



مناقصه شماره (PKD-۴۰۲۱۰۵۵۹)

خرید سوئیچ سه فاز طرح **SIVACON**

به : مدیریت محترم شرکت
 از : مدیریت شرکت پتروشیمی خراسان «سهامی عام»
موضوع : خرید سوئیچ سه فاز طرح SIVACON (مناقصه شماره PKD-۴۰۲۱۰۵۵۹)

باسلام ;

شرکت پتروشیمی خراسان (سهامی عام) که منبعد در این اسناد «مناقصه گزار» نامیده میشود در نظر دارد انجام خرید موضوع فوق الذکر را بر اساس شرایط مندرج در مدارک و اسناد ضمیمه و از طریق مناقصه به فروشنده واجد شرایط واگذار نماید. مقتضی است در صورت تمایل به شرکت در این مناقصه ، نسبت به بررسی و تکمیل مدارک پیوست (بدون هر گونه دخل و تصرف و خط خوردگی) اقدام و کلیه مدارک فوق را بشرح بند ۶ این دعوتنامه ، تا ساعت پانزده و سی دقیقه روز ۱۴۰۳/۰۵/۲۸ تکمیل و در مقابل اخذ رسید تحويل حراست نمائید.
 آخرین مهلت تسلیم مدارک، مطابق زمان درج شده در این اسناد می باشد ، چنانچه این مدت تمدید گردد ، حسب مورد اطلاع رسانی از طریق سایت شرکت پتروشیمی خراسان و یا مکاتبه با مناقصه گرانی که دریافت اسناد مناقصه را مکتوب اعلام نموده اند، خواهد رسید.

تبصره : به پیشنهاداتی که بعد از اتمام مهلت تحويل اسناد مناقصه واصل گردد، ترتیب اثر داده نخواهد شد و عیناً عودت می گرددند.

شرکت کنندگان در مناقصه لازم است به نکات ذیل توجه نمایند:

۱) پیشنهاد دهنده باید نسبت به بررسی همه جانبه کلیه عواملی که ممکن است بنحوی در تعیین مبلغ پیشنهادی مؤثر باشد اقدام نموده و قبل از تسلیم پیشنهاد خود، اسناد و مدارک مناقصه را دقیقاً مطالعه و بررسی و از مفهوم جزء به جزء آنها اطلاع کامل حاصل نمایند. واحد خدمات فنی داخلی ۲۴۱۷ و واحد تدارکات داخلی ۲۵۳۳ مستقر در محل مجتمع پتروشیمی خراسان آماده پاسخگوئی و راهنمائی در زمینه هر گونه ابهام در مدارک مناقصه و ارائه توضیحات مقتضی میباشد. طرح هر گونه عذر و بهانه از طرف پیشنهاد دهنده مبنی بر عدم فهم مطالب اسناد مناقصه و یا ادعای نارسا بودن مطالب مندرج در آنها مردود و غیر قابل قبول خواهد بود.

۲) مناقصه گزار در رد یا قبول تمام یا بخشی از پیشنهادات واصله و همچنین پیشنهادهایی که بعد از مؤعد مقرر فوق الذکر، تحويل گردد مختار است و ارائه دهنده پیشنهاد حق هیچگونه اعتراض یا ادعایی در این خصوص نخواهد داشت. هیچیک از پیشنهادات قبول شده تلقی نخواهد شد مگر آنکه اعلام کتبی درباره

پتروشیمی خراسان : خریدار : فروشنده
مدیر عامل و عضو هیئت مدیره	عضو هیئت مدیره مهر شرکت

چنین قبولی بوسیله مناقصه گزار برای پیشنهاد دهنده فرستاده شده باشد. پس از اعلام برنده مناقصه به غیر از سپرده / ضمانت نامه های نفر برنده و نفر دوم، سپرده سایر پیشنهاد دهنده‌گان مسترد خواهد شد. سپرده / ضمانت نامه برنده دوم پس از سفارش گذاری به شرکت برنده و قبول این شرکت مسترد خواهد شد. چنانچه مناقصه گزار به هر علت از خرید از برنده مناقصه منصرف گردد، سپرده برنده مناقصه، مسترد می‌گردد و برنده مناقصه از این بابت حق هیچگونه اعتراض یا ادعایی تحت هر عنوان منجمله جبران خسارت و غیره نخواهد داشت.

تبصره: در صورتیکه برنده مناقصه برای مدتی که مناقصه گزار جهت تحويل تضمین انجام تعهدات و یا امضاء قرارداد، معین خواهد کرد اقدام به تهیه و تحويل تضمین انجام تعهدات و یا امضاء قرارداد ننماید در اینصورت وجه تضمین برنده مناقصه بدون هیچگونه تشریفات قضائی به نفع مناقصه گزار ضبط خواهد شد. در چنین موردی مناقصه گزار نفر دوم را در صورت تشخیص مناقصه گزار بعنوان برنده اعلام می‌کند و در صورتیکه نفر دوم نیز بشرح مذکور به موقع تضمین انجام تعهدات تسلیم ننماید و حاضر به انعقاد قرارداد نشود. تضمین شرکت در مناقصه او نیز ضبط خواهد شد و علاوه بر ضبط تضمینهای شرکت در مناقصه، مناقصه گزار می‌تواند اسامی پیشنهاد دهنده‌گان را موقتاً از فهرست مناقصه گران حذف نماید.

۳) چنانچه مناقصه گزار به تبانی و مواضعه بین پیشنهاد دهنده‌گان وقوف حاصل نماید اینگونه پیشنهادها را مردود اعلام نموده و پیشنهاد دهنده‌گان متخلف را برای مدتی که ممکن است دائمی باشد از صورت پیشنهاد دهنده‌گان ذیصلاح برای دعوت به مناقصه حذف خواهد نمود. پیشنهاد دهنده‌گان حق اعتراض یا مطالبه اعلام مبنای تشخیص مذکور و غیره را ندارند.

۴) نشانی شرکت کنندگان همان است که در برگ نرخ پیشنهادی و سایر اوراق این مناقصه ذکر شده و مکاتباتی که به آدرس مذکور ارسال شود ابلاغ شده تلقی خواهد گردید مگر اینکه هرگونه تغییری در نشانی، قبل و کتابه این واحد اطلاع داده شده باشد.

۵) این دعوتنامه و سایر مدارک مناقصه بایستی محرمانه تلقی گردیده و نبایستی هیچگونه اطلاعاتی درخصوص آن افشاء گردد.

..... : فروشنده

پتروشیمی خراسان : خریدار

مهر شرکت

عضو هیئت مدیره

مدیر عامل

مهر شرکت

عضو هیئت مدیره

مدیر عامل و عضو هیئت مدیره

۶) اسناد و مدارک لازم جهت شرکت در مناقصه پس از تهیه و تکمیل توسط پیشنهاد دهنده باید بشرح زیر تفکیک و در سه پاکت لاک و مهر شده به اسمی پاکت «الف» و پاکت «ب» و پاکت «ج» و صرفاً با ذکر عنوان مناقصه در روی آن، بدون اشاره به محتویات مربوطه و یا هرگونه اطلاعات دیگر، ارائه گردد :

- پاکت «الف» صرفاً حاوی ((تضمين شركت در مناقصه)) به مبلغ - ۷,۲۰۰,۰۰۰,۰۰۰ ریال «هفت ميليارد و دوبيست ميليون رياز» برای تقاضای و بوده و بايستی به يكى از دو صورت زير ارائه گردد :

الف : ارائه رسيد وجه مبني بر واريز مبلغ فوق الذكر به حساب جاري شماره ۱۴۶۷۰۵۰۰۰ بانك تجارت شعبه پتروشيمى خراسان بنام شركت پتروشيمى خراسان.

ب : ارائه ضماننامه بانکي شركت در مناقصه به نفع پتروشيمى خراسان، به ميزان مبلغ فوق الذكر كه ابتدا برای مدت (۹۰ روز) معتبر بوده و پس از آن نيز با اعلام مناقصه گزار برای مدت (۳۰ روز) دیگر قابل تمدييد باشد.

تبصره ۱ : در صورت ارائه ضماننامه، ضماننامه فرآيند اجرای کار مورد قبول نمي باشد و فقط ضماننامه شركت در مناقصه مورد تاييد مي باشد.

تبصره ۲ : بدینوسيله تاكيد ميگردد كه قيد شماره و عنوان مناقصه روی رسيد وجه نقد و ضماننامه بانکي ضروري و الزامي است.

تبصره ۳ : در صورتیكه برنده مناقصه برای مدتی كه مناقصه گزار جهت تحويل تضمين انجام تعهدات و يا امضاء قرارداد، معين خواهد كرد اقدام به تهیه و تحويل تضمين انجام تعهدات و يا امضاء قرارداد ننماید در اينصورت وجه تضمين برنده مناقصه بدون هيچگونه تشریفات قضائي به نفع مناقصه گزار ضبط خواهد شد. در چنین موردی مناقصه گزار نفر دوم را در صورت تشخيص مناقصه گزار بعنوان برنده اعلام می کند و در صورتیكه نفر دوم نيز بشرح مذكور به موقع تضمين انجام تعهدات تسلیم ننماید و حاضر به انعقاد قرارداد نشود. تضمين شركت در مناقصه او نيز ضبط خواهد شد و علاوه بر ضبط تضمينهای شركت در مناقصه، مناقصه گزار می تواند اسمی پیشنهاد دهنگان را موقتاً از فهرست مناقصه گران حذف نماید.

- پاکت «ب» صرفاً حاوی مشخصات و مدارک فني و كاتولوگ دستگاه، گواهينame پروانه توليد يا گواهی نمايندگی فروش معتبر همراه با تصوير پروانه توليد، استانداردهای معتبر، گواهی بيمه نامه توليدات، گزارش مواد مصرفی در فرآيند توليد، ارائه certificate های مربوطه از شركتهای معتبر، كپی اساسنامه شركت و آگهی روزنامه رسمي کشور، كپی آگهی تاسيس شركت، كپی آگهی آخرین تغييرات دارندگان امضاء مجاز برای اسناد مالي و تعهدآور و

پتروشيمى خراسان : خريدار : فروشنده		
عضو هيئت مدیره	عضو هيئت مدیره	عضو هيئت مدیره	عضو هيئت مدیره
مهر شركت	مهر شركت	مهر شركت	مهر شركت
مدير عامل و عضو هيئت مدیره	مدير عامل	عضو هيئت مدیره	مهر شركت

آدرس قانونی شرکت، ارائه مشخصات دارندگان امضاء تعهدآور به همراه نمونه گواهی امضاء محضری، ارائه مشخصات اعضاء هیات مدیره و ارائه تصویر شناسنامه، کارت ملی مدیرعامل و صاحبان امضاء مجاز، کد اقتصادی، شناسه ملی، اصل یا کپی سوابق کاری، معرفینامه‌ها، رضایتمندها، وغیره، را با نضمam اصل یک نسخه مهر و امضاء شده اسناد مناقصه (دعوتname، برگه پیشنهاد نرخ بدون درج قیمت، نمونه قرارداد و ضمائم و...) با قید عبارت «خوانده شد و مورد قبول است» در ذیل آن.

- پاکت «ج» صرفاً حاوی برگ تکمیل شده پیشنهاد نرخ قیمت و دیگر اوراق آنالیز محاسبات. فرم پیشنهاد نرخ فروشنده باید بدون قلم خودگی و بطور خوانا تکمیل شود چنانچه پیشنهاد دهنده‌گان در ارائه نرخهای پیشنهادی و در محاسبات خود، دچار اشتباهی به ضرر خود شده باشد حق هیچگونه ادعائی نخواهد داشت، در هر حال نرخهای پیشنهادی که در فرم پیشنهاد نرخ فروشنده قید شده اند ملاک عمل قرار می‌گیرد.

۷) فروشنده باید نرخ پیشنهادی خود را بصورت ناخالص با احتساب کلیه کسورات قانونی (بدون احتساب مالیات بر ارزش افزوده) اعلام نماید.

۸) تأمین و پرداخت وجوده مربوط به خرید مدارک شرکت در مناقصه یا هزینه‌هایی را که پیشنهاد دهنده‌گان بابت تهیه و تسلیم پیشنهادات خود متحمل شده اند تماماً و تحت هر عنوان بعده شرکت کننده‌گان در مناقصه بوده و به هیچ عنوان وجهی از این بابت به ایشان باز پرداخت نخواهد شد.

تبصره: هزینه‌های آگهی روزنامه، به عهده برنده مناقصه می‌باشد.

۹) پیشنهادات واصله از تاریخ تسلیم که در دعوتname ذکر شده است تا سه (۳) ماه معتبر خواهد بود. این تاریخ تا ۱۴۰۳/۰۸/۲۸ می‌باشد. در این مدت مناقصه گزار میتواند در هر موقع قبولی پیشنهاد را با اعلام کتبی به پیشنهاد دهنده اعلام نماید. در آن صورت برنده مناقصه ملزم به امضاء قرارداد و ارائه تضمینات مربوطه و اجراء مفاد آن میباشد. پس از اعلام کتبی چنانچه برنده مناقصه پیشنهاد خود را مسترد دارد و یا به هر دلیلی از امضای قرارداد خودداری نماید سپرده وی به نفع مناقصه گزار ضبط خواهد شد.

تبصره: پیشنهاد دهنده‌گان موظفند این تاریخ را روی پاکت «ج» درج نمایند. بدیهی است در صورت عدم درج تاریخ و یا مغایرت با تاریخ معتبر بودن پیشنهاد طبق اسناد، مناقصه گزار در بازگشایی یا عودت پاکت مختار است. همچنین پیشنهاد دهنده‌گان موظفند محل تحويل کالا را در برگ پیشنهاد نرخ درج نمایند.

پتروشیمی خراسان : خریدار : فروشنده
مدیر عامل و عضو هیئت مدیره	عضو هیئت مدیره مهر شرکت

۱۰) پیشنهاد دهنده موظف است اصل تمامی اوراق ضمیمه این دعوتنامه (اوراق پیشنهاد نرخ مناقصه ، نمونه قرارداد و ضمایم آن) را به همراه یک نسخه از کپی خوانا و کامل این دعوتنامه ، بدون تغییر ، حذف یا قراردادن شرط در آن تکمیل ، ممضی به امضاء (صاحبان حق امضاء) و ممهور به مهر شرکت مربوطه رسانده و بشرح بند ۶ فوق تحويل حراست مجتمع نماید.

تبصره : به پیشنهادهای مشروط و مبهم و پیشنهادهایی که با شرایط مندرج در آگهی اختلاف داشته و یا بعد از مدت مقرر واصل گردد، ترتیب اثر داده نخواهد شد.

۱۱) پیشنهاد دهنده موظف است در آنالیز قیمت ، مبالغ مربوط به قطعات و ساخت و حمل را به تفکیک اعلام کند. و هر گونه نوسانات قیمت در خدمات و قیمت تمام شده قطعات به عهده فروشنده میباشد .

۱۲) پیشنهادها فنی باید شامل موارد ذیل باشد و در پاکت «ب» مناقصه در یک پکیج کامل ارائه و ارسال گردد :

- ۱- اطلاعات مربوط به مشخصات فنی کلیه تجهیزات تابلویی با پارت نامبر مربوطه.
- ۲- محاسبات مربوط به قدرت قطع و اتصال کوتاه شینه ها بر اساس مصارف تابلوها و فاصله از شینه های موجود نفسه های داخلی سوئیچها (تصویرت تیپ) و جانمایی تابلوها و جزئیات فنی نحوه اتصال شینه های جدید به شینه های موجود همراه با نقشه اجرایی.

۱۳) در صورت پیشنهاد نرخ ارزی ، پرداخت ها فقط براساس تبصره های زیر انجام خواهد شد :

تبصره ۱ : برای پرداخت ارزی ثبت سفارش به نام شرکت پتروشیمی خراسان صورت می گیرد و شماره حساب ارزی فروشنده جهت پرداخت به شرکت پتروشیمی خراسان اعلام می گردد. تحويل در گمرکات ایران (CPT) خواهد بود.

تبصره ۲ : در صورتیکه ثبت سفارش بنام شرکت پتروشیمی خراسان انجام نشود، نرخ تسعیر ارز میانگین خرید و فروش حواله ارزی سامانه سنا در زمان تحويل کالا ملاک عمل می باشد و سایر نرخ های تسعیر مورد قبول نیست. لذا برهمان مبنا معادل ریالی قابل پرداخت خواهد بود و امکان پرداخت ارزی بدون ثبت سفارش امکان پذیر نمی باشد، در این صورت تحويل کالا درب مجتمع پتروشیمی خراسان خواهد بود.

۱۴) کلیه پیشنهاد دهندها موظف می باشند فرم شناسایی مضاعف اشخاص حقوقی ایرانی (ارباب رجوع) پیوست اسناد را تکمیل نمایند.

با تشکر

..... : فروشنده	پتروشیمی خراسان : خریدار		
مدیر عامل مهر شرکت	عضو هیئت مدیره مهر شرکت	عضو هیئت مدیره	مدیر عامل و عضو هیئت مدیره

تاریخ : ۱۴۰۳/۰۵/۱۴

پیوست :

صفمه ۶ از ۲۹

موضوع مناقصه (شماره PKD-۴۰۲۱۰۵۵۹) : خرید سوئیچ سه فاز طرح SIVACON

پیوست - فرم شناسایی مضاعف اشخاص حقوقی ایرانی (آباب رجوع)

نام شخص مشمول ارائه دهنده خدمت.....

۱۴...../...../.....
تاریخ تکمیل فرم:
این قسمت توسط شخص مشمول تکمیل می‌گردد.

- تکمیل کننده فرم : نماینده اصلی
اطلاعات این فرم محترمانه محسوب شده و در اختیار اشخاص غیرمجاز قرار داده ننمی‌شود.

۱ . اطلاعات شخص حقوقی:

نام شخص حقوقی:..... نوع شخص حقوقی:..... شناسه ملی:.....
 آخرین سرمایه ثبت شده (براساس آخرین صورت‌های مالی حسابرسی شده/اظهارنامه مالیاتی):..... (ریال)
 مجموع حقوق مالکانه (براساس آخرین صورت‌های مالی حسابرسی شده/اظهارنامه مالیاتی):..... (ریال)
 دارایی جاری (براساس آخرین صورت‌های مالی حسابرسی شده/اظهارنامه مالیاتی):..... (ریال)
 دارایی غیرجاری (براساس آخرین صورت‌های مالی حسابرسی شده/اظهارنامه مالیاتی):..... (ریال)
 سهامداران یا مالکان سهم الشرکه مستقیم و غیرمستقیم پنج درصد و بالاتر در شخص حقوقی:

ردیف	نام و نام خانوادگی / نام شرکت	شماره/شناسه ملی	نشانی محل سکونت/مرکز اصلی	کد پستی محل سکونت/مرکز اصلی	درصد سهامداری یا سهم الشرکه
۱					
۲					
۳					
۴					
۵					

اعضای هیئت مدیره، مدیر عامل/مدیر و مدیران ارشد اجرایی و بازرسان یا حسابرسان:

ردیف	نام و نام خانوادگی / نام شرکت	شماره/شناسه ملی	نشانی محل سکونت/مرکز اصلی	کد پستی محل سکونت/مرکز اصلی
۱				
۲				
۳				
۴				
۵				

..... : فروشنده

پتروشیمی خراسان : خریدار

مدیر عامل و عضو هیئت مدیره مهر شرکت عضو هیئت مدیره مهر شرکت عضو هیئت مدیره مدیر عامل عضو هیئت مدیره

تاریخ : ۱۴۰۳/۰۵/۱۴

پیوست :

صفهه : ۷ از ۱۹

موضوع مناقصه (شماره ۵۵۹-۰۲۰۴-PKD) : خرید سوئیچ سه فاز طرح SIVACON

ذی نفع بودن مدیران / اعضای هیئت مدیره یا مدیر عامل در اشخاص حقوقی دیگر:

ردیف	نام و نام خانوادگی	شناسه ملی شخص حقوقی	نام شخص حقوقی که در آن دارای سمت هستید و عنوان سمت	نام شخص حقوقی که در آن دارای سهام/سهم الشرکه هستید و میزان آن
۱				
۲				
۳				
۴				
۵				

۲. شرح موضوع فعالیت و اطلاعات اقتصادی شخص حقوقی:

.....

.....

.....

۳. منبع تامین سرمایه و هدف از دریافت خدمت در بازار سرمایه:

- منبع درآمدی شخص حقوقی (مواردی نظیر استقراض، حاصل از فعالیت عملیاتی، فروش املاک و مستغلات، فروش دارایی‌ها، افزایش سرمایه، سرمایه‌گذاری در بازار سرمایه و...) در آخرین سال مالی را به شرح جداول زیر ذکر و مستندات مربوطه را ارائه نمایید:
- هدف از دریافت خدمت:

استقراض (تسهیلات)

عقد مبنا (جعاله، مشارکت، مضاربه و غیره)	منبع دریافت (نام بانک / موسسه مالی و اعتباری و ...)	مبلغ (میلیارد ریال)	زمان شروع و پایان (ماه/سال)	تصمین/تضامین

فعالیت‌های شخص حقوقی:

منابع درآمدی(میلیارد ریال)	درآمد حاصل از فعالیت عملیاتی	درآمد حاصل از فعالیت‌های غیرعملیاتی	درآمد حاصل از فعالیت‌های سرمایه‌گذاری‌ها	مجموع درآمد سالیانه (میلیارد ریال)

پتروشیمی خراسان : خریدار : فروشنده
مدیر عامل و عضو هیئت مدیره	عضو هیئت مدیره	مدیر شرکت

تاریخ : ۱۴۰۳/۰۵/۱۳

پیوست :

صفهه : ۸ از ۲۹

موضوع مناقصه (شماره ۴۰۲۱۰۵۵۹ PKD) : خرید سوئیچ سه فاز طرح SIVACON

فروش املاک و مستغلات:

نوع ملک	متراژ	نام و شماره/شناسه ملی خریدار	تاریخ فروش	مبلغ فروش	سود حاصل از فروش	نشانی و کد پستی

فروش سایر دارایی ها:

نوع دارایی	نام و کد/شناسه ملی خریدار	تاریخ فروش	مبلغ فروش	سود حاصل از فروش

تغییرات سرمایه و سود شرکت در ۵ سال مالی اخیر:

سال	میزان سرمایه	مبلغ افزایش سرمایه	منبع افزایش سرمایه	مبلغ سود
۱				
۲				
۳				
۴				
۵				

میزان سرمایه گذاری ها در اوراق بهادار:

نوع سرمایه گذاری	میزان سرمایه گذاری (میلیارد ریال)	درصد از کل حقوق مالکانه شخص حقوقی	درصد سود یا ضرر	توضیحات

دلایل تراکنش های بالاتر از سطح فعالیت مورد انتظار (تعیین شده) در صورت وجود چیست؟

.....

۴. آیا شخص یا اشخاصی از مدیران / اعضای هیئت مدیره، مدیرعامل یا سهامداران/دارندگان سهم الشرکه شخص حقوقی از جمله مقامات مذکور در ماده ۷۱ قانون مدیریت خدمات کشوری به شمار می روند یا دارای وابستگی (شامل همسر و اقربای نسبی تا درجه اول از طبقه دوم) با اشخاص مذبور هستند؟ (رؤسای سه قوه، معاون اول رئیس جمهور، نواب رئیس مجلس شورای اسلامی و اعضای شورای نگهبان، وزراء، نمایندگان مجلس شورای اسلامی و معاونین رئیس جمهور، استانداران و سفرا، معاونین وزرا، نخست وزیران دوران انقلاب اسلامی، سایر پست های همتراز مورد تأیید هیأت وزیران یا رئیس مجلس)

پتروشیمی خراسان : خریدار : فروشنده
عضو هیئت مدیره مهر شرکت	عضو هیئت مدیره مهر شرکت

مدیر عامل و عضو هیئت مدیره

عضو هیئت مدیره مدیر عامل

مهر شرکت

تاریخ : ۱۴۰۳/۰۵/۱۴

پیوست :

صفمه ۹ از ۲۹



موضوع مناقصه (شماره PKD-۴۰۲۱۰۵۵۹) : خرید سوئیچ سه فاز طرح SIVACON

ردیف	مشخصات اعضا	نام و نام خانوادگی شخص سیاسی	نوع وابستگی	پست شخص سیاسی	دوره‌ی تصدی
۱	مدیران / هیئت-				
۲	مدیره / مدیرعامل /				
۳	سهامدار / دارنده				
۴	سهم‌الشرکه				

۵. نمونه امضا / مهر و اثر انگشت دارنده / دارندگان امضای مجاز:

اینجانب /اینجانبان تعهد می نمایم که اطلاعات و مستندات درخواستی در این فرم را با کمال دقت و صحت تکمیل و ارائه نموده‌ام / نموده‌ایم و چنانچه خلاف این امر ثابت شود، می پذیرم /می پذیریم که مطابق کلیه مقرراتی که توسط مراجع ذیصلاح قانونی، به تصویب رسیده است، با این جانب /این جانب رفتار شود.

امضاء	امضاء
-------	-------

۶. نمونه امضا / مهر و اثر انگشت نماینده (در صورت تکمیل توسط نماینده‌ای غیر از دارنده / دارندگان امضای مجاز):

اینجانب با شماره ملی تعهد می نمایم که اطلاعات و مستندات درخواستی در این فرم را به نماینده‌گی از شخص حقوقی با کمال دقت و صحت تکمیل و ارائه نموده‌ام و چنانچه خلاف این امر ثابت شود، می پذیرم که مطابق کلیه مقرراتی که توسط مراجع ذیصلاح قانونی، به تصویب رسیده است، با اینجانب رفتار شود.

امضاء

..... : فروشنده

پتروشیمی خراسان : خریدار

مهر شرکت

عضو هیئت مدیره

مدیر عامل

مهر شرکت

عضو هیئت مدیره

مدیر عامل و عضو هیئت مدیره

تاریخ : ۱۴۰۳/۰۵/۱۳

پیوست :

صفحه : ۱۰ از ۲۹

موضوع مناقصه (شماره PKD-۴۰۲۱۰۵۵۹) : خرید سوچیج سه فاز طرح SIVACON

۷. تأیید مسئول واحد مبارزه با پوششی شخص مشمول:

اینجانب مسئول واحد مبارزه با پوششی (نام شخص حقوقی مشمول ذکر گردد) در تاریخ/...../..... ۱۴ ضمن بررسی اظهارات و استاد مربوطه شروع/تداوم تعامل کاری ارباب رجوع /نماینده را تأیید می نمایم.

نام و امضاء مسئول واحد مبارزه با پوششی

۸. تأیید بالاترین مقام اجرایی شخص مشمول:

شروع/تداوم تعامل کاری ارباب رجوع مذکور بالامانع است.

نام و امضاء

نام شخص حقوقی

لازم است شخص مشمول مدارک ارباب رجوع و نماینده را به شرح ذیل اخذ نموده و اطلاعات ثبت شده در این فرم را با مندرجات مدارک تطبیق دهد و تصویر برابر اصل یا اسکن این مدارک، توسط کارکنان ذی ربط در شخص مشمول تهیه و به صورت فیزیکی یا الکترونیکی در پرونده اطلاعاتی ارباب رجوع نگهداری نماید.

- دریافت مبایعه نامه فروش یا اجاره املاک و مستغلات در صورت وجود
- دریافت اسناد مربوط به استقرار (تبیهات)
- دریافت صورت‌های مالی حسابرسی شده ۳ سال اخیر و در صورت عدم الزام به دریافت صورت‌های مالی حسابرسی شده، دریافت اظهارنامه مالیاتی
- دریافت اسناد مبین نمایندگی (در صورتیکه فرم توسط نماینده تکمیل شده باشد).

..... : فروشنده

پتروشیمی خراسان : خریدار

مهر شرکت

عضو هیئت مدیره

مدیر عامل

مهر شرکت

عضو هیئت مدیره

مدیر عامل و عضو هیئت مدیره

تاریخ : ۱۴۰۳/۰۵/۱۴

پیوست :

صفمه : ۱۱ از ۲۹



موضوع مناقصه (شماره PKD-۴۰۲۱۰۵۵۹) : خرید سوئیچ سه فاز طرح SIVACON

جدول ارزیابی

ردیف	عنوان معیارهای ارزیابی	امتیاز تخصیصی	امتیاز کسب شده
۱	انطباق مشخصات فنی قابل انتخاب	تأیید / عدم تأیید	
۲	رضایت نامه های مرتبه با کالا	۳۰	
۳	سابقه فروش یا انجام پروژه تابلوهای طرح SIVACON زیمنس در شرکت نفت و صنایع مادر تخصصی	۴۰	
۴	توان شرکت اعم از اداری، مالی، فنی و خدمات پس از فروش	۲۰	
۵	زیر ساخت های ایمنی و سرتیفیکت های مربوط به حوزه HSE	۱۰	
	جمع امتیازات	۱۰۰	
	امتیاز کل ارزیابی (۰ ~ ۱۰۰)	تائید صلاحیت هر یک از فروشنده‌گان منوط به کسب حداقل ۶۰ امتیاز می‌باشد.	

با تشکر

شرکت پتروشیمی خراسان

پتروشیمی خراسان : خریدار : فروشنده
مدیر عامل و عضو هیئت مدیره	مهر شرکت مدیر عامل

(برگ پیشنهاد فرخ مناقصه)

موضوع مناقصه : خرید سوئیچ سه فاز طرح SIVACON (شماره PKD-۴۰۲۱۰۵۵۹)

پس از بررسی و مطالعه دقیق کلیه مدارک مناقصه حاضر و مشخصات و شرایط آن و قبولی تمامی آنها ، این شرکت
..... به شماره ثبت مورخ اداره ثبت شرکتهای
..... با شناسه ملی با مدیریت عاملی آقای/ خانم
..... کدمی با اعلام صريح و بدون قيد و شرط ، معهد میگردد .
(1) کلیه کالای مشروع موضوع مناقصه (طبق ماده یک نمونه قرارداد) را طبق شرایط و مشخصات و برنامه ریزی و دستورات
مناقصه گزار به بهترین نحو و بطوریکه از هر حیث مورد تایید مناقصه گزار واقع گردد و با احتساب کلیه کسورات قانونی «
بدون احتساب مالیات بر ارزش افزوده » جمعاً به مبلغ (به حروف)
..... ریال (بعد) ریال) و به تفکیک به شرح زیر که ممکن است این مبلغ (مبلغ کل)
متنااسب با ۲۵٪ افزایش و یا کاهش مقدار کالا طی صدور العاقیه تغییر یابد انجام دهد .

PKD-۴۰۲۱۰۵۵۹

شماره تقاضا	UNIT	QUANTITY	DESCRIPTION	قیمت تحويل درب مجتمع پتروشیمی خراسان (DDP) (ارزی / ریالی)	قیمت تحويل در گمرکات مقصد خریدار (CPT) (ارزی)
۶۷۰۱۱۰۳۱۱	NO	۴۶	سوئیچ سه فاز طرح SIVACON		

تبصره : ریزآنالیز قیمت، پیوست می باشد. (در آنالیز قیمت، مبالغ مربوط به قطعات و ساخت و حمل به تفکیک اعلام شده است) ضمناً هر گونه نوسانات قیمت در خدمات و قیمت تمام شده قطعات به عهده فروشنده میباشد .

(2) در صورتیکه پیشنهاد این شرکت / فروشنده مورد قبول واقع شود بلا فاصله از تاریخ اعلام کتبی شرکت پتروشیمی خراسان مبني بر برندۀ شدن، نسبت به انجام عملیات موضوع این مناقصه اقدام گردد.

(3) بمنظور تضمین انجام تعهدات قبل از انعقاد قرارداد، ضمانت نامه مورد نظر خریدار را تسلیم و یا معادل آنرا بصورتی که مورد تایید و قبول شرکت سهامی پتروشیمی خراسان باشد تأمین و ارائه نماید.

پتروشیمی خراسان : خریدار فروشنده :
عضو هیئت مدیره مهر شرکت	عضو هیئت مدیره مدیر عامل و عضو هیئت مدیره

(۴) پیشنهاد حاضر از تاریخ پایان مهلت تسلیم پیشنهادات مندرج در دعوتنامه حداکثر به مدت سه (۳) ماه جهت اعلام قبولی از طرف مناقصه گزار معتبر بوده و چنانچه ظرف این مدت مناقصه گزار قبولی خود را کتبًا نسبت به پیشنهاد حاضر اعلام نماید این شرکت/فروشنده مکلف به اجراء تعهدات مندرج در اسناد مناقصه و قرارداد مربوطه خواهد بود.

(۵) چنانچه پس از اعلام قبولی از طرف شرکت پتروشیمی خراسان، این شرکت / فروشنده ، ظرف مدت معین شده اعلامی حاضر به انجام کار نشود و یا از شرایط مندرج در اسناد مناقصه و ضمائم آن عدول نماید، شرکت پتروشیمی خراسان محق است بدون نیاز به اعلام به این شرکت / فروشنده ، اعلامیه ارسالی (راجع به برندۀ شدن این شرکت) را کان لم یکن نموده و ((تضمين شرکت در مناقصه)) ارائه شده توسط این شرکت / فروشنده را به نفع خود ضبط نماید. این شرکت / فروشنده هیچگونه ادعایی تحت هیچ عنوان نخواهد داشت.

(۶) خدماتی که این شرکت / فروشنده در حال حاضر مشغول اجرای آنهاست با ذکر دستگاه اجرائی محل خدمت، مبلغ پیمان و مدت آن با ذکر تاریخ شروع بکار بشرح محتويات پاکت «ب» ضميمه می باشد.

(۷) چنانچه این شرکت/فروشنده بخواهد اجراء یا ارائه تمام یا قسمتی از عملیات موضوع مناقصه را در هر زمان پس از صدور ابلاغیه و عقد قرارداد بدون اطلاع و بدون اخذ مجوز از مناقصه گزار، به شخص حقوقی یا حقیقی دیگری واگذار نماید مناقصه گزار حق دارد نسبت به ضبط تمامی تضمينات ارائه شده از ناحیه این شرکت اعم از ((تضمين شرکت در مناقصه)) و ((تضمين انجام تعهدات)) و خلع ید از این شرکت و یا اتخاذ هر تصمیم دیگر اقدام نماید و این شرکت/فروشنده با امضاء ذیل اسناد حق هر گونه اعتراض یا ادعایی را در این خصوص از خود و قائم مقام قانونی خود سلب مینماید.

نثانی دفتر مرکزی / اقامته :

نثانی پستی / نثانی الکترونیکی :

تلفن / فاكس :

نام شرکت / شماره ثبت و تاریخ :

کد اقتصادی و شناسه ملی :

تاریخ تکمیل :

اهفاء و مهر :

..... : فروشنده

پتروشیمی خراسان : خریدار

مدیر عامل و عضو هیئت مدیره	عضو هیئت مدیره	عضو هیئت مدیره	عضو هیئت مدیره
مهر شرکت	مهر شرکت	مهر شرکت	مهر شرکت
عضو هیئت مدیره	عضو هیئت مدیره	عضو هیئت مدیره	عضو هیئت مدیره
مهر شرکت	مهر شرکت	مهر شرکت	مهر شرکت

نمونه قرارداد : خرید سوئیچ سه فاز طرح SIVACON (شماره PKD-۴۰۲۰۵۵۹)

قرارداد حاضر به همراه مدارک الحاقی آن که یک مجموعه غیر قابل تفکیک است بین شرکت پتروشیمی خراسان (سهامی عام) ثبت شده به شماره ۲۷۵۰ در تاریخ ۱۳۸۷/۰۲/۱۷ نزد اداره ثبت شرکت ها و موسسات غیر تجاری تهران، دارای کد اقتصادی ۱۰۸۶۰۳۲۸۸۴۸ و شناسه ملی ۱۰۸۶۰۳۲۸۸۴۸ به نشانی : استان خراسان شمالی، شهرستان بجنورد، بخش گرمخان، دهستان گرمخان، آبادی پتروشیمی، کیلومتر ۱۷ جاده بجنورد - شیروان، پتروشیمی خراسان - کد پستی ۳۱۳۳-۰۵۸-۹۴۵۸۱۸۶۱۱۱ - تلفن ۰۵۸-۳۱۵۵۳۹۰۰ که در این قرارداد «خریدار» نامیده میشود و شرکت به شماره ثبت اداره ثبت شهرستان کد اقتصادی شناسه ملی نشانی کد پستی تلفن ، که در این قرارداد «فروشنده» نامیده میشود طبق مقررات و شرایطی که در این قرارداد و اسناد و مدارک مناقصه درج شده است منعقد میگردد.

ماده ۱ : موضوع قرارداد

موضوع قرارداد عبارتست از طراحی و ساخت و نصب و راه اندازی ۴۶ عدد سوئیچ زیمنس فیدری و موتوری طرح SIVACON در قالب ۶ عدد سلول تابلویی و چهار مورد جایگزینی و مونتاژ سیچهای قدیمی ۹۰ کیلووات موتوری طبق نقشهها و اسناد پیوست ۱ قرارداد.

تبصره : خریدار در مدت اجراء قرارداد محق میباشد مقدار کالا را پس از تصویب و طی صدور الحاقیه، تا سقف ۲۵٪ کاهش یا افزایش دهد بدون اینکه تغییری در قیمت واحد کالا صورت پذیرد و فروشنده از این حیث حق هیچگونه اعتراض یا ادعایی نخواهد داشت.

ماده ۲ : اسناد و مدارک قرارداد

اسناد و مدارک زیر جزو لاینفک این قرارداد بوده و معتبرخواهند بود :

۱-۲- قرارداد حاضر

۲-۲- صور تجلیسات، الحاقیه‌ها، موافقنامه‌ها، سایر اسناد و همچنین اسناد تکمیلی که حین اجرای کار چه به صورت مشخصات فنی، دستور کار و صورت مجلس به فروشنده ابلاغ و یا بین طرفین قرارداد و در چارچوب مفاد این قرارداد مبادله میشود و مورد توافق و امضاء طرفین واقع خواهد شد جزو اسناد و مدارک قرارداد بشمار می‌آید.

پتروشیمی خراسان : خریدار : فروشنده
مدیر عامل و عضو هیئت مدیره	عضو هیئت مدیره

۳-۲- اسناد و مدارک مناقصه

تبصره : هرگاه بین مواد و فصول بعضی از اسناد و مدارک قرارداد و مشخصات آن تناقضی وجود داشته باشد، تقدم اولویت آنها بشرح ردیفهای فوق الذکر میباشد.

ماده ۱۳ : مبلغ قرارداد و نهود پرداخت

۱-۳- مبلغ قرارداد بنا بر نرخ ارائه شده توسط فروشنده و تأیید خریدار و با احتساب کلیه عوارض و کسور قانونی و قراردادی « بدون احتساب مالیات بر ارزش افزوده » (به حروف) ریال
 (به عدد) ریال) میباشد که این مبلغ (مبلغ کل) متناسب با٪ ۲۵ افزایش و یا کاهش مقدار کالا موضوع قرارداد، پس از تصویب و طی صدور الحاقیه قابل تغییر است.

شماره تقاضا	UNIT	QUANTITY	DESCRIPTION	قیمت تحويل در گمرکات پتروشیمی خراسان (DDP) (ارزی / ریالی)
۶۷۰۱۱۰۰۳۱۱	NO	۴۶	سوئیچ سه فاز طرح SIVACON	

تبصره : ریزآنالیز قیمت، پیوست می باشد.(در آنالیز قیمت، مبالغ مربوط به قطعات و ساخت و حمل به تفکیک اعلام شده است). ضمناً هرگونه نوسانات قیمت در خدمات و قیمت تمام شده قطعات به عهده فروشنده میباشد.

۲-۳- فروشنده موظف است کالای موضوع قرارداد را پس از تست ، تحويل نماینده خریدار نماید. پس از تحويل و تأیید وصول و صحت کیفیت کالا توسط نماینده خریدار مبلغ بر اساس فاکتورهای مربوطه و صورتحساب تنظیمی و پس از بررسی واحدهای ذیربطری خریدار به شرح زیر به فروشنده پرداخت خواهد بود.

۳-۳- درصورت پیشنهاد نرخ ارزی ، پرداخت ها فقط براساس تبصره های زیر انجام خواهد شد :

تبصره ۱ : برای پرداخت ارزی ثبت سفارش به نام شرکت پتروشیمی خراسان صورت می گیرد و شماره حساب ارزی فروشنده جهت پرداخت به شرکت پتروشیمی خراسان اعلام می گردد. تحويل در گمرکات ایران (CPT) خواهد بود.

تبصره ۲ : درصورتیکه ثبت سفارش بنام شرکت پتروشیمی خراسان انجام نشود، نرخ تسعیر ارز میانگین خرید و فروش حواله ارزی سامانه سنا در زمان تحويل کالا ملاک عمل می باشد و سایر نرخ های تسعیر مورد قبول نیست.

..... : فروشنده	پتروشیمی خراسان : خریدار
مهر شرکت مدیر عامل عضو هیئت مدیره	مهر شرکت عضو هیئت مدیره مدیر عامل و عضو هیئت مدیره

لذا برهمان مبنا معادل ریالی قابل پرداخت خواهد بود و امکان پرداخت ارزی بدون ثبت سفارش امکان پذیر نمی باشد، در این صورت تحويل کالا درب مجتمع پتروشیمی خراسان خواهد بود.

۳-۴ - پیش پرداخت :

۰.۲۵٪ مبلغ کل قرارداد بعنوان پیش پرداخت در قبل ارائه ضمانتنامه بانکی معادل ۱۴۰ درصد مبلغ درخواستی در زمان ابلاغ قرارداد قابل پرداخت خواهد بود.

۳-۵ - مراحل پرداخت :

۱ - ۰.۵۰٪ پس از خرید و دریافت متریال خام با تایید نظارت خریدار پرداخت خواهد شد.

۲ - ۰.۳۰٪ پس از ساخت و تست و تحويل موقت با تایید نظارت خریدار پرداخت خواهد شد.

۳ - ۰.۲۰٪ پس از پایان کار و با ارائه مفاصی حساب تامین اجتماعی و طبق بند (۹-۵)

تبصره : مبلغ پیش پرداخت مناسب با پرداختهای صورت گرفته کسر می گردد به طوری که هم زمان با آخرین صورت حساب ، تسویه گردیده و ضمانت نامه آزاد می گردد.

ماده ۴ : مدت قرارداد

مدت اجرای تعهدات موضوع قرارداد ۶ ماه (شش ماه) از تاریخ ابلاغ قرارداد به فروشنده می باشد.

تبصره ۱ : مدت قرارداد در صورت نیاز و بنا به تشخیص نظارت خریدار و با هماهنگی فروشنده، قابل تمدید می باشد.

تبصره ۲ : لازم است پس از واریز وجه پیش پرداخت، فروشنده برنامه زمان بندی ساخت را ظرف دو هفته اعلام کند.

ماده ۵ : ضمانت انجام تعهدات

فروشنده ملزم است که قبل یا همزمان با امضاء قرارداد معادل ده درصد (۱۰٪) مبلغ قرارداد را بصورت ضمانتنامه بانکی معتبر یا هر نوع ضمانتنامه دیگر مورد تأیید خریدار و یا واریز معادل آن به حساب سپرده خریدار ، بعنوان «ضمانت انجام تعهدات و گارانتی عملکرد کالاهای خریداری شده » نزد امورمالی خریدار تحويل نماید. ضمانتنامه مذکور پس از تحويل کالای خریداری شده و در صورت رضایت خریدار و تأیید نماینده خریدار ۲۴ ماه پس از نصب و راه اندازی ، با رعایت تبصره ذیل به فروشنده مسترد خواهد شد.

تبصره : دوره نگهداری موضوع قرارداد بیست و چهار (۲۴) ماه میباشد و از تاریخ تحويل موقت (فرم پیوست شماره ۲) شروع می شود. چنانچه در دوره نگهداری معايب و نواقصی در کار مشاهده شود که ناشی از قصور پیمانکار در انجام وظایف خود باشد، پیمانکار مکلف است معايب و نواقص مذبور را به هزینه خود و در رأس مدت مقرر رفع

..... فروشنده	پتروشیمی خراسان : خریدار			
مهر شرکت	عضو هیئت مدیره	مهر شرکت	عضو هیئت مدیره	مدیر عامل و عضو هیئت مدیره
عضو هیئت مدیره	مديري عامل	مديري عامل	عضو هيئت مدیره	مديري عامل

نماید و در صورتیکه طبق دستور کتبی دستگاه نظارت کارفرما و در مدتی که تعیین شده است، پیمانکار معايب و نواقص اعلام شده را بر طرف و اصلاح ننماید، کارفرما حق دارد آنها را رأساً و به هر ترتیبی که خود صلاح و مقتضی بداند، رفع نموده و هزینه رفع معايب مربوطه را همراه با هزینه های بالاسری معینه توسط کارفرما، از محل وجوده و دیعه سپرده و یا هر نوع مطالبات دیگر پیمانکار که نزد خود دارد کسر و برداشت ننماید. پس از انقضای دوره نگهداری، چنانچه عیب و نقصی در کارهای موضوع قرارداد مشاهده نگردد نسبت به تحويل قطعی آن اقدام و مراتب را مطابق فرم نمونه گواهی تحويل قطعی (فرم پیوست شماره ۲) صورت مجلس مینماید.

ماده ۶ : سپرده محسن انجام کار

از هر صورت وضعیت پیمانکار بمیزان ده درصد (۱۰٪) بعنوان سپرده حسن انجام کارکسر و نزد کارفرما در حساب جداگانه ای ذخیره میگردد. نصف مبلغ مذبور پس از تحويل موقت و الباقی پس از سپری شدن دوره نگهداری و تحويل قطعی موضوع قرارداد با تأیید دستگاه نظارت مسترد میگردد.

تبصره ۱ : چنانچه فروشنده درخواست دریافت ۵۰٪ باقی مانده سپرده فوق را داشته باشد در قبال ارائه ضمانت نامه بانکی بلامانع است.

ماده ۷ : کسورات قانونی

خریدار نسبت به اعمال کسور قانونی به هر گونه پرداخت به فروشنده اقدام خواهد نمود علاوه بر این چنانچه پس از انعقاد قرارداد، هر گونه عوارض و کسور قانونی، تحت هر عنوان به این قرارداد تعلق گیرد، بعده فروشنده خواهد بود.

ماده ۸ : محرفی نمایندگان

۱-۸- فروشنده موظف است جهت مدیریت موضوع قرارداد و برقراری ارتباط با مسئولین ذیربطر خریدار، یک نماینده تام الاختیار معرفی شده از طرف صاحبان امضاء مجاز با تشرح حدود اختیارات، کتاباً معرفی نماید، کلیه دستورات ابلاغی به نامبرده حکم ابلاغ به فروشنده را دارد.

۲-۸- مدیر امور خدمات فنی شرکت پتروشیمی خراسان یا نماینده تعیینی ایشان بعنوان نماینده خریدار در این قرارداد خواهد بود. اجرای دستورات نماینده خریدار در چارچوب مفاد و شرایط قرارداد الزامی است.

۳-۸- کلیه مکاتبات، اخذ مجوزها، پیگیری و هر گونه هماهنگی در اجرای این قرارداد، از طریق نمایندگان معرفی شده طرفین انجام می گیرد.

پتروشیمی خراسان : خریدار : فروشنده
مدیر عامل و عضو هیئت مدیره مهر شرکت	مدیر عامل عضو هیئت مدیره مهر شرکت

ماده ۹ : تعهدات فروشنده

- ۱-۹-۱- فروشنده متعهد است کلیه کالای موضوع قرارداد را مطابق مشخصات کامل مندرج در ماده یک این قرارداد و با هماهنگی قبلی با خریدار بصورت صحیح و سالم تحویل خریدار نماید و در صورت بروز هرگونه مغایرت، خرابی، نامرغوب بودن هر یک از مشخصات مندرج در موضوع قرارداد (که منجر به عدم تأیید خریدار گردد) فروشنده ملزم به عودت آنها به هزینه خود بوده و مبایست ظرف مدت تعیین شده توسط نماینده خریدار، نسبت به جایگزینی آنها اقدام نماید. در غیر این صورت خسارات واردہ و میزان آن حسب تشخیص خریدار از هر گونه مطالبات فروشنده کسر خواهد شد و فروشنده حق هیچگونه ادعا و خسارتی از این بابت نخواهد داشت.
- ۱-۹-۲- تهیه و تامین کلیه ابزار و ماشین آلات و تجهیزات مورد نیاز به عهده و به هزینه فروشنده می باشد .
- ۱-۹-۳- فروشنده حق واگذاری تمام یا قسمتی از قرارداد را در صورت عدم تأیید خریدار ، به غیر ندارد.
- ۱-۹-۴- خریدار برای هر مورد / روز تأخیر غیر موجه فروشنده در ارسال کالای موضوع قرارداد به میزان یک پانصد مبلغ اولیه قرارداد را بعنوان جریمه تأخیر محاسبه نموده و از مطالبات یا تضمینهای فروشنده مستقیماً برداشت نماید. سقف مبلغ جریمه تأخیر از ۱۰ درصد مبلغ اولیه قرارداد تجاوز نخواهد کرد.
- ۱-۹-۵- پرداخت صورت وضعیت نهایی و تسویه حساب با فروشنده، منوط به تأیید دستگاه نظارت، ارائه مفاصی حساب سازمان تأمین اجتماعی و انجام تسویه حسابهای داخلی با ادارات ذیربیط مرتبط با موضوع قرارداد خواهد بود.
- ۱-۹-۶- دادن هرگونه هدیه به مدیران و کارکنان کارفرما به هر نحو و تحت هر عنوان ممنوع می باشد و در صورت تخلف از این امر، فروشنده/طرف متخلف، علاوه بر تعقیب کیفری در فهرست سیاه نیز قرار خواهد گرفت.
- ۱-۹-۷- به منظور حمایت از توان تولیدی داخل و حمایت از کالای ایرانی طبق بند «ب» ماده ۵ قانون حداقل استفاده از توان تولیدی فروشنده مکلف است ضمن رعایت مفاد مرتبط با قانون مزبور، کالاها و خدمات مورد نیاز طرح و پروژه موضوع مناقصه را نیز از فهرست توانمندی ها و تولیدات داخلی مندرج در ماده ۴ آن قانون تامین نماید.
- ۱-۹-۸- هزینه ایاب و ذهب و اسکان پرسنل فروشنده و هزینه حمل قطعات بعده فروشنده میباشد. ضمناً در زمان حضور پرسنل فروشنده در مجتمع پتروشیمی خراسان، یک وعده نهار در حد امکانات سایت صنعتی بعده کارفرما خواهد بود.

پتروشیمی خراسان : خریدار		فروشنده	
مدیر عامل و عضو هیئت مدیره	عضو هیئت مدیره	مهر شرکت	مهر شرکت

- ۹-۹- پیمانکار قبل از شروع کار اجرایی موظف به حضور در سایت پتروشیمی خراسان جهت بررسی حدود و نحوه اجرای پروژه می باشد.
- ۹-۱۰- کلیه تجهیزات باید مطابق نقشه اعلامی پیوست و استانداردهای زیمنس تهیه و نصب گرددن. (چنانچه عمق تابلو تا ۶۰ سانتی متر هم طراحی گردد مورد قبول خواهد بود). تابلوهای مورد نظر در پست برق نیروگاه در امتداد باسوارهای ۰۲B-L(1) و ۰۲B-L(2) و در پست های آفسایت و اوره و آمونیاک در امتداد باسوارهای ۰۴-L(4), ۰۳-L(3), ۰۳-L(1) از طریق باس داکت از انتهای باسوارهای موجود اجرا خواهد شد.
- ۹-۱۱- فروشنده باید قبل از ساخت تابلوها طرح خود را که شامل جانمایی سوییچها در تابلوها و نحوه اتصال باسوارها به باسوارهای موجود می باشد به تایید کارفرما برساند و در افزودن باسوارها و گرفتن انشعاب از باسوارهای موجود و تعییه باس داکتها ، و اتصال به سیستم ارت موجود ، استانداردهای مورد نظر را رعایت نماید.
- ۹-۱۲- عملیات ساختمانی مربوط به نصب تابلوها و افزودن Opening و همچنین تامین و اجرای کابل ها و کابلشوها و سرکابلهای مربوطه بعده فروشنده میباشد . ضمناً باید محاسبات مربوط به قدرت قطع و جریان اتصال کوتاه و تعیین سطح مقطع هادی ها و سایر محاسبات مورد نیاز را با نرم افزار انجام داده و به اطلاع کارفرما برساند.
- ۹-۱۳- باسوارها باید قدرت تحمل اتصال کوتاه 60KA/1Sec در نیروگاه و کولینگ و در پست برق اوره و آمونیاک را داشته باشند. کلیه تجهیزات انتخاب شده برای تابلو باید بتوانند آثار حرارتی و دینامیکی جریان اتصال کوتاه را به خوبی تحمل نمایند.
- ۹-۱۴- کلیه متریال استفاده شده برای تجهیزات تابلو باید برندهای زیمنس و دارای تاییدیه اصالت باشند و از بکار بردن اقلام متفرقه خودداری گردد . ترتیب قرار گرفتن دستگاهها در داخل تابلو باید طوری باشد تا دسترسی به آنها جهت بازرسی و تعمیرات وجود داشته باشد.
- ۹-۱۵- کلیدهای قدرت استفاده شده باید مجهز به دستگیره روتاری باشند و قابلیت ON/OFF از روی در تابلو را داشته باشند. همچنین باید قابلیت STOP توسط یک شستی برای سوئیچ های موتوری از روی درب پنل وجود داشته باشد.
- ۹-۱۶- تمامی سوئیچ ها موتوری ۹۰ و ۱۹/۱۱۵ و ۳۰ کیلووات باید دارای رله Earth Fault باشند بطوریکه در صورت عملکرد رله فوق، سبب قطع خروجی قدرت سوئیچ شود.

پتروشیمی خراسان : خریدار : فروشنده		
مدیر عامل و عضو هیئت مدیره	عضو هیئت مدیره	عضو هیئت مدیره	مهر شرکت

- ۱۷- تمامی سوئیچ های موتوری باید دارای CT اندازه گیری بر روی یک فاز باشند.
- ۱۸- برای نصب کلیدها و لوازم، در داخل تابلو باید از نبضی های تقویتی استفاده گردد تا از ارتعاش و لرزش جلوگیری شود . کلیه ستونها و رویندها باید مطابق استاندارد ساخته شده و برشکاری و رنگ آمیزی آنها با کیفیت مورد تایید انجام پذیرد . چیدمان تجهیزات در داخل تابلوها باید به گونه ای باشد که ضمن رعایت فوائل عایقی، امکان شمش کشی مناسب و شکیل میسر بوده و همچنین تعویض و تعمیر آنها، به سهولت ممکن باشد.
- ۱۹- رنگ تابلوها باید از جنس کوره ای و با کد RAL 6019 رنگ آمیزی شده باشد. ضخامت ورق تابلوهای ایستاده حداقل 2 میلیمتر باشد.
- ۲۰- تابلوها از ورقه های فولادی ساخته شده و از نوع مدلار غیر کشویی باشد. ورق تابلوها باید نو و بدون هیچگونه لهیدگی، ضربه و زنگ زدگی بوده و از نوع روغنی استفاده شود.
- ۲۱- جنس بدنه تابلو، هادیها و تجهیزات داخلی تابلو و رنگ آمیزی آن باید به گونه ای انتخاب شود که از هر گونه خوردگی در سطح بیرونی تابلو که در معرض رطوبت قرار دارد و داخل تابلو جلوگیری شود.
- ۲۲- جهت رنگ آمیزی بدنه و کلیه قسمتهای فلزی تابلو باید ابتدا قطعات در وانهای آبگرم، چربی زدایی، فسفاته کاری و اسیدشویی و آبگرم مجدد شستشو داده شده و مطابق استاندارد و به صورت کامل آماده رنگ آمیزی گردند . سپس به شیوه الکترواستاتیک رنگ آمیزی شوند . ضخامت رنگ در هیچ نقطه ای نباید کمتر از 133 میکرون باشد . آزمایش کامل تست مشخصات رنگ شامل سختی، چسبندگی، ضخامت و همچنین تست Salt Spray باید بر روی تابلوها انجام شود . کلیه پیچ و مهره های مورد استفاده در تابلو ها باید با روکش کروم باشد.
- ۲۳- فروشنده باید تمامی مسائل کمی و کیفی مرتبط با بازری فنی و خدمات مربوطه را که در اسناد و مشخصات فنی به کارفرما ارائه می شود را مد نظر قرارداده و نتیجه اقدامات خود را در جهت رفع این مسائل منعکس نماید.
- ۲۴- فروشنده باید هرگونه تغییر بوجود آمده و یا مشکلات مرتبط با خدمات موضوع قرارداد را که ممکن است تاثیر سوء بر پیشرفت و زمان انجام خدمات داشته باشد به کارفرما منعکس نماید.
- ۲۵- فروشنده ملزم به رعایت کمی و کیفی مراحل ساخت مطابق استانداردها و نظرات نماینده خریدار میباشد .
- ۲۶- فروشنده می بایست ، گزارش پیشرفت پروژه را هر ماه یکبار به خریدار اعلام نماید.

پتروشیمی خراسان : خریدار : فروشنده
مدیر عامل و عضو هیئت مدیره	مهر شرکت

۲۷-۹- هزینه و هماهنگی، تهیه و اسکان در زمان بازدید و هزینه ایاب و ذهاب از محل اسکان به کارگاه و بالعکس به عهده فروشنده می باشد.

ماده ۱۰ : رعایت استانداردهای ایمنی ، ایزو و زیست محیطی

۱-۱- با توجه به اینکه رعایت ایمنی کار از اولویت خاص برخوردار است ، شرکت / فروشنده موظف به اجرای کلیه مقررات و دستورالعملهای ایمنی کارفرما و سایر مقررات ذیربطر میباشد .

تصویره ۱ : شرکت / فروشنده ملزم به ضبط و ربط محیط کار ، رفع شرایط نا ایمن در اسرع وقت میباشد و هر گونه صدمه یا ضایعات را باید جبران نماید .

تصویره ۲ : مسئولیت ایمنی افراد ، تاسیسات و اشخاص ثالث بعده شرکت / فروشنده میباشد، کارفرما در این خصوص از هر گونه مسئولیتی مبری خواهد بود .

تصویره ۳ : شرکت / فروشنده موظف به تأمین لوازم ایمنی و استحفاظ فردی و موارد بهداشتی و پزشکی کارکنان نسبت به شرایط و محیط کار آنها میباشد.

تصویره ۴ : پرداخت دیات و کلیه غرامات قانونی و خسارات ناشی از عدم رعایت مقررات ایمنی بعده شرکت / فروشنده بوده و کارفرما حق دارد مبالغ اعلام شده از سوی مراجع ذیصلاح قانونی را از مطالبات شرکت / فروشنده کسر نماید .

تصویره ۵ - پیمانکار موظف به اجراء و رعایت کلیه مقررات ایمنی خصوصاً دستورالعمل اجرای مقررات ایمنی پیمانکاران در مجتمعها به شماره ۱۰۱۰۱۲۴ (منضم به قرارداد و شامل ۹ صفحه) میباشد.

۲-۱۰- نظر به اینکه نظامهای استاندارد ISO 9001 و ISO14001 و ISO10015 و ISO50001 در مجتمع پتروشیمی خراسان استقرار یافته و یا نظام های که در خلال مدت قرارداد استقرار خواهند یافت ، لذا شرکت / فروشنده ملزم به رعایت کلیه دستورالعملهای کارفرما در زمینه اجراء ضوابط مربوطه خواهد بود . همچنین شرکت / فروشنده ملزم به رعایت سایر قوانین و مصوبات زیست محیطی (که معارض با ضوابط و دستورالعملهای کارفرما) نباشد خواهد بود . در صورت حدوث تعارض فوق، پیمانکار مکلف است قبل از اعمال دستورات کارفرما ، موضوع وجود تعارض را به کارفرما اعلام نماید . عدم اعلام فوق موجب مسئولیت شرکت / فروشنده در مقابل کارفرما و اشخاص ثالث خواهد بود . چنانچه با وجود اعلام فوق ، کارفرما همچنان اجراء دستورالعملهای صادره خود را مقدم بر سایر موارد اعلام نماید شرکت / فروشنده ملزم به اجراء خواهد بود.

پتروشیمی خراسان : خریدار : فروشنده
مدیر عامل و عضو هیئت مدیره	مهر شرکت

۱۰-۳ - شرکت/فروشنده موظف به رعایت کلیه الزامات و مقررات کشوری در حوزه انرژی و مرتبط به قرارداد، میباشد.

در صورت استفاده از هر نوع تجهیز مصرف کننده انرژی در طول اجرای قرارداد توسط فروشنده، آن تجهیز باید از نظر میزان مصرف انرژی با استاندارد ملی موجود مطابقت داشته باشد. در صورت عدم وجود استاندارد ملی لازم است عملکرد انرژی آن تجهیز به تایید دبیر انرژی دستگاه نظارت بررسد در صورت عدم تایید دستگاه نظارت، شرکت / فروشنده مجاز به استفاده از آن تجهیز نمیباشد.

در صورتیکه اجرای قرارداد در شرکت بطور مستقیم منجر به تغییر در مصرف یکی از حامل های انرژی در سطح شرکت گردد لازم است کلیه پیشنهادات فنی ، از نظر مصرف انرژی نیز توسط دبیر انرژی دستگاه نظارت ، بررسی و نتایج بعنوان یکی از پارامترهای موثر در فرایند تصمیم گیری وارد شود .

ماده ۱۱ : آگاهی از محل کار

۱ - ۱۱ - شرکت / فروشنده ضمن اعتراف به اینکه محلهای کار، شرایط کاری و موقعیت فضاهای مربوطه را از نزدیک مشاهده و ارزیابی دقیق نموده و کلیه موارد و شرایط و مشخصات فنی اجرائی این قرارداد را شخصاً بررسی و پذیرفته است متعهد میگردد که کلیه کارهای موضوع قرارداد را با نظارت کارفرما و برنامه‌ریزی صحیح و با کیفیت مورد تایید کارفرما انجام دهد و چنانچه بخشی از کار مطابق با شرایط قرارداد و نظارات دستگاه نظارت انجام نشود شرکت / فروشنده بر اساس نظر کارفرما ملزم به رفع نواقص مربوطه و نیز مسئول جبران ضرر و زیانهای وارده بر حسب تشخیص کارفرما میباشد.

۱۱-۲ - عدم آگاهی شرکت / فروشنده از موقعیت و چگونگی محل کار و وسایل و نحوه دسترسی به آن و تسهیلات محلی و هرگونه عاملی که در اجرای خدمات مورد نظر منجمله شرایط کار و عملیات مؤثر باشد. (جز مواردی که در پیمان صریحاً ذکر گردیده است) به هیچ وجه رافع مسئولیت متنبله از طرف شرکت / فروشنده نخواهد بود و مطالبه هرگونه وجود اضافی از این بابت پذیرفته نخواهد شد و هرگونه اعتراضی از سوی شرکت / فروشنده در این خصوص فاقد اعتبار است.

ماده ۱۲ : رعایت قوانین و مقررات کار و تامین اجتماعی ...

۱۲-۱ - شرکت / فروشنده تایید می نماید که از جمیع قوانین و مقررات مربوط به کار و بیمه های اجتماعی و حفاظت فنی و همچنین قوانین مربوط به مالیاتها و عوارض دولتی و یا سایر دستورالعملهای فعلی و آتی مرتبط با این پیمان

پتروشیمی خراسان : خریدار : فروشنده
مدیر عامل و عضو هیئت مدیره	مهر شرکت

کاملاً مطلع بوده و متعهد است همه آنها را رعایت و اجراء نماید . هر گونه مسئولیت کیفری یا حقوقی یا اداری و غیره ناشی از عدم اجرای قوانین و مقررات فوق الذکر در ارتباط با کارگران شرکت / فروشنده و یا اشخاص ثالث و اموال کلاً متوجه شرکت / فروشنده بوده و کارفرما هیچگونه مسئولیتی در خصوص موارد مذکور تحت هیچ عنوانی نخواهد داشت . در صورتی که کارفرما متوجه تخلف پیمانکار شود ، پرداخت به کارکنان شرکت / فروشنده را از محل مبلغ پیمان از محل منابع خودش انجام خواهد داد و ضمن اعمال جریمه ، متناسبآ هزینه های مدیریتی شرکت / فروشنده نیز کاهش خواهد یافت.

۱۲-۱ - شرکت / فروشنده باید در تمام موضوعاتی که به قرارداد مربوط می شود خود را از هر لحاظ با مفاد هر گونه قوانین و مقرراتی که توسط مراجع صلاحیتدار کشور جمهوری اسلامی ایران وضع شده و قابل اطلاق به موضوع قرارداد باشد تطبیق دهد و بدینوسیله کارفرما را در برابر کلیه جریمه ها و مسئولیت های ناشی از نقص چنین قوانین و مقرراتی مصون بدارد، فلذا آثار و تبعات هر گونه تخلفی از قوانین ، متوجه شرکت / فروشنده خواهد بود.

شرکت / فروشنده تائید می نماید از چگونگی و مفاد این ماده و نحوه اجرای مقررات مربوط به آن اطلاع کامل دارد و هیچگونه ادعائی در این مورد از وی پذیرفته نخواهد شد.

۱۲-۲ - شرکت / فروشنده متعهد می گردد بر اساس ماده ۱۲۰ قانون کار ، در صورت لزوم فقط نسبت به استغال کارکنان خارجی که دارای کلیه شرایط مذکور در قانون فوق باشند اقدام نماید و از استغال بکار افرادی که به هر عنوان واجد یکی از شرایط مذکور در قانون فوق الاشاره نباشند مؤکداً خودداری نماید . مسئولیت امر تماماً بعده شرکت / فروشنده است .

۱۲-۳ - شرکت / فروشنده موظف است طبق قوانین کار و تامین اجتماعی با کارکنان خود رفتار نموده و حسب قوانین و ضوابط موضوعه نسبت به پرداخت حق السعی، اجراء طبقه بندي مشاغل به هزینه خود و ایفاء دیگر حقوق و مزاياي قانوني ابواب جمعي خود اقدام نماید. کارفرما هیچگونه مسئولیتی در خصوص تخلفات احتمالی شرکت / فروشنده نخواهد داشت.

تبصره : در صورت تخلف یا قصور یا تعلل شرکت / فروشنده ، کارفرما محق میباشد هر مبلغی که خود تشخیص دهد بعنوان جریمه تعیین و از محل کلیه مطالبات شرکت / فروشنده کسر نماید.

۱۲-۴ - در صورتیکه شرکت / فروشنده مطابق ماده ۳۸ قانون تامین اجتماعی عمل نکند و نتیجتاً بابت اجرای پیمان حاضر ، مبالغی به سازمان تامین اجتماعی بدهکار شود و طبق مقررات و قوانین جاری کشور این بدهی از کارفرما

پتروشیمی خراسان : خریدار : فروشنده
مدیر عامل و عضو هیئت مدیره	مهر شرکت عضو هیئت مدیره مدیر عامل

مطالبه و دریافت شود، کارفرما حق دارد جهت وصول مبالغ پرداختی به سازمان تامین اجتماعی، به هر طریقی که صلاح بداند به شرکت / فروشنده مراجعه و از طریق ضبط سایر مطالبات پیمانکار و یا طرق قضائی احراق حق نماید. با وجودنظراتی که کارفرما برای قوانین و مقررات اعمال می نماید، مسؤولیت کامل رعایت واجرای قوانین بعده شرکت / فروشنده بوده و پاسخگویی به هرسازمان دولتی و غیر دولتی درخصوص عدم رعایت این گونه مقررات بعده شرکت / فروشنده می باشد.

۱۲-۶ - شرکت / فروشنده مسئول و پاسخگوی هرگونه دعاوی اشخاص ثالث (از جمله کارکنان کارفرما) در خصوص فوت، جرح، صدمات وارده، هر نوع فقدان، اتلاف و خسارات وارده به اموال آنان که ممکن است در اثر قصور و مسامحه شرکت / فروشنده و کارکنانش پیش آید و یا ناشی از اجرای پیمان توسط شرکت / فروشنده و کارکنانش باشد خواهد بود که مطابق " قانون مسؤولیت مدنی " و یا سایر قوانین جزائی اسلامی منجمله قانون دیات به شرکت / فروشنده مراجعه خواهند کرد و کارفرما در این زمینه هیچگونه مسؤولیتی اعم از کیفری و حقوقی نخواهد داشت.

۱۲-۷ - پرداخت هرگونه غرامات حادثه و مسؤولیت صدمات به تاسیسات و اماكن اداری کارفرما، بعده و هزینه شرکت / فروشنده می باشد و کارفرما حق دارد مبالغ اعلام شده از سوی مراجعه ذیصلاح قانونی را از مطالبات شرکت / فروشنده کسر نماید.

۱۲-۸ - شرکت / فروشنده موظف است تمامی کارکنان خود را که شاغل در این قرارداد میباشد بیمه مسؤولیت مدنی (تمام کلوzها) نماید . نحوه انعقاد و شرایط بیمه مذکور باید به نحوی باشد که تمام مدت و محدوده مکانی و عملیاتی موضوع قرارداد را پوشش دهد.

هاده ۱۳ : فورس ماژور

چنانچه به دلیل بروز حوادث قهری و غیر مترقبه و هر آنچه طبق قوانین و عرف جاری کشور «فورس ماژور» نامیده میشود، هر یک از طرفین موفق به ایفای تعهدات خود در این قرارداد نشوند، در آن صورت از طریق مذاکره نسبت به تمدید مدت زمان قرارداد و یا فسخ آن اقدام خواهند نمود.

پتروشیمی خراسان : خریدار : فروشنده
مدیر عامل و عضو هیئت مدیره	مهر شرکت

ماده ۱۴ : فسخ قرارداد

- ۱۴-۱ - در صورت تأخیرات طولانی غیر موجه و عدم اجرای بموقع تعهدات قراردادی و همچنین در صورت عدم اقدام جهت رفع عیب و نقص کالاهای موضوع قرارداد رأس موعد مقرر شده توسط نماینده خریدار، خریدار محق به فسخ قرارداد و اعمال بند ۱۴-۴ ذیل خواهد بود.
- ۱۴-۲ - فروشنده اعلام میدارد که در موقع عقد این قرارداد مشمول قانون منع مداخله مصوب ۲۲ دیماه ۱۳۳۷ شمسی نمیباشد. فروشنده تعهد مینماید که منافع این قرارداد را به هیچیک از اشخاص یا افرادی که در قانون فوق الذکر پیش بینی شده و یا قابل استیباط از آن میباشند، انتقال نداده و یا با آنان مشارکت ننماید. در صورت اثبات تخلف از موارد فوق، خریدار محق به فسخ قرارداد و اعمال بند (۱۴-۴) ذیل خواهد بود.
- ۱۴-۳ - در صورت تشخیص وقوع هر یک از موارد مندرج در ماده یک آئین نامه پیشگیری و مبارزه با رشوه در دستگاههای اجرایی موضوع مصوبه شماره ۷۳۳۷۷ ت / ۳۰۳۷۴ مورخه ۱۲/۲۲/۱۳۸۳ هیئت محترم وزیران، خریدار محق به فسخ قرارداد و اعمال بند ۱۴-۴ بر اساس مصوبه هیئت مدیره و یا بالاترین مقام اجرائی دستگاه (مدیرعامل) خریدار خواهد بود.
- ۱۴-۴ - در صورت فسخ قرارداد توسط خریدار (به هر یک از دلایل مندرج در بندهای این ماده یا سایر مواد این قرارداد) خریدار محق است نسبت به ضبط تمامی ضمانتنامه های فروشنده (تحت هر عنوان) و استیفاء خسارات وارد (به تشخیص خود) از محل ضمانتنامه های مذکور و سایر مطالبات فروشنده اقدام و در صورت عدم تکافو، نسبت به ارجاع امر به مراجع قضایی اقدام نماید.
- ۱۴-۵ - پیش از اتمام تعهدات موضوع قرارداد و بدون آنکه تقصیری متوجه فروشنده باشد ، خریدار بنا به مصلحت خود یا علل دیگر، در هر زمان میتواند با تشخیص خود و بدون نیاز به ارجاع به داوری یا مراجع قضایی با ذکر اخطار کتبی ۱۵ روزه نسبت به فسخ قرارداد اقدام نماید. در اینصورت میزان عملیات یا کالای تحويل شده توسط فروشنده که مورد تایید خریدار میباشد صورت وضعیت گردیده و براساس آن مطالبات فروشنده محاسبه و پرداخت خواهد شد. اقدامات لازم درخصوص ضمانت نامه انجام تعهدات مطابق ماده ۵ قرارداد انجام خواهد شد.
- ۱۴-۶ - هرگاه پیش از اتمام کارهای موضوع قرارداد و یا قبل از پایان مدت آن ، بر اساس تشخیص دستگاه نظارت مدیرعامل / بالاترین مقام اجرایی خریدار / و یا هر یک از مراجع ذیصلاح ذیربط تنظیم و عقد قرارداد حاضر در هر مرحله و به هر دلیل مخالف قوانین و مقررات و دستورالعملهای عمومی و یا شرایط خاص پیمان

پتروشیمی خراسان : خریدار : فروشنده
عضو هیئت مدیره مهر شرکت	عضو هیئت مدیره مدیر عامل

تشخیص و یا اعلام گردد، قرارداد حاضر بلاfacile و بدون نیاز به اعلام و یا ابلاغ به فروشنده ، فسخ و از درجه اعتبار ساقط گردیده و اجرا مفاد آن (در هر مرحله و به هر میزان که باشد) متوقف خواهد شد. در این حالت، چنانچه مبنای تشخیص صرفاً قصور خریدار از مفاد قوانین موضوعه و یا هر موضوع دیگری (تحت هر عنوان) اعلام گردد در این صورت میزان کالای تحويلی و یا میزان فعالیت مورد تائید دستگاه خریدار صورت وضعیت گردیده و بر اساس آن مطالبات فروشنده پرداخت خواهد شد و اقدامات لازم در خصوص ضمانت نامه انجام تعهدات انجام خواهد شد. در غیر اینصورت (هر دلیل دیگر) هیچگونه وجهی بابت مطالبات فروشنده (راجع به کالاهای خریداری شده) به وی پرداخت نخواهد شد و خریدار علاوه بر اجرای مفاد بند ۱۴-۴ فوق ، نسبت به اجرای اقدامات قانونی اقدام خواهد نمود.

۱۴-۷ - فروشنده با امضاء ذیل این قرارداد حق هر گونه اعتراض یا ادعایی از ناحیه خود یا قائم مقام قانونی خود را نسبت به تصمیمات و اقدامات خریدار راجع به موارد مندرج در این قرارداد سلب می نماید .

ماده ۱۵ : حل اختلاف

۱۴-۱ - طرفین قرارداد باید سعی نمایند که کلیه اختلافات ناشی از قرارداد حاضر یا مرتبط با آن (بجز بند ۱۴-۱ ماده ۱۴ را ظرف مدت (۳۰) روز از طریق مذاکرات دوستانه حل و فصل نمایند. در صورت عدم توافق موضوع به هیأت داوران که به منظور حل و فصل از سوی طرفین قرارداد تعیین می گردد ارجاع می شود. هر یک طرفین باید یک نفر داور را تعیین نمایند و نفر سوم (سردار) توسط مدیر حقوقی شرکت از بین وکلاء پایه یک دادگستری که تسلط به امر داوری داشته باشد انتخاب گردد. هیأت داوران مطابق قانون تشکیل و در مدت مقرر تصمیم نهایی اتخاذ خواهد نمود. دوره داوری (۳) ماه و در صورت نیاز قابل تمدید خواهد بود.

۱۴-۲ - طرفین قرارداد، در بازه زمانی که این ماده در جریان است، موظف به انجام تعهدات خود می باشند.

این قرارداد در پتروشیمی خراسان (سایت صنعتی بجنورد)، در پانزده (۱۵) ماده تنظیم و در ۰۰ صفحه تحریر و در سه (۳) نسخه تکثیر که کلیه نسخ به امضاء طرفین رسیده و در حکم واحد است.

پتروشیمی خراسان : خریدار : فروشنده
مدیر عامل و عضو هیئت مدیره	مهر شرکت

پیوست شماره ۱ - شرایط خصوصی

مشخصات چهار عدد سوییج ۹۰ کیلووات

چهار عدد از سوییچها مربوط به پمپهای P-6230 بوده، توان آن ۹۰ کیلووات می باشد باید در فضای موجود سوییچها جانمایی گردد و اتصالات مدارات فرمان و سیگنال باید عیناً مانند تابلوی قبلی باشد. مشخصات و نقشه های سوییچ ها به پیوست می باشد. مدار قدرت تابلو باید به صورت شین کشی اجرا گردد. تمامی تجهیزات قدرت باید با یک پله توان بالاتر اجرا گردد. در بخش حفاظتی تجهیزات حفاظتی شامل کلید کامپکت و رله Over Load از رنج حداقل ۱۶۰A تا حداکثر ۲۵۰A (بسته به نوع قطعه بکار رفته) قابلیت تنظیم داشته باشد.

تابلو به ابعاد ۲۲۰ سانتی متر (ارتفاع) در ۸۰ سانتی متر (عرض) در ۴۰ سانتی متر (عمق) به شرح ذیل :

مشخصات تابلوها :

کلیه تابلوها باید دارای شین کشی سه فاز و نول و ارت طبق نقشه اعلامی باشند. کلیه سوییچها باید کشویی باشند (withdrawable) و ترمینالهای مناسب برای انتقال فرمان و سیگنال طبق نقشه ها را داشته باشند:

تابلوی شماره یک (مربوط به باسبار نیروگاه)

دو عدد سوییج فیدری ۶۳ آمپر

دو عدد سوییج فیدری ۳۲ آمپر

دو عدد سوییج فیدری ۱۰۰ آمپر

یک عدد سوییج فیدری ۱۶۰ آمپر

تابلوی شماره دو (مربوط به باسبار واحد آب)

دو عدد سوییج فیدری ۶۳ آمپر

یک عدد سوییج موتوری ۹۰ کیلووات

دو عدد سوییج فیدری ۱۰۰ آمپر

دو عدد سوییج فیدری ۱۶۰ آمپر

تابلوهای شماره سه و چهار (مربوط به باسبار واحد کولینگ)

این تابلوها بصورت نیم باس با اتصال از طریق باس داکت از انتهای باسبار قدیم اجرا خواهند شد. اجرا بگونه ای باید باشد که در نهایت تابلوهای اضافه شده در امتداد باسبارهای قدیم قلمداد گردد. همچنین دو عدد تابلوی موتوری

پتروشیمی خراسان : خریدار فروشنده
عضو هیئت مدیره مهر شرکت	مدیر عامل عضو هیئت مدیره مهر شرکت

30 کیلووات SIVACON موجود نیز که به صورت موقت اجرا گردیده باید به تابلوهای مورد مناقصه متصل گردد.

نحوه چیدمان تابلو و اجرای آنها در زمان سایت ویزیت به اطلاع فروشنده خواهد رسید.

دو عدد سوییج فیدری 63 آمپر

یک عدد سوییج موتوری 115 / 19 کیلووات(موتور دو دور می باشد)

یک عدد سوییج موتوری 30 / 82 کیلووات(موتور دو دور می باشد)

دو عدد سوییج فیدری 100 آمپر

دو عدد سوییج فیدری 160 آمپر

تابلوی شماره پنج(مربوط به باسیار آمونیاک)

دو عدد سوییج فیدری 63 آمپر

دو عدد سوییج فیدری 100 آمپر

دو عدد سوییج فیدری 160 آمپر

تابلوی شماره شش(مربوط به باسیار اضطراری اوره)

دو عدد سوییج فیدری 63 آمپر

یک عدد سوییج موتوری 90 کیلووات

یک عدد سوییج موتوری 15 کیلووات(مربوط به 4101-7 که دو الکتروموتور را تغذیه میکند)

دو عدد سوییج فیدری 100 آمپر

یک عدد سوییج موتوری 5.5 کیلووات

تابلوی شماره هفت(مربوط به باسیار اضطراری آمونیاک)

دو عدد سوییج فیدری 63 آمپر

سه عدد سوییج فیدری 100 آمپر

دو عدد سوییج فیدری 160 آمپر

..... : فروشنده

پتروشیمی خراسان : خریدار

مهر شرکت

عضو هیئت مدیره

مدیر عامل

مهر شرکت

عضو هیئت مدیره

مدیر عامل و عضو هیئت مدیره

تاریخ : ۱۴۰۳/۰۵/۱۳

پیوست :

صفحه : ۲۹ از ۲۹



موضوع مناقصه (شماره PKD-۴۰۲۱۰۵۵۹) : خرید سوئیچ سه فاز طرح SIVACON

پیوست شماره ۲ - گواهی تحویل موقت و قطعی

..... فروشنده

پتروشیمی خراسان : خریدار

مهر شرکت


عضو هیئت مدیره

مدیر عامل

مهر شرکت

عضو هیئت مدیره



مدیر عامل و عضو هیئت مدیره

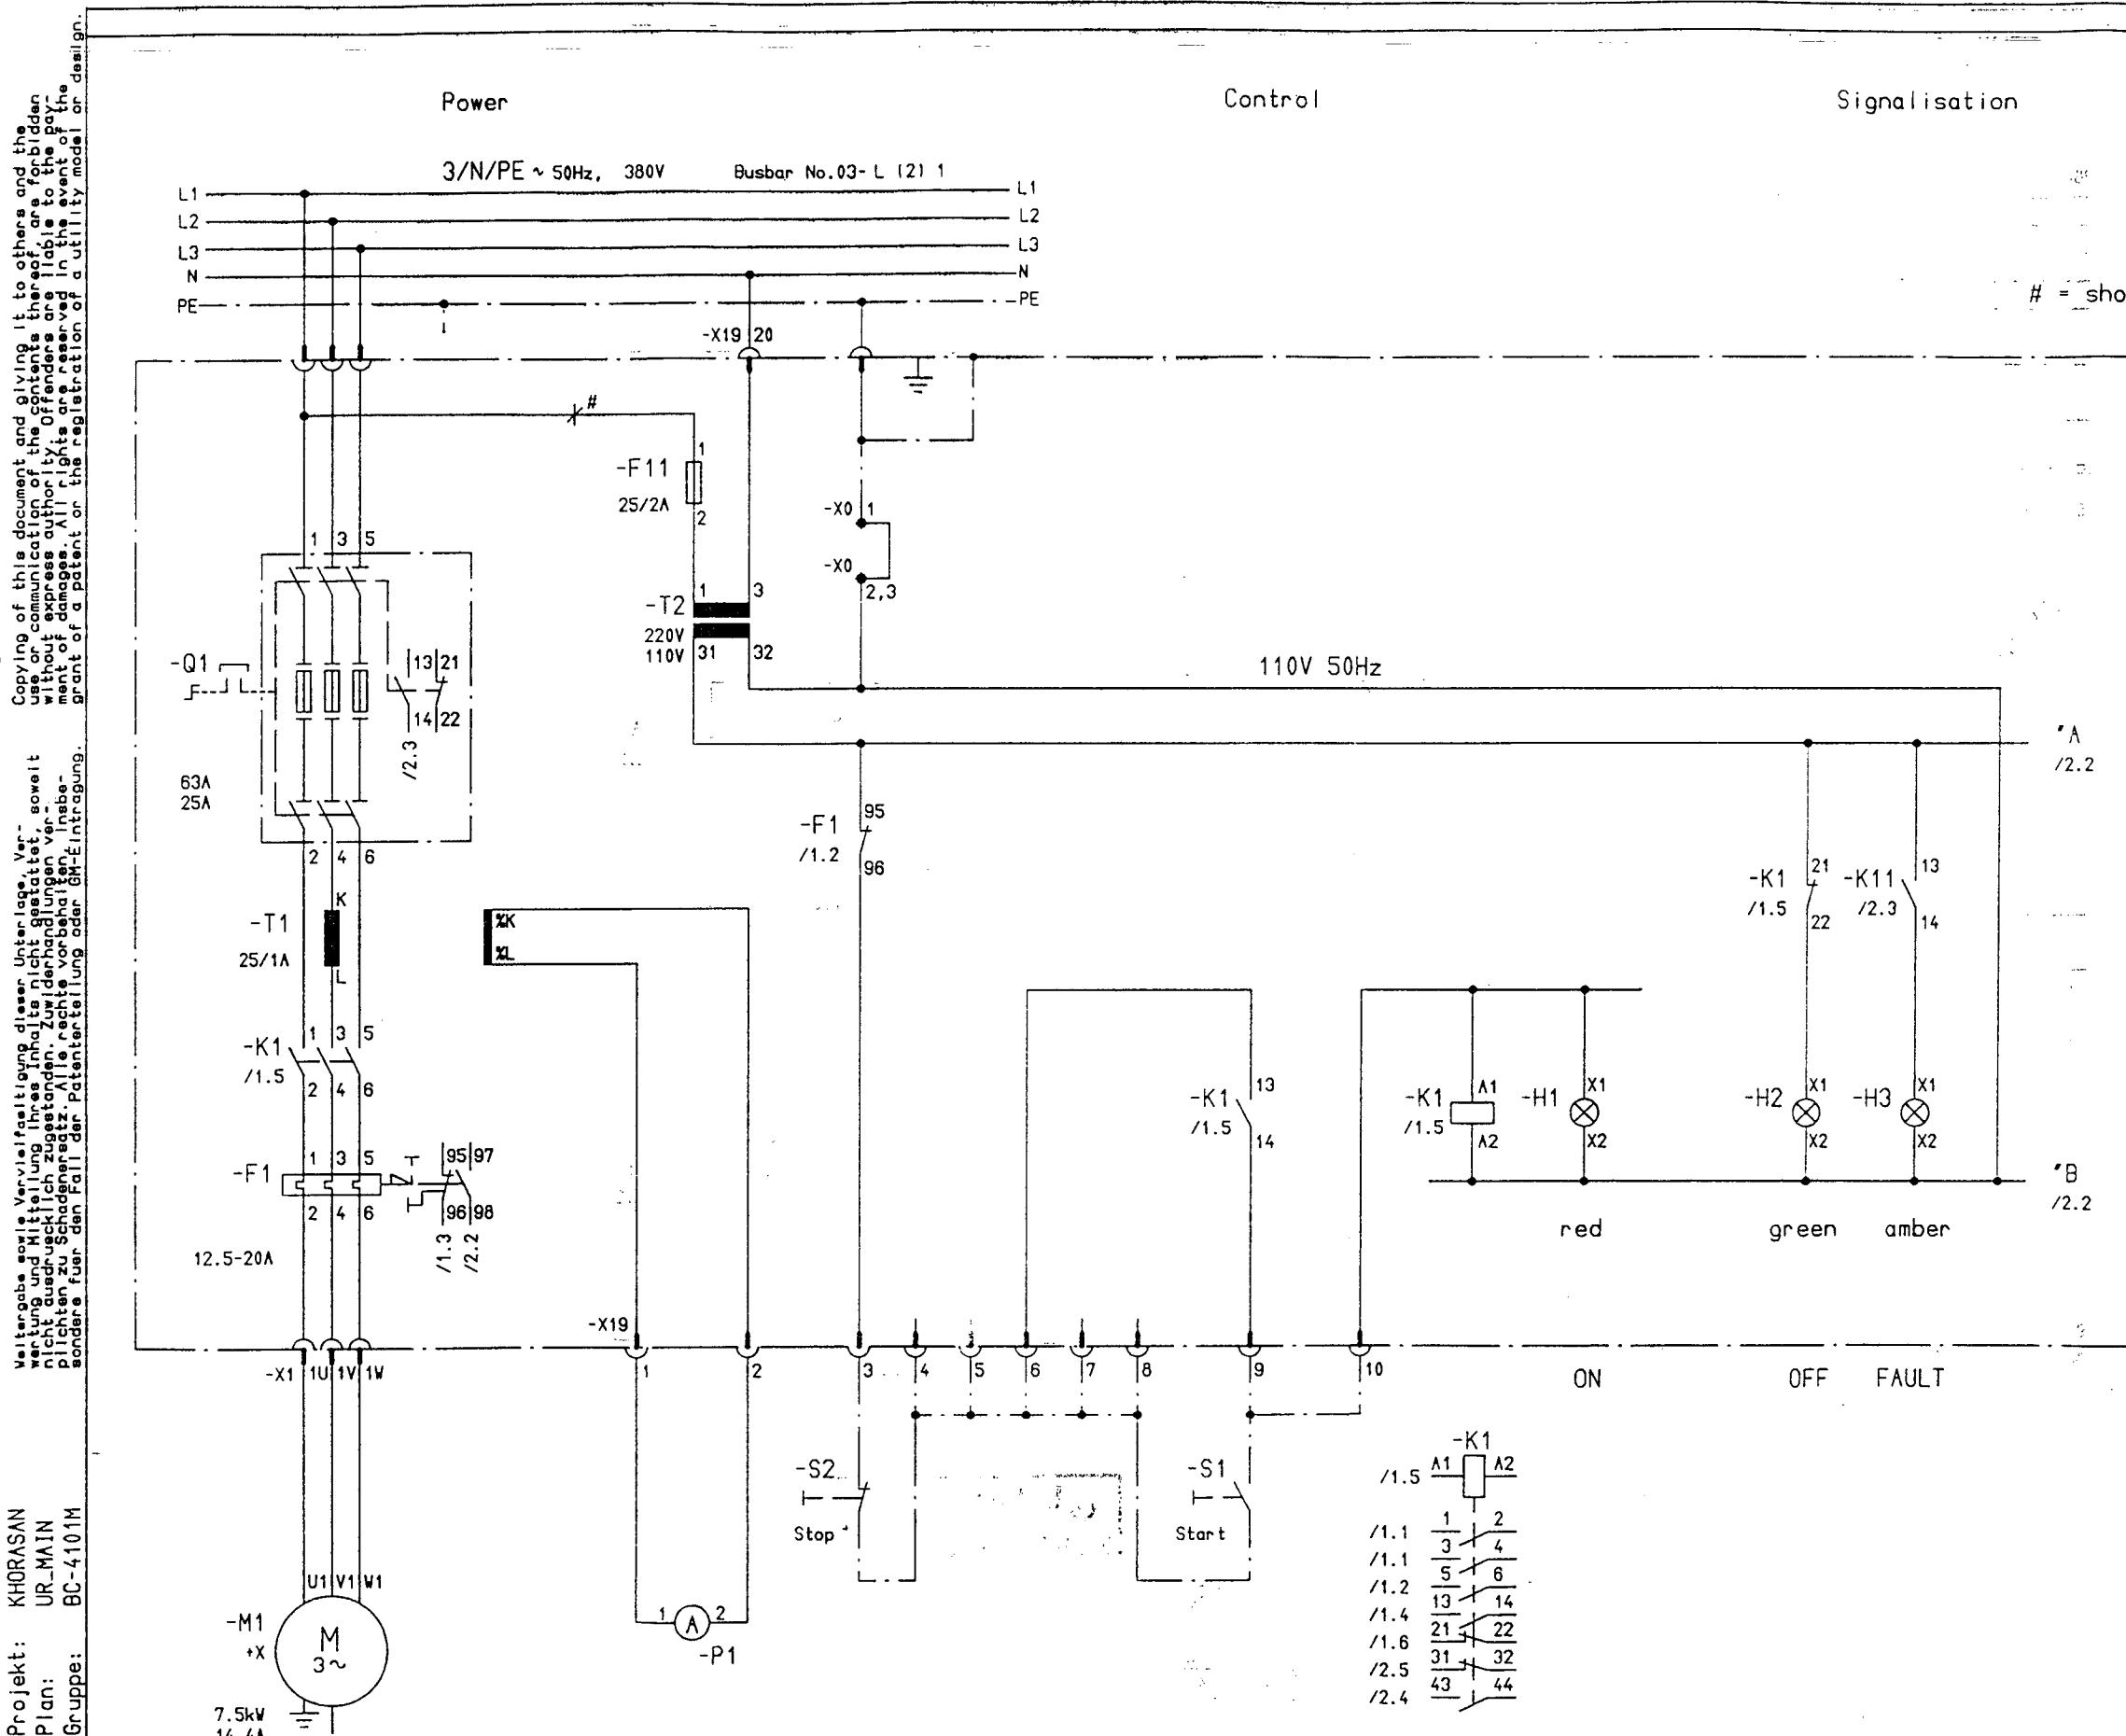

KELLOGG	JOB No. 5429
V	ITEM No. _____
PURCHASE ORDER No. B4SN0050	
REQUISITION No. 5429-4102-N321-01	
DATA GROUP No. A3	
VENDOR DOCUMENT No. G34002-E2024-S068	
VENDOR DISPOSITION:	
<input checked="" type="checkbox"/>	CERTIFIED FINAL AND COMPLETE AT REV R1
<input type="checkbox"/>	CERTIFIED FINAL EXCEPT AS INDICATED
SIGNED _____ DATE Dec 94	
MWK DISPOSITION:	
<input type="checkbox"/> REJECT	<input type="checkbox"/> COMMENTS AS NOTED
<input type="checkbox"/> NO COMMENTS	<input type="checkbox"/> NOT REVIEWED
SIGNED _____ DATE Dec 94	
KELLOGG REVIEW AND COMMENTS SHALL NOT BE ASSUMED TO INDICATE EITHER APPROVAL RESPONSIBILITY OR LIABILITY FOR ACCURACY AND COMPLETENESS OF THIS DOCUMENT OR TO ALTER ANY CONTRACTUAL TERMS AND CONDITIONS	
KHPC DOCUMENT No. KHV-N41G3-29 REV B	

R1	AS BUILT	DATE 10.94	RE DRAWN	OCHS-OLTMANNS	KHORASAN PETROCHEMICAL COMPANY BOJNURD, IRAN	Siemens AG	MAIN 380V SWITCHBOARD PRILL TOWER BELT CONVEYOR	Typical A2	
								S = BC-4101M	+ H8
A	CUBICLE-NO. 08.06.94	FR	APPR. THIELE		UREA PLANT				
REVISION	REMARKS	DATE	NAME	NORM	ORIG./REPL. F./REPL. BY		Circuit diagram	(3) G34002-E2024-S068-R1	SHEET 1 2 SH.

Control

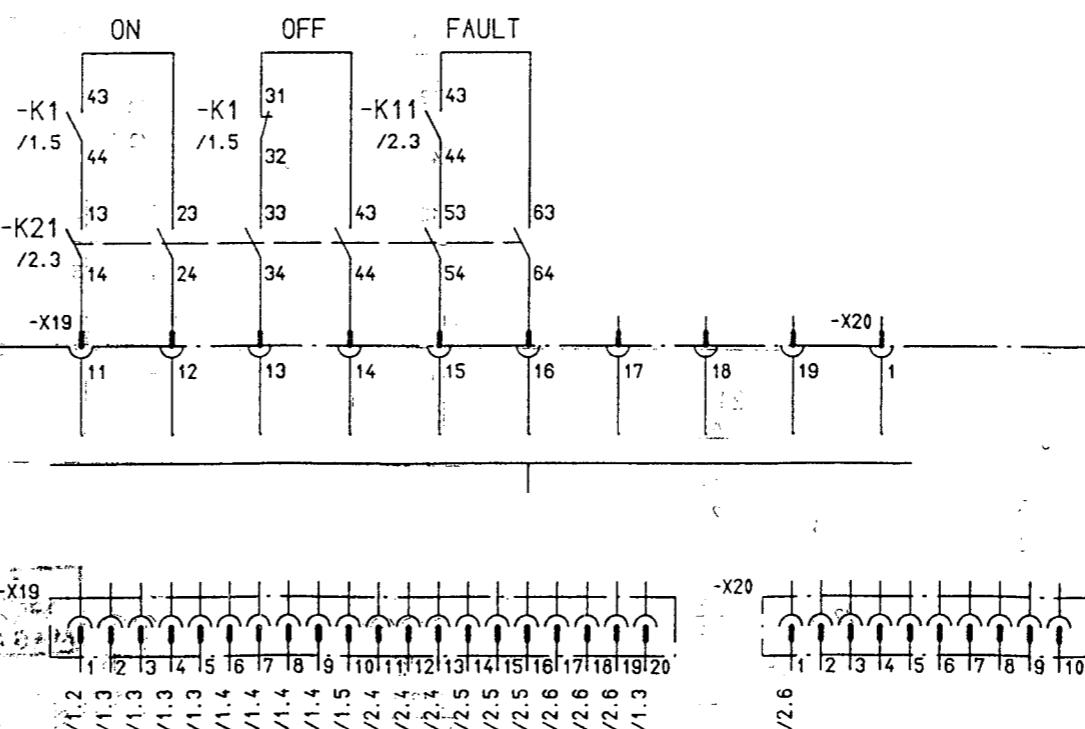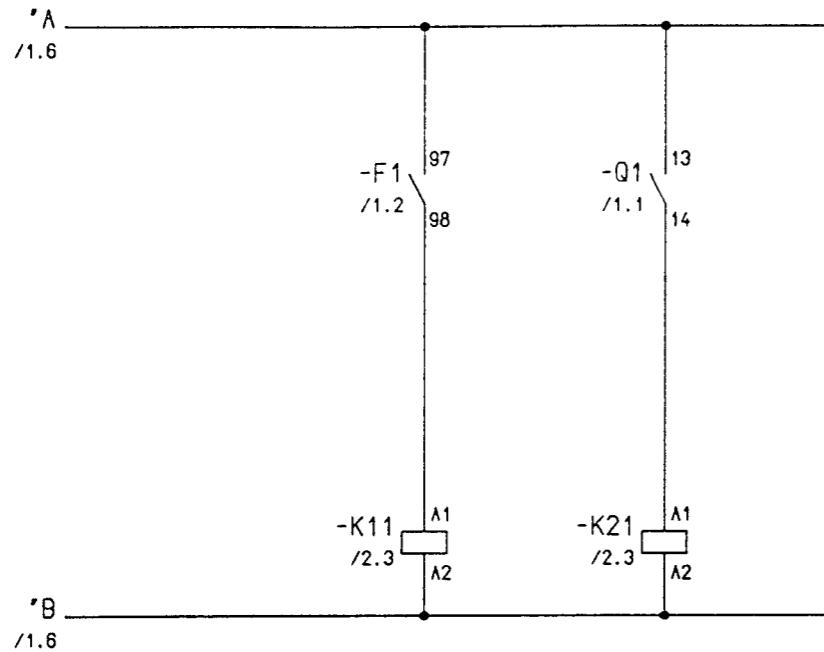

Vertragte sowie Vervielfältigung dieser Unterlage, Verwertung und Herstellung ihres Inhalts nicht gestattet, soviel nicht ausdrücklich zugestanden. Zu widerhandlungen verpflichten zu Schadensersatz. Alle rechten vorbehaltlich Inhaber, insbesondere für den Fall der Patenterteilung oder der Registrierung eines Modells oder eines Entwurfs.

ET-Projekt: KHORASAN
ET-Plan: UR-MAIN
ET-Gruppe: BC-4101M


R1	AS BUILT	10.94	RE DRAWN	29.03.94	OCHS-OLTMANNS	KHORASAN PETROCHEMICAL COMPANY	BOJNURD, IRAN	MAIN 380V SWITCHBOARD	Typical A2
A	CUBICLE-NO.	08.06.94	APPR.	FR	THIELE	UREA PLANT	SIEMENS AG	PRILL TOWER BELT CONVEYOR	
REVISION	REMARKS	DATE	NAME	NORM	ORIG./REPL.	E./REPL. BY	Circuit diagram		S = BC-4101M

M KELLOGG	JOB No. 5429
V	ITEM No. _____
PURCHASE ORDER No. B4SN0050	
REQUISITION No. 5429-4102-N321-01	
DATA GROUP No. A3	
VENDOR DOCUMENT No. G34002-E2024-S068	
VENDOR DISPOSITION:	
<input checked="" type="checkbox"/> CERTIFIED FINAL AND COMPLETE AT REV R1	
<input type="checkbox"/> CERTIFIED FINAL EXCEPT AS INDICATED	
SIGNED	DATE 08.11.94
MWK DISPOSITION:	
<input type="checkbox"/> REJECT	<input type="checkbox"/> COMMENTS AS NOTED
<input checked="" type="checkbox"/> NO COMMENTS	<input type="checkbox"/> NOT REVIEWED
SIGNED	DATE 27 Dec 94
KELLOGG REVIEW AND COMMENTS SHALL NOT BE ASSUMED TO INDICATE EITHER APPROVAL RESPONSIBILITY OR LIABILITY FOR ACCURACY AND COMPLETENESS OF THIS DOCUMENT OR TO ALTER ANY CONTRACTUAL TERMS AND CONDITIONS	
KHPC DOCUMENT No. REV	
(31) G34002-E2024-S068-R1	
SHEET 2	
2 SH.	

Copying of this document and giving it to others and the use or communication of the contents thereof, are forbidden without express authority. Offenders are liable to the payment of damages. All rights are reserved in the event of the grant of a patent, or the registration of a utility model or design.

Weltgerade sowie Vervielfältigung dieser Unterlage, Verbreitung und Mitteilung Ihres Inhalts nicht gestattet, sowohl nicht ausdrücklich zugestanden. Zu widerhandlungen verpflichten zu Schänden geachtet. Alle rechte vorbehalten insbesondere für den Fall der Patenterteilung oder GM-Entstiegung.

ET-Projekt: KHORASAN
ET-Plan: AMLMAIN
ET-Gruppe: C-2112EM

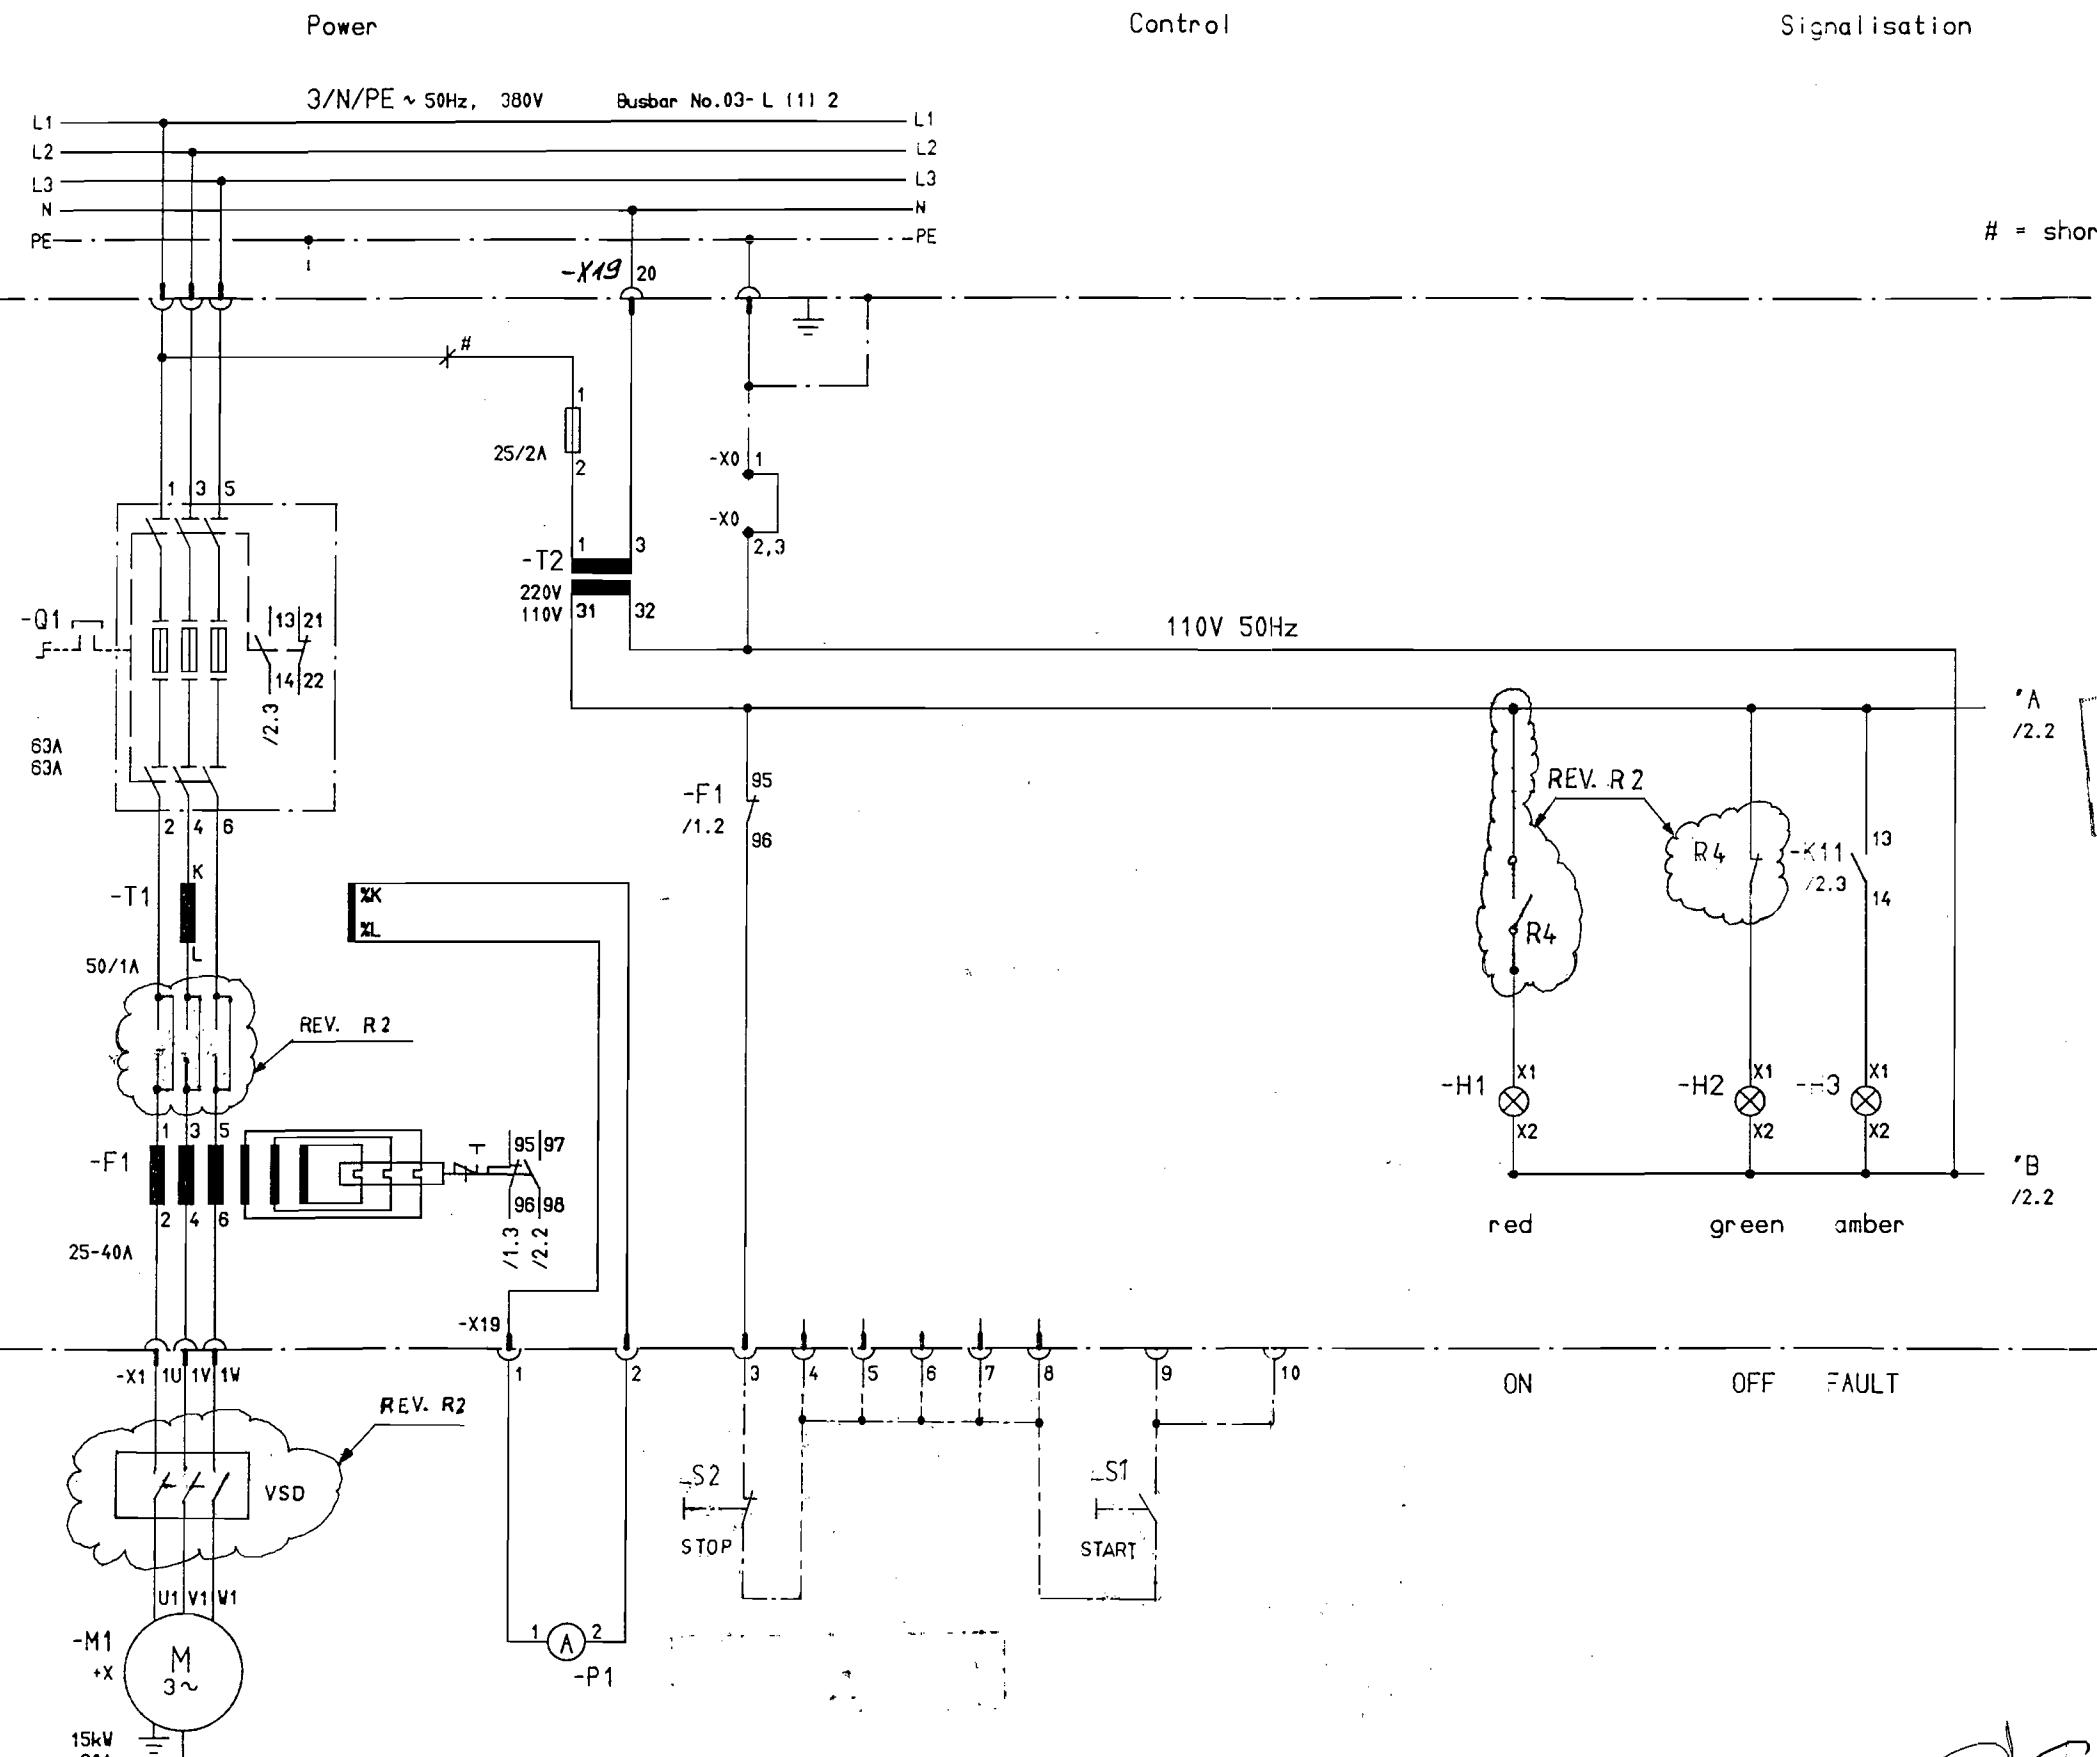

MASTER COPY



KELLOGG		JOB No. 5429
		ITEM No. _____
PURCHASE ORDER No. B2SN0040		
REQUISITION No. 5429-21D2-N321-01		
DATA GROUP No. A3		
VENDOR DOCUMENT No. G34002-E2023-S138		
VENDOR DISPOSITION:		
<input checked="" type="checkbox"/> CERTIFIED FINAL AND COMPLETE AT REV <i>R2</i> <input type="checkbox"/> CERTIFIED FINAL EXCEPT AS INDICATED		
SIGNED	<i>[Signature]</i>	DATE <i>08.11.94</i>
MVK DISPOSITION:		
<input checked="" type="checkbox"/> REJECT <input type="checkbox"/> COMMENTS AS NOTED <input type="checkbox"/> NO COMMENTS <input type="checkbox"/> NOT REVIEWED		
SIGNED	<i>[Signature]</i>	DATE <i>8/11/01</i>
KELLOGG REVIEW AND COMMENTS SHALL NOT BE ASSUMED TO INDICATE EITHER APPROVAL RESPONSIBILITY OR LIABILITY FOR ACCURACY AND COMPLETENESS OF THIS DOCUMENT OR TO ALTER ANY CONTRACTUAL TERMS AND CONDITIONS		


				DATE	22.03.94	KHORASAN PETROCHEMICAL COMPANY BOJNURD, IRAN AMMONIA PLANT	Siemens AG	MAIN 380V SWITCHBOARD CO2 STRIPPER QUENCH AIR COOLER FAN E Circuit diagram	Typical A2-1		S = C-2112EM	
R1	AS BUILT	10.94	RE	DRAWN	OCHS-OLTMANNS					+ H17		
A	CUBICLE-NO.	08.06.94	FR	APPR.	THIELE							SHEET 1
REVISION	REMARKS	DATE	NAME	NORM		ORIG./REPL. F./REPL. BY				(31) G34002-E2023-S138-R 2		2 SH.

A
B
C
D
E
F
G
H

Weitergabe sowie Vervielfältigung dieser Unterlage, Ver-
wendung und Mitteilung Ihres Inhabts nicht gestattet, so weit
nicht ausdrücklich zugestanden. Zivil- und Strafverfolgung ver-
pflichten zu Schadensersatz. Alle Rechte vorbehalten insbe-
sondere für den Fall der Patenterteilung oder Ghetragung.

Copying of this document, and giving it to others and the
use or communication of the contents thereof, are forbidden
without express written consent. The author and his agents are liable to the pay-
ment of damages. All rights are reserved in the event of the
grant of a patent on the registration of a utility model or design.

ET-Projekt: KHORASAN
ET-Plan: AM_MAIN
ET-Firma: C-21112EM

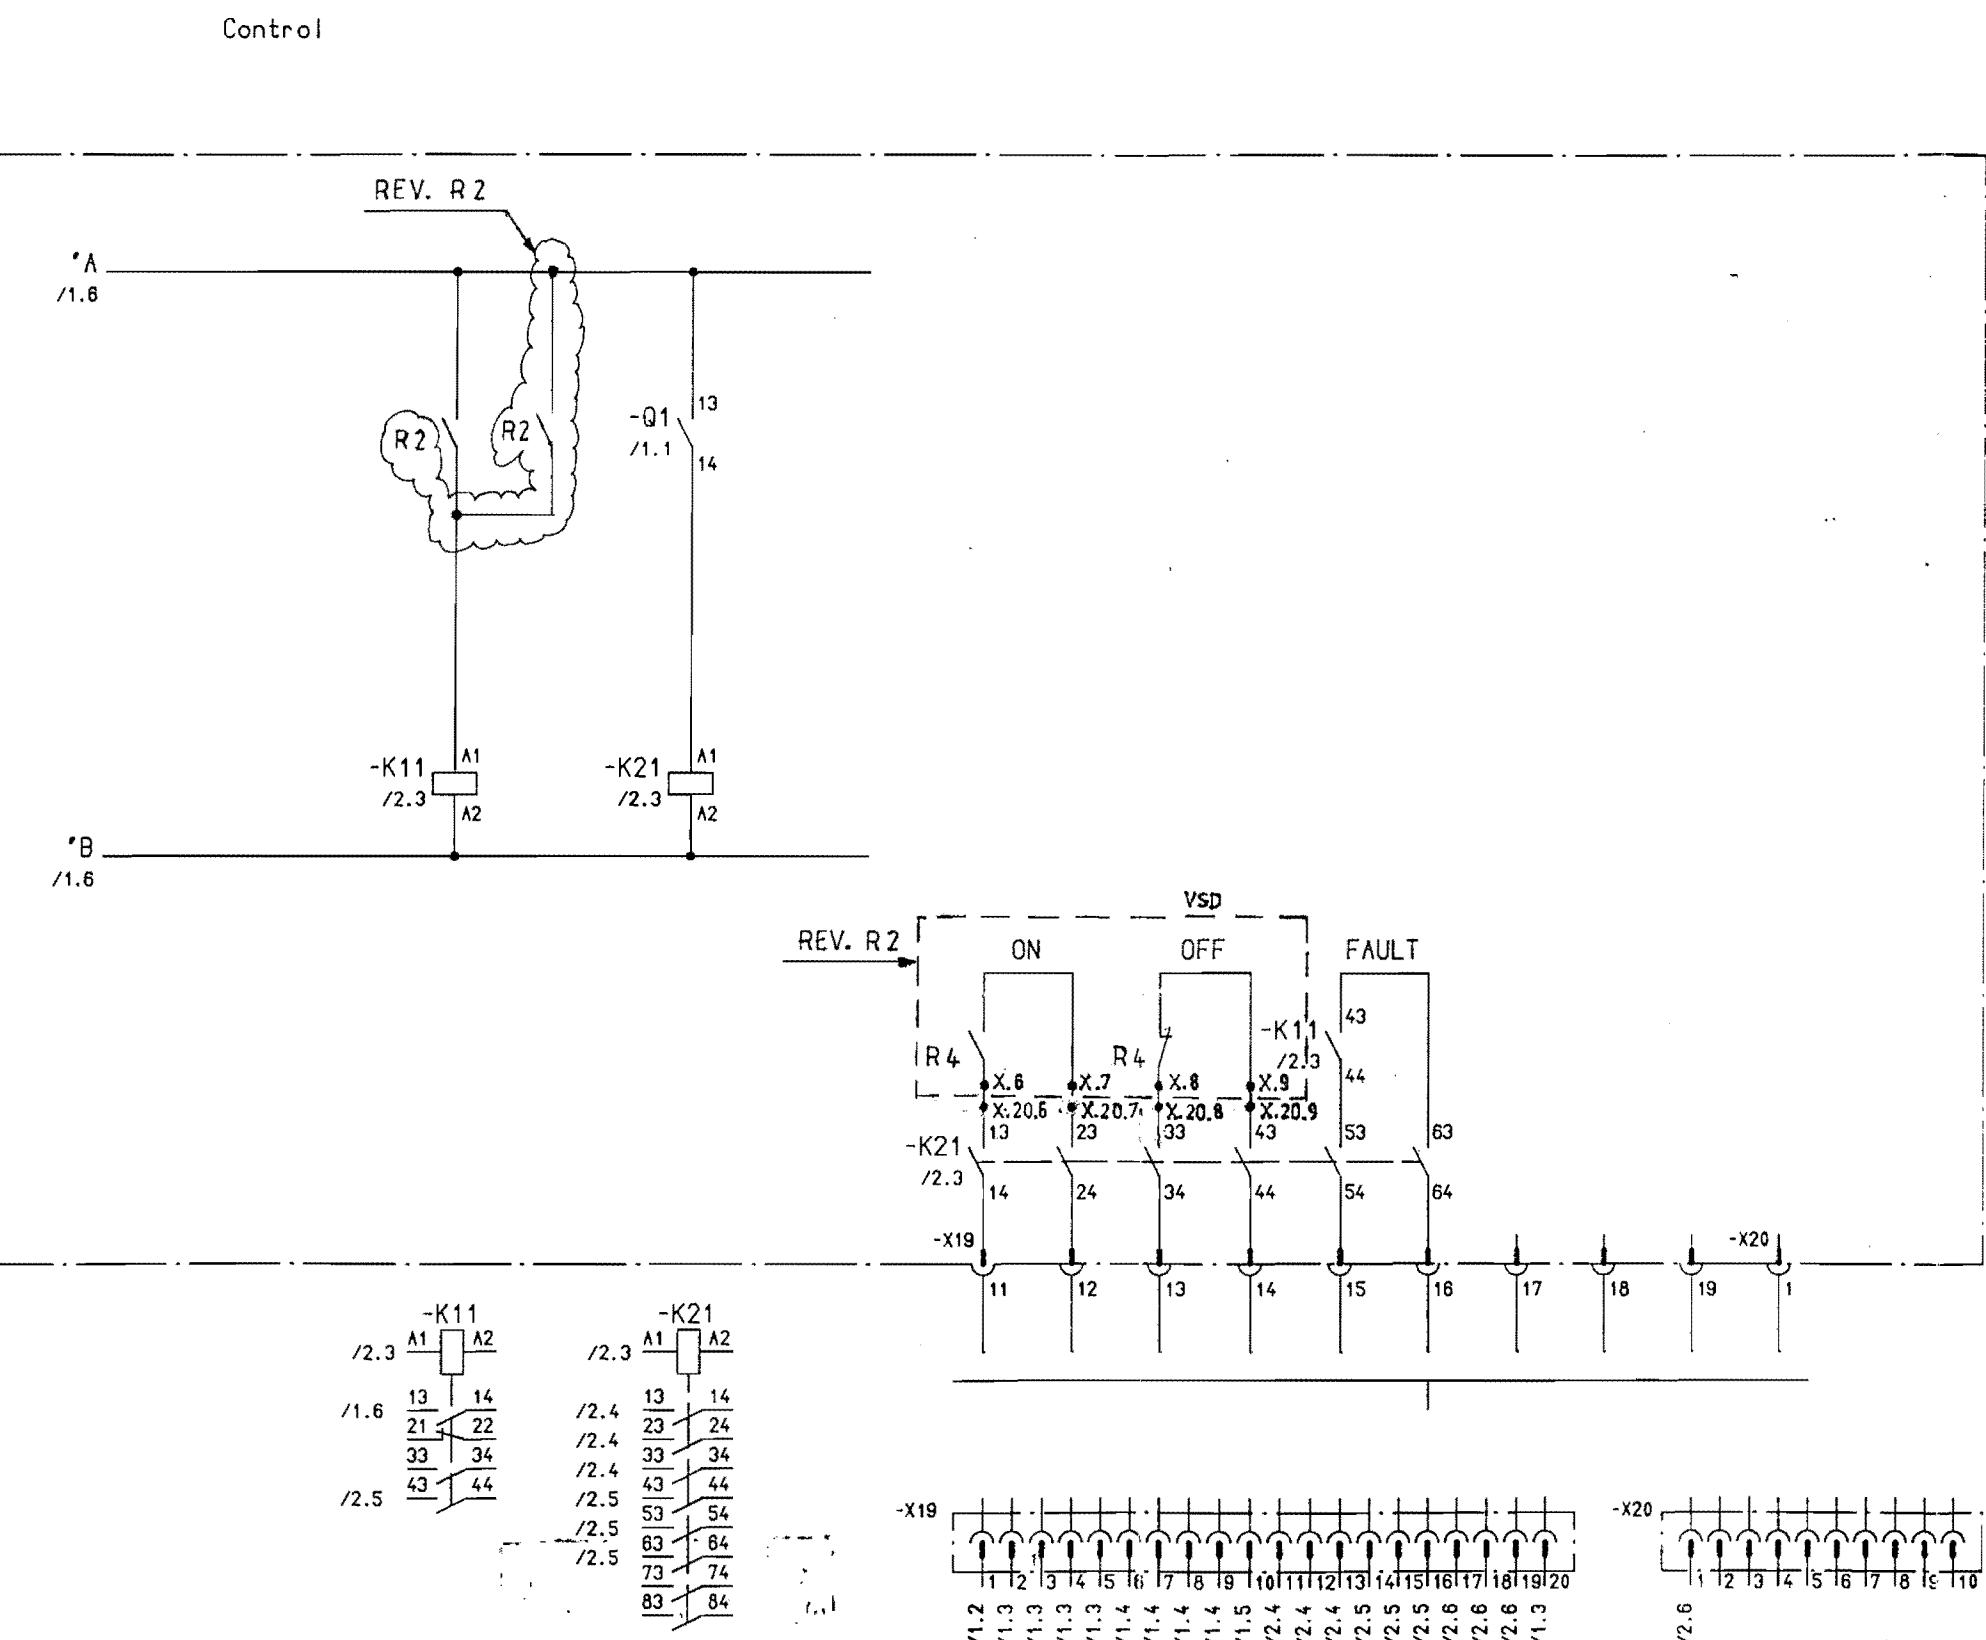

ZPC DOCUMENT CENTER
MASTER COPY

ZELZELIEN MOHASEB CONSULTING ENGINEERS

ZPC DOCUMENT CENTER
MASTER COPY

کارگاه مجتماع پندروشی خراسان

سیاسی نامن مشاوره ثبت

۱۴۰۲-۰۷-۱۵

Rev:R2 Date: ۹۸/۰۹


	JOB No. <u>5429</u>
ITEM No. _____	
PURCHASE ORDER No. <u>B2SN0040</u> REQUISITION No. <u>5429-21D2-N321-01</u> DATA GROUP No. <u>A3</u> VENDOR DOCUMENT No. <u>634002-E2023-S138</u>	
VENDOR DISPOSITION: <input checked="" type="checkbox"/> CERTIFIED FINAL AND COMPLETE AT REV <u>R2</u> <input type="checkbox"/> CERTIFIED FINAL EXCEPT AS INDICATED SIGNED <u>Cliff</u> DATE <u>08.11.94</u>	
MWK DISPOSITION: <input type="checkbox"/> REJECT <input type="checkbox"/> COMMENTS AS NOTED <input checked="" type="checkbox"/> NO COMMENTS <input type="checkbox"/> NOT REVIEWED SIGNED <u>John</u> DATE <u>2011/08</u>	
KELLOGG REVIEW AND COMMENTS SHALL NOT BE ASSUMED TO INDICATE EITHER APPROVAL RESPONSIBILITY OR LIABILITY FOR ACCURACY AND COMPLETENESS OF THIS DOCUMENT OR TO ALTER ANY CONTRACTUAL TERMS AND CONDITIONS	

KHPC DOCUMENT NO. _____		REV _____
	S = C-2112EM	
	+ H17	
I G34002-E2023-S138-R2		SHEET 2 2 SH.

Copying of this document and giving it to others and the use on communication of the contents thereon are forbidden without express authorisation of the Patent Office. Offenders are liable to the payment of damages. All rights are reserved in the event of grant of a patent or the registration of a utility model or design.

Weitergabe sowie Verleihe fachlich geprüft dieser Unterlage, Vereinbarung und Mitteilung Ihres Inhalts nicht gesetzlich, soweit nicht ausdrücklich zugestanden. Zuwiderhandlungen verpflichten zu Schadensersatz. Alle rechte vorbehalten, insbesondere für den Fall der Patenterteilung oder Geltendmachung.

ET-Projekt: KHOASAN
ET-Plan: AM_MAIN
ET-Code: 62145DW

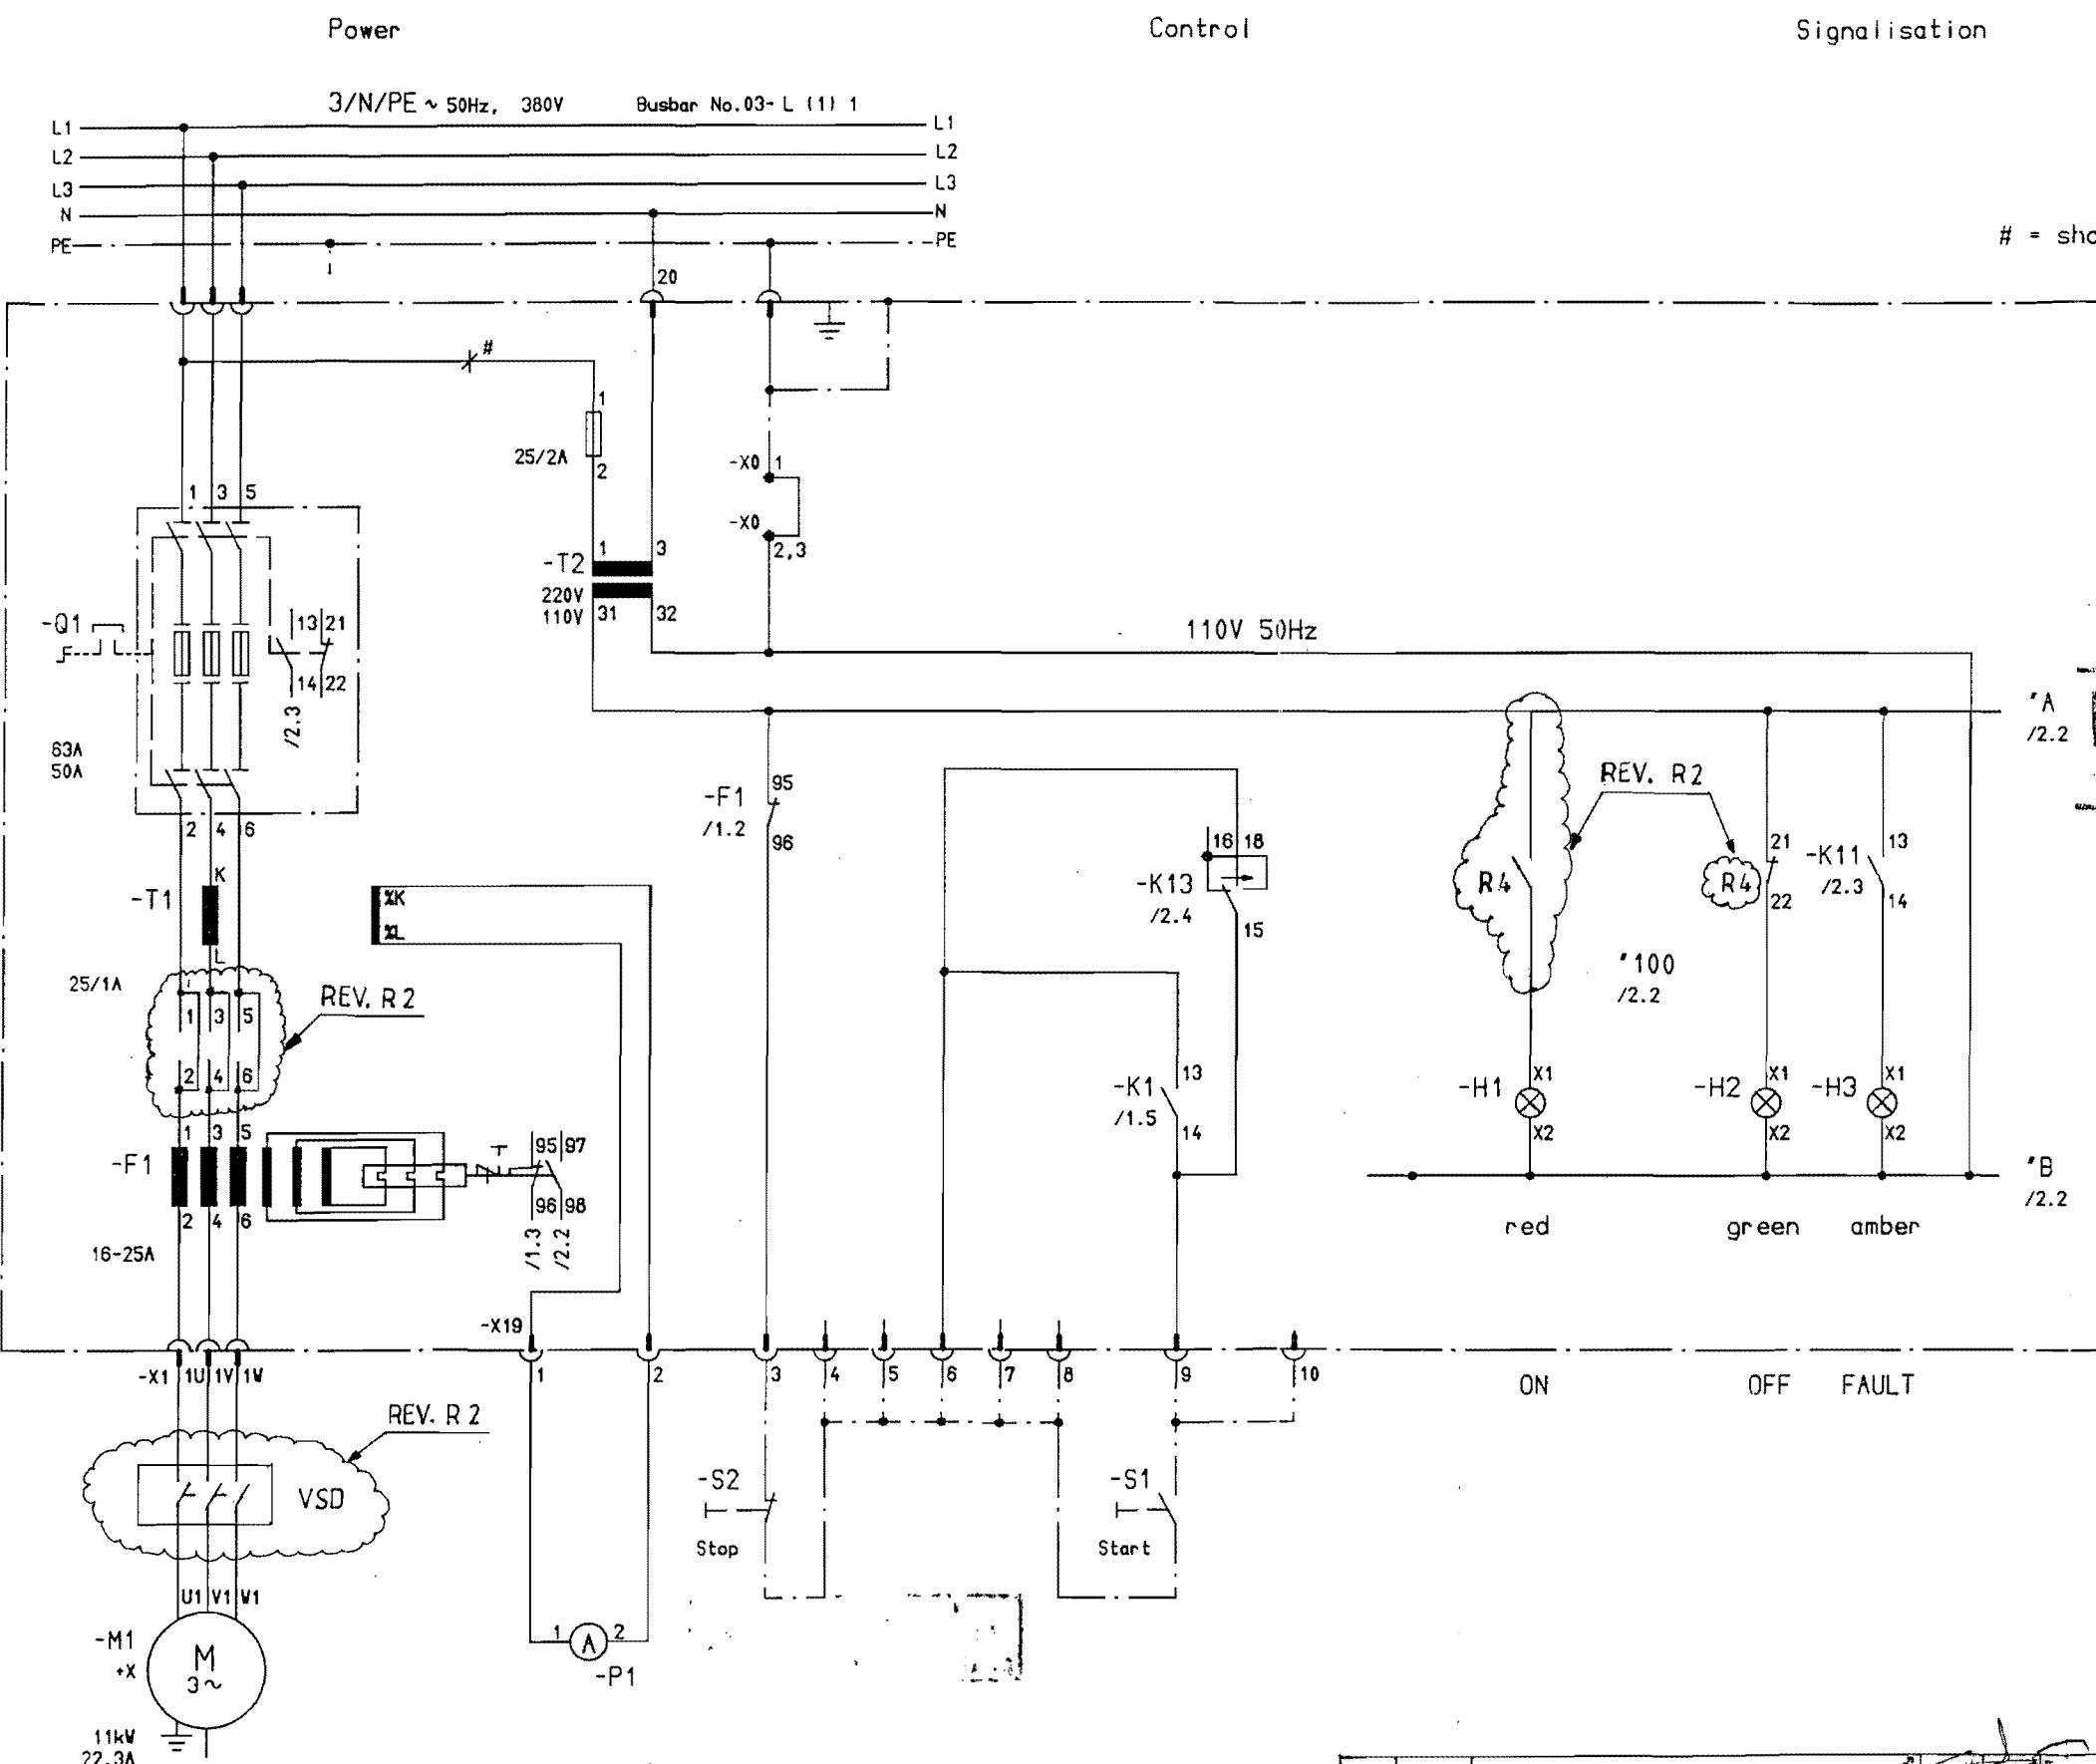

= short circuit proof wiring

MASTER COPY

KHPC DOCUMENT CENTER



KELLOGG JOB No. 5429
ITEM No. _____


VENDOR DISPOSITION:
 CERTIFIED FINAL AND COMPLETE AT REV R2
 CERTIFIED FINAL EXCEPT AS INDICATED
SIGNED CJ DATE 08.11.94

MVR DISPOSITION:

REJECT NO COMMENTS COMMENTS AS NOTED
 NOT REVIEWED


KELLOGG REVIEW AND COMMENTS SHALL NOT BE ASSUMED TO INDICATE EITHER APPROVAL RESPONSIBILITY OR LIABILITY FOR ACCURACY AND COMPLETENESS OF THIS DOCUMENT OR TO ALTER ANY CONTRACTUAL TERMS AND CONDITIONS

22.3A						R2	98/09 AS BUILT BY KH.PC TSR # 91/21-093	Z.ZM	A.G	ETA	MM.R	ALTER ANY CONTRACTUAL TERMS AND CONDITIONS KHPC DOCUMENT No. KHV-NB162-45 REV B		
			DATE	22.03.94	KHORASAN PETROCHEMICAL COMPANY BOJNURD, IRAN AMMONIA PLANT	Siemens AG	MAIN 380V SWITCHBOARD METHANATOR EFFLUENT AIR COOLER FAN B Circuit diagram	Typical A2-3			S = C-2115BM			
R1	AS BUILT	10.94	RE DRAWN	OCHS-OLTMANNNS							+ HS			
A	CUBICLE-NO.	08.06.94	FR APPR.	THIELE								SHEET 1		
REVISION	REMARKS	DATE	NAME	NORM	ORIG./REPL. F./REPL. BY			(3) G34002-E2023-S058-R2				2 SH.		

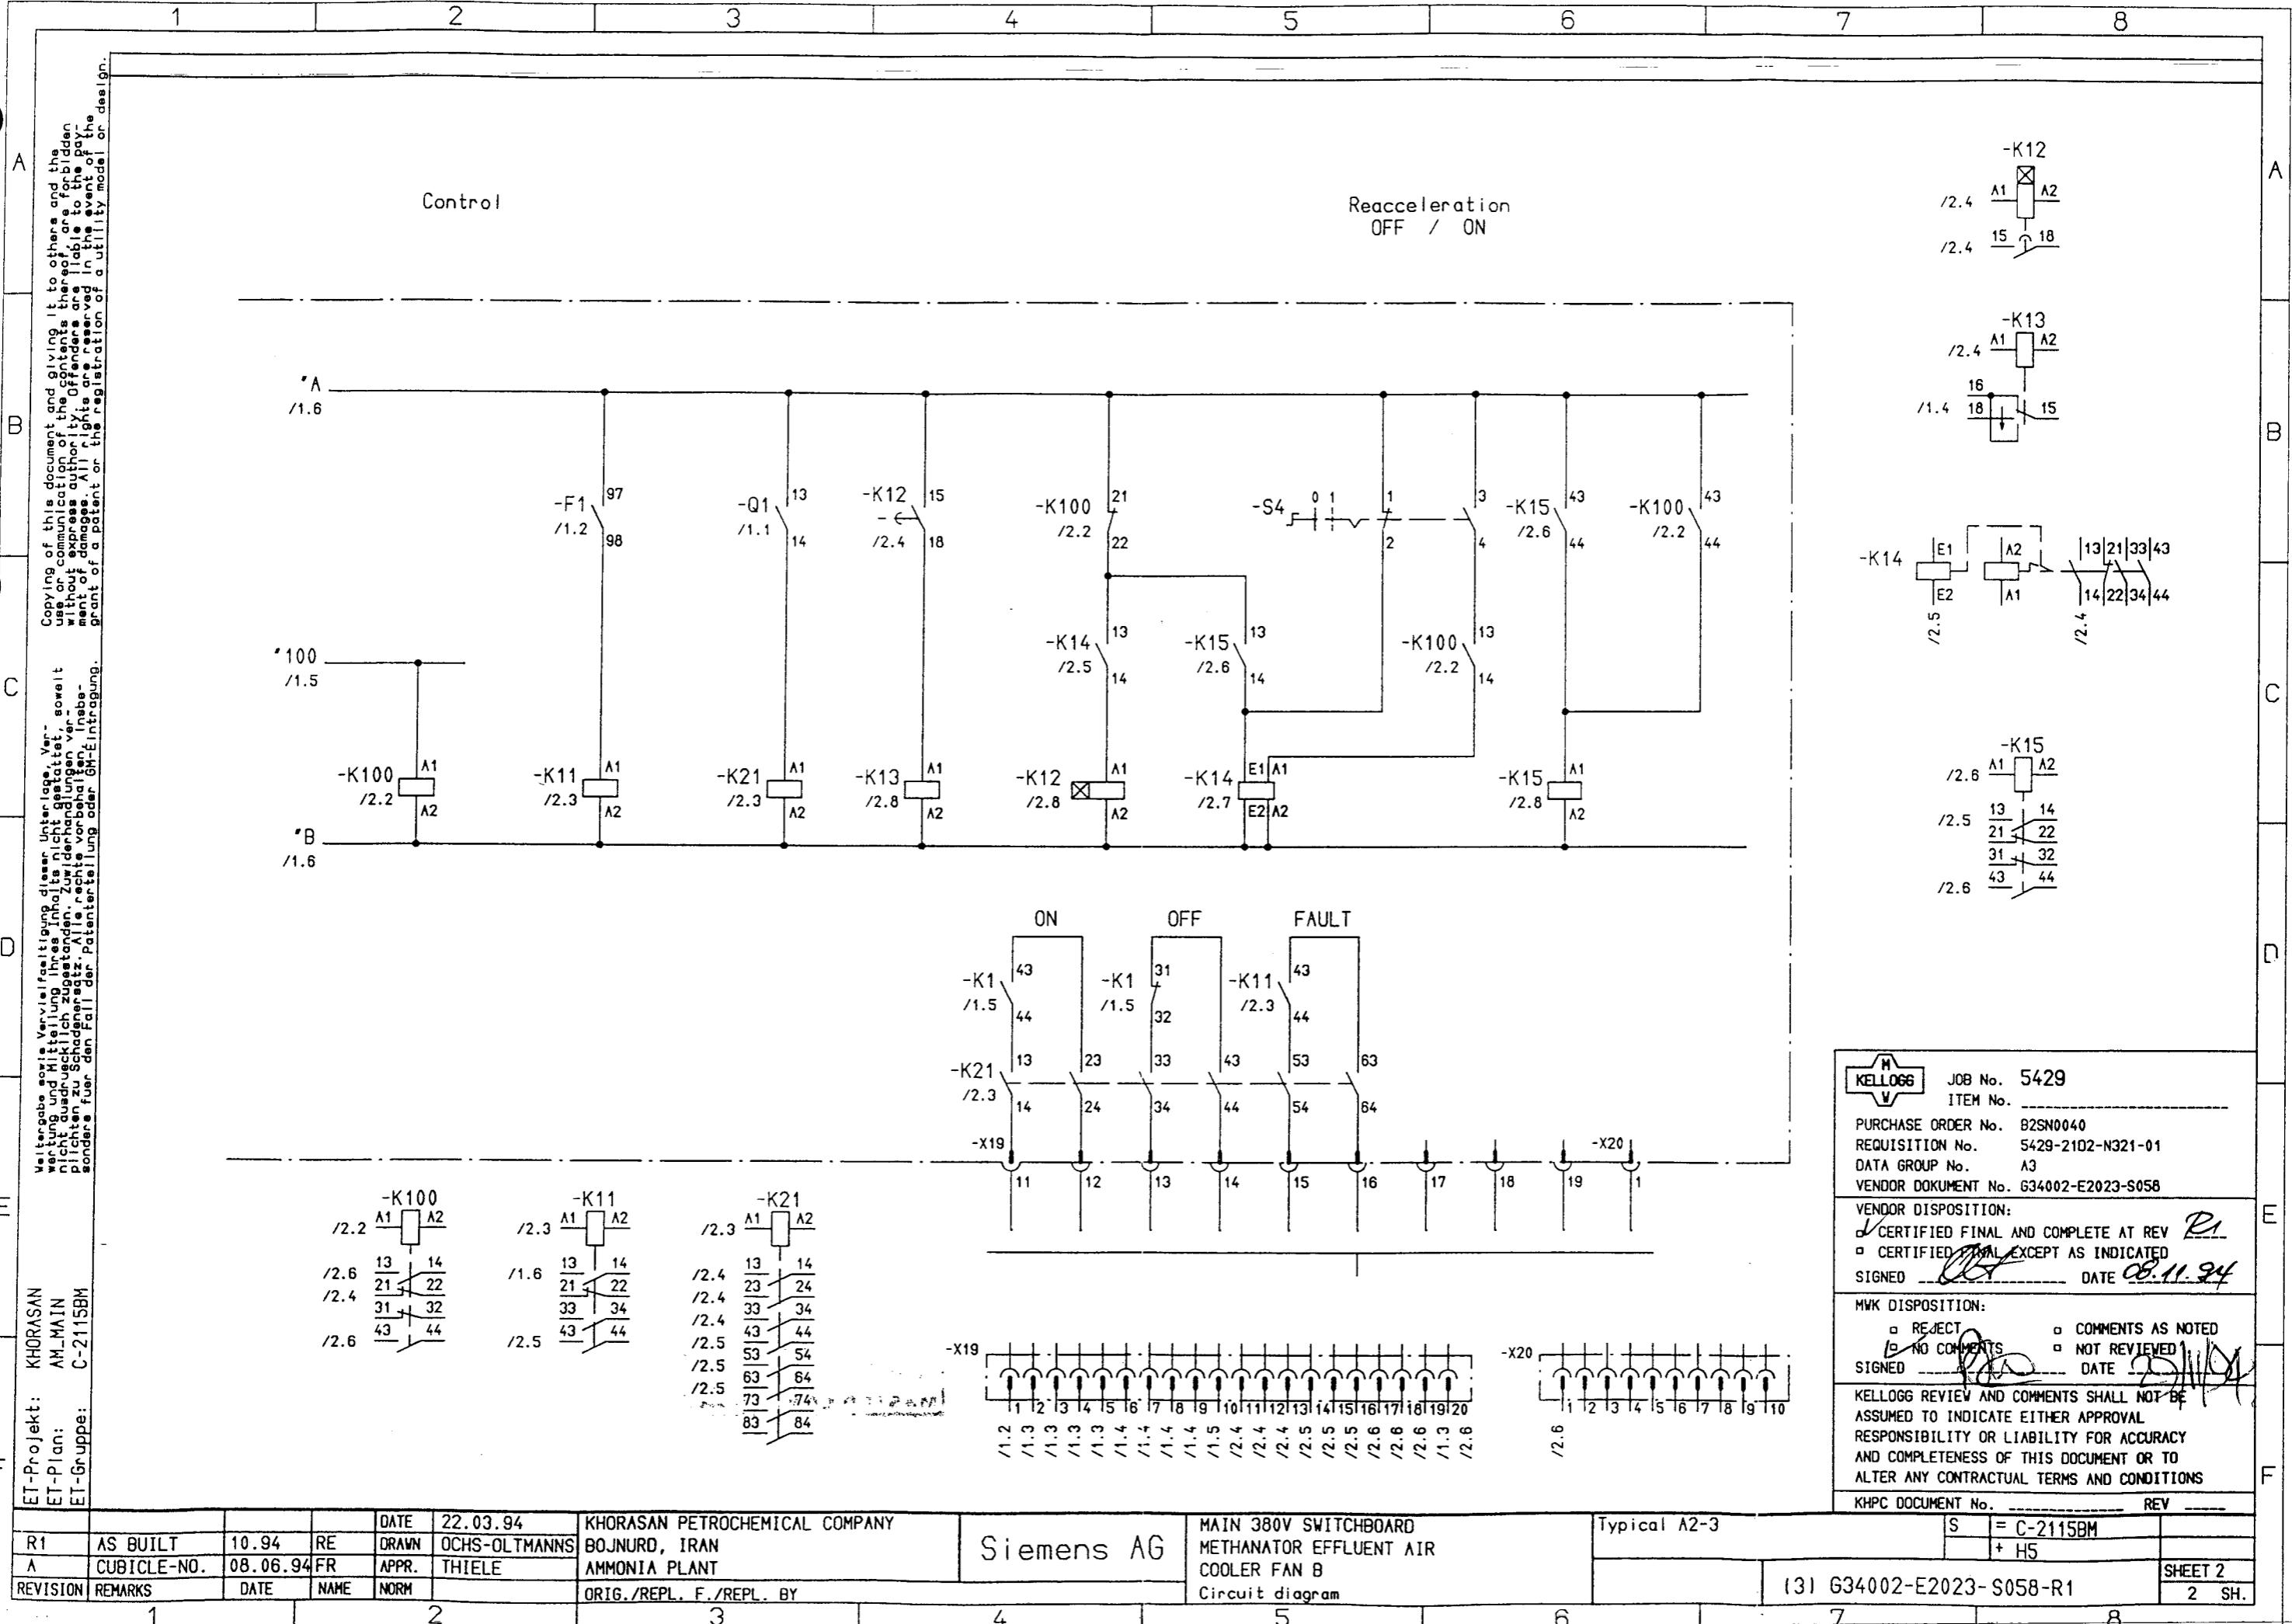

Copying or communication of the contents of this document and giving it to others and the use or communication of the contents thereof without express authority of the owner may result in the infringement of rights of the owner of the document or design.

ET-Projekt: KHORASAN
ET-Main: UR-MAIN
ET-Plan: C-4105M
ET-Gruppe:

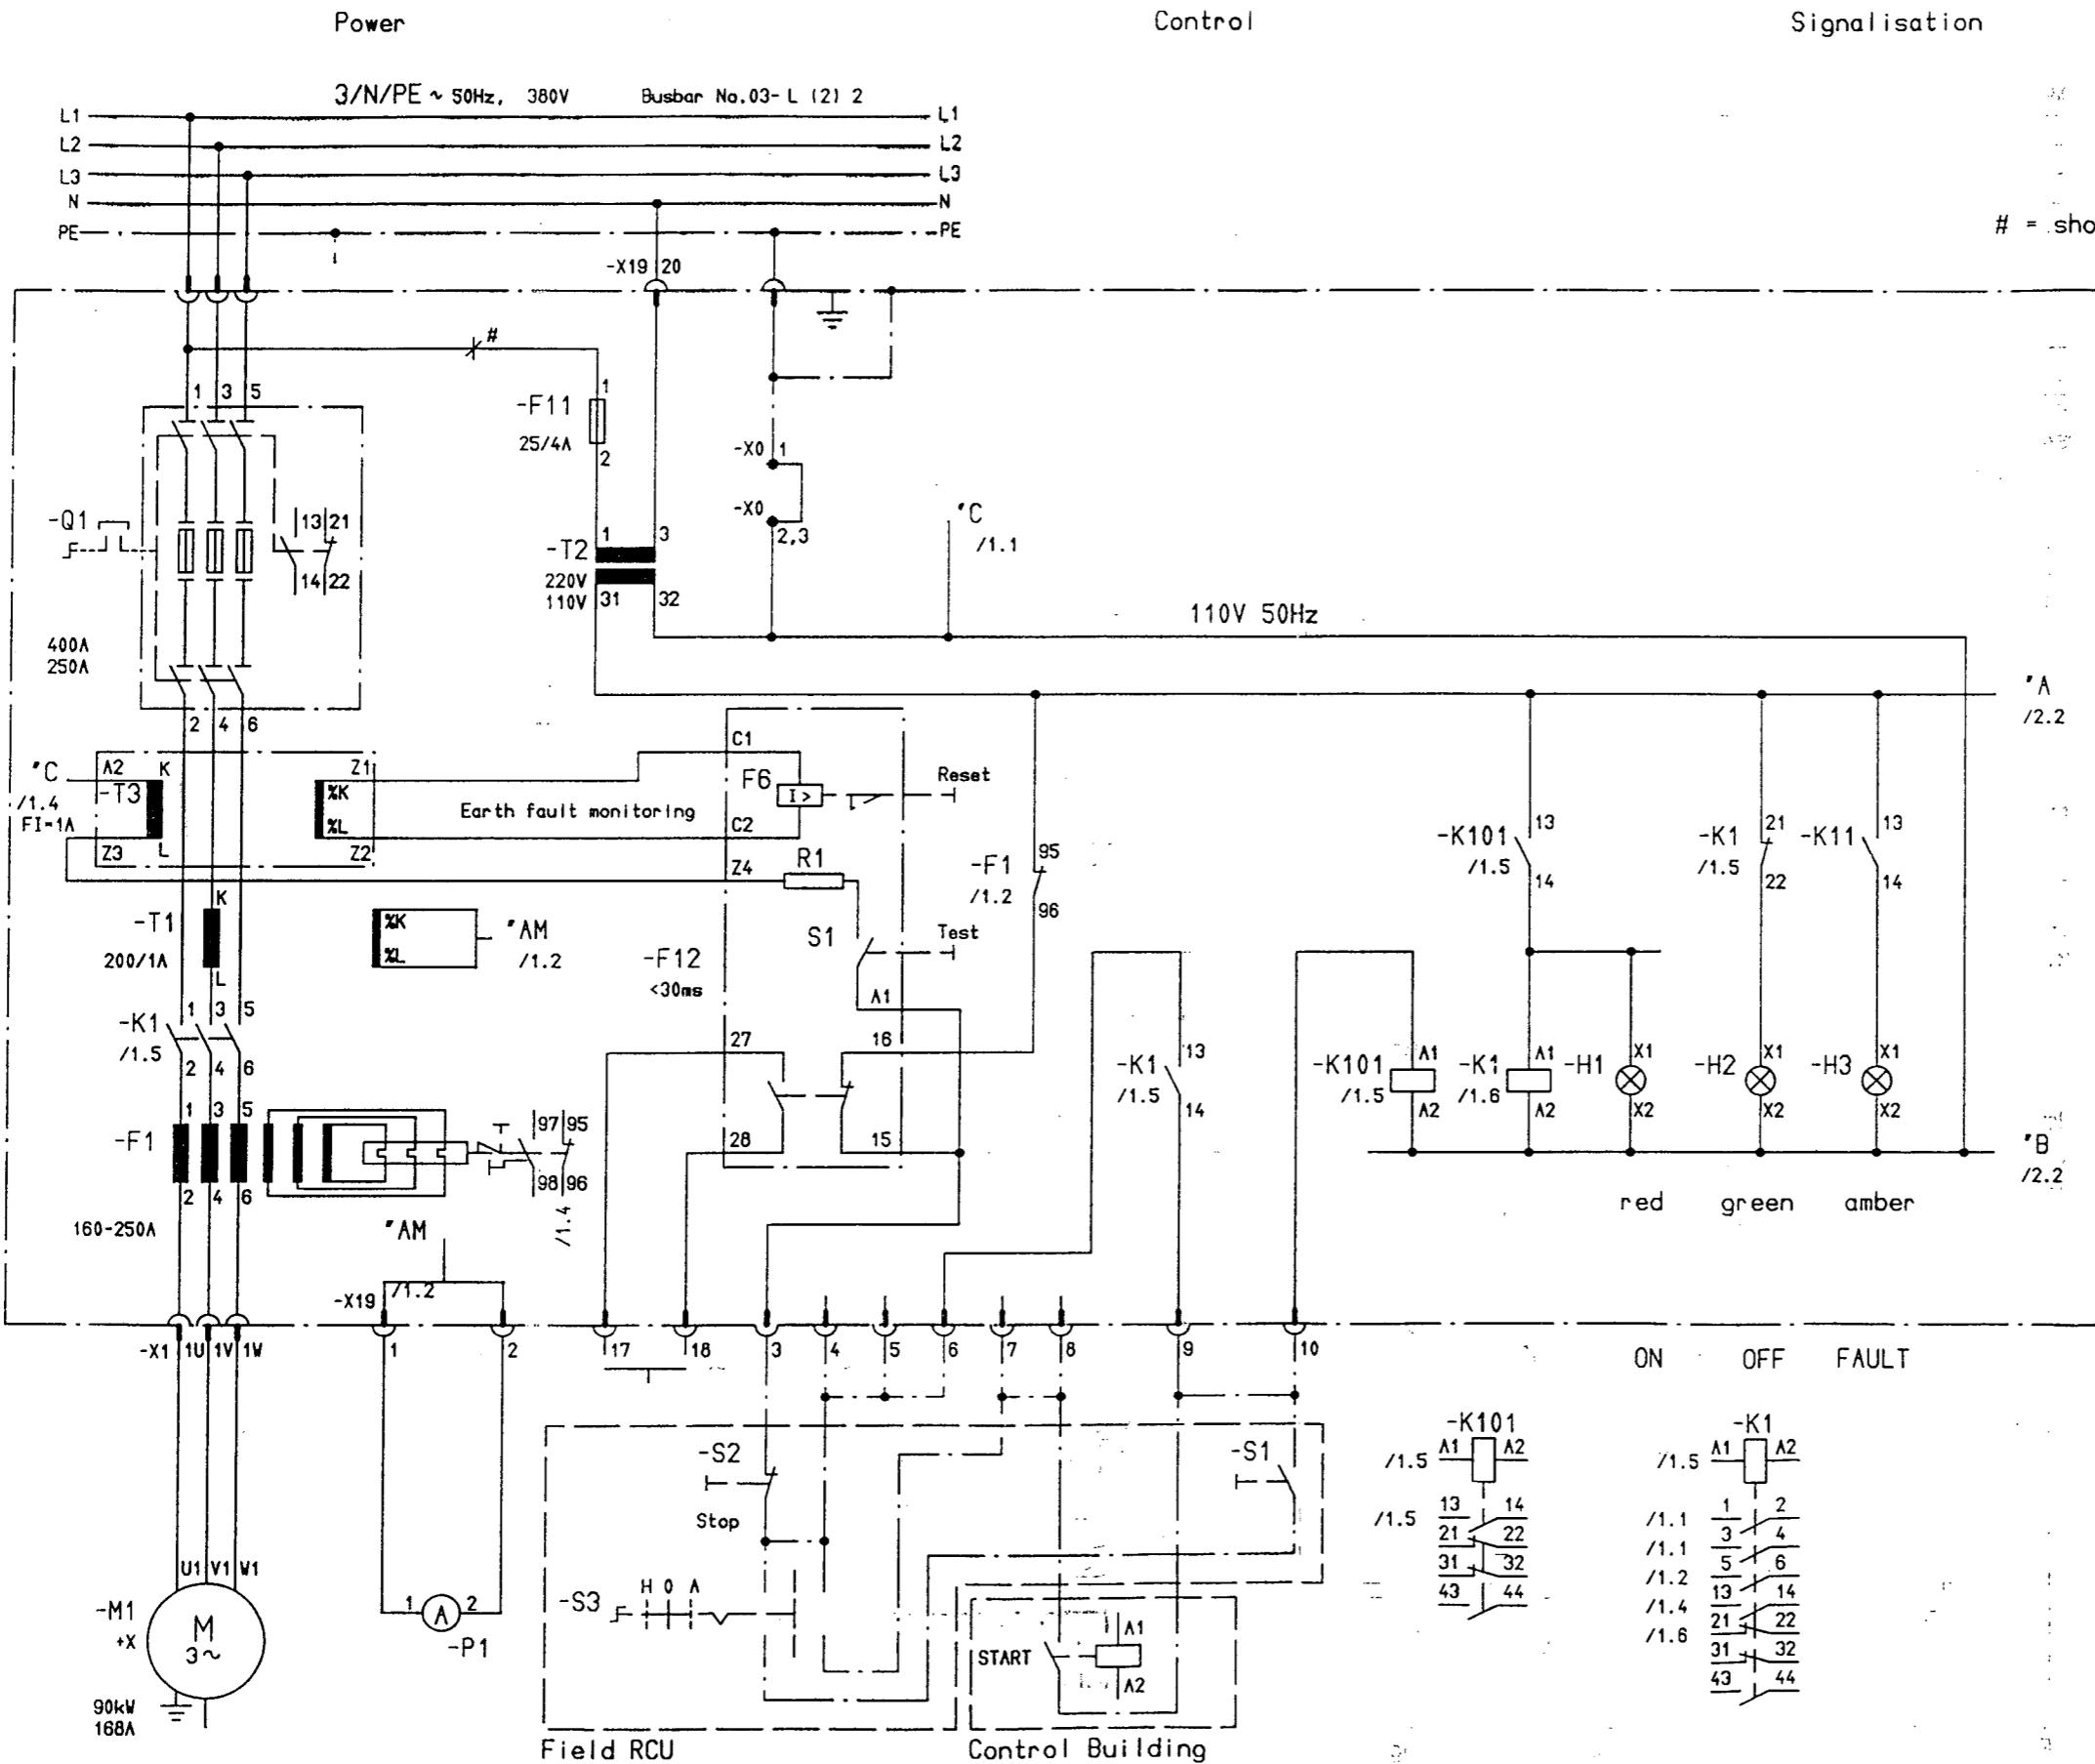


KELLOGG	JOB No. 5429
	ITEM No. _____
PURCHASE ORDER No. B4SN0050	
REQUISITION No. 5429-41D2-N321-01	
DATA GROUP No. A3	
VENDOR DOCUMENT No. 634002-E2024-S134	
VENDOR DISPOSITION:	
<input checked="" type="checkbox"/> CERTIFIED FINAL AND COMPLETE AT REV R1	
<input type="checkbox"/> CERTIFIED FINAL EXCEPT AS INDICATED	
SIGNED _____ DATE 08.11.94	
MWK DISPOSITION:	
<input type="checkbox"/> REJECT <input type="checkbox"/> COMMENTS AS NOTED	
<input checked="" type="checkbox"/> NO COMMENTS <input type="checkbox"/> NOT REVIEWED	
SIGNED _____ DATE 20.11.94	
KELLOGG REVIEW AND COMMENTS SHALL NOT BE ASSUMED TO INDICATE EITHER APPROVAL, RESPONSIBILITY OR LIABILITY FOR ACCURACY AND COMPLETENESS OF THIS DOCUMENT OR TO ALTER ANY CONTRACTUAL TERMS AND CONDITIONS	
KHPC DOCUMENT No. KHV-N41G3-62 REV B	

R1	AS BUILT	10.94	RE	DATE	29.03.94	KHORASAN PETROCHEMICAL COMPANY	MAIN 380V SWITCHBOARD	Typical A5-3-IR	S = C-4105M
B	CUBICLE-NO.	08.06.94	FR	DRAWN	OCHS-OLTMANNNS	BOJNURD, IRAN	INDUCED DRAUGHT FAN		+ H19
A	TECH. DATA	14.04.	FI	APPR.	THIELE	UREA PLANT			SHEET 1
REVISION	REMARKS	DATE	NAME	NORM	ORIG./REPL. F./REPL. BY	Circuit diagram	(3) G34002-E2024-S134-R1		2 SH.

1 2 3 4 5 6 7 8

Copying of this document and giving it to others and the
 distribution and communication of its contents are prohibited.
 grant of a patent or the registration of a utility model or design.

Control

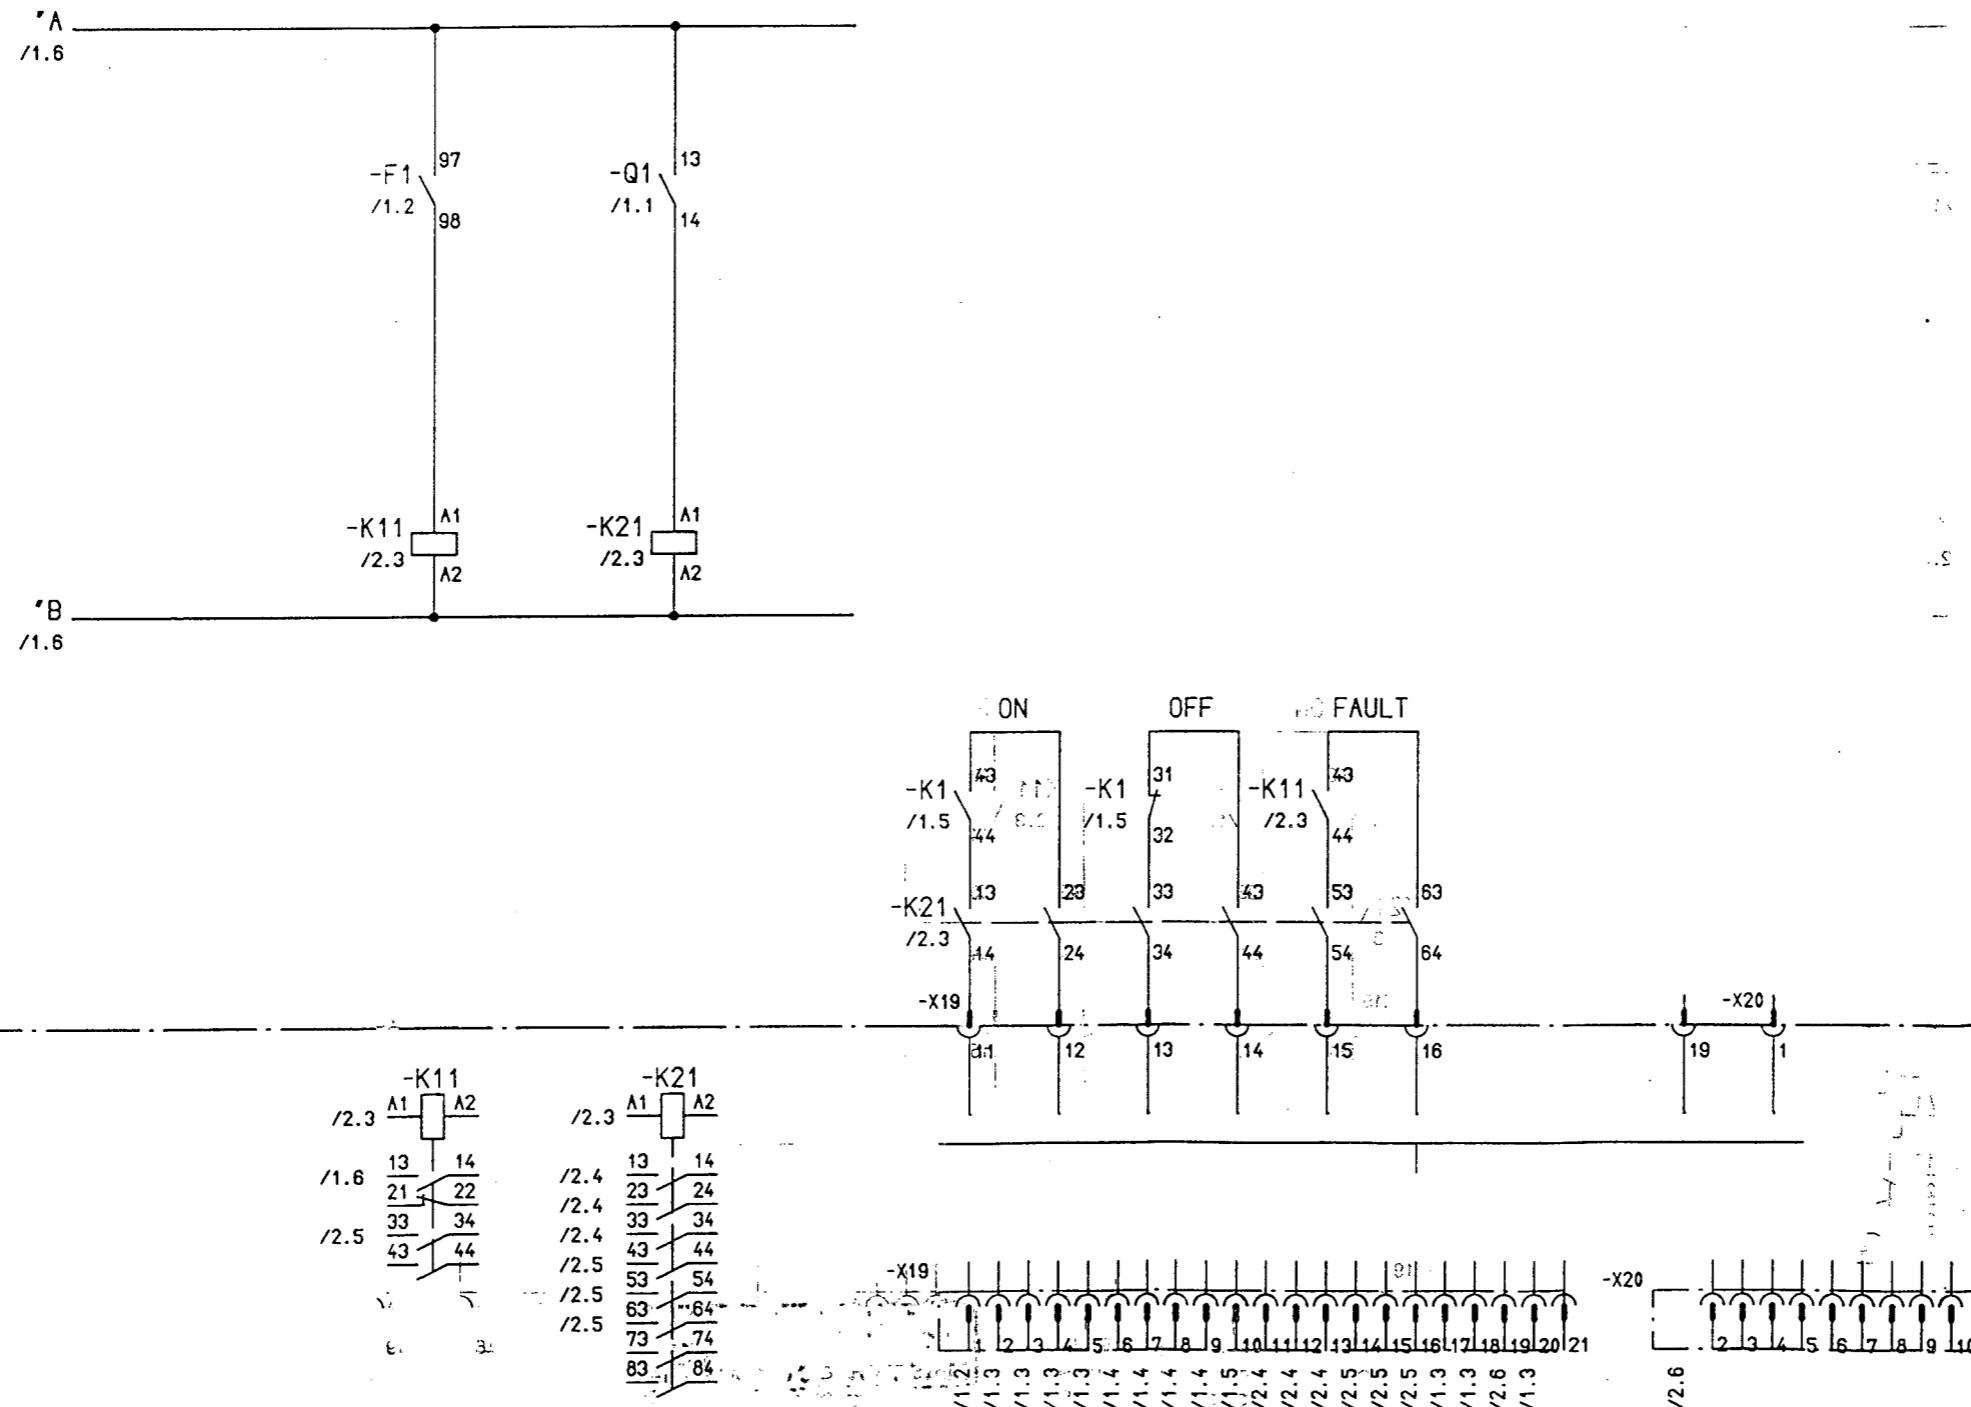



ET-Projekt: KHORASAN
 ET-Plan: UR-MAIN
 ET-Gruppe: C-4105M

KELLOGG	JOB No. 5429
	ITEM No. _____
PURCHASE ORDER No. B4SN0050	
REQUISITION No. 5429-4102-N321-01	
DATA GROUP No. A3	
VENDOR DOCUMENT No. G34002-E2024-S134	
VENDOR DISPOSITION:	
<input checked="" type="checkbox"/> CERTIFIED FINAL AND COMPLETE AT REV <i>R1</i>	
<input type="checkbox"/> CERTIFIED FINAL EXCEPT AS INDICATED	
SIGNED	DATE <i>08.11.94</i>
MWK DISPOSITION:	
<input type="checkbox"/> REJECT <input type="checkbox"/> COMMENTS AS NOTED	
<input type="checkbox"/> NO COMMENTS <input type="checkbox"/> NOT REVIEWED	
SIGNED	DATE <i>12.11.94</i>
KELLOGG REVIEW AND COMMENTS SHALL NOT BE ASSUMED TO INDICATE EITHER APPROVAL RESPONSIBILITY OR LIABILITY FOR ACCURACY AND COMPLETENESS OF THIS DOCUMENT OR TO ALTER ANY CONTRACTUAL TERMS AND CONDITIONS	
KHPC DOCUMENT No. REV _____	

				DATE	29.03.94	KHORASAN-PETROCHEMICAL COMPANY	MAIN 380V SWITCHBOARD	Typical A5-3-IR	S = C-4105M
				DRAWN	OCHS-OLTMANNNS	BOJNURD, IRAN	INDUCED DRAUGHT FAN	REV	
				APPR.	THIELE	UREA PLANT	Circuit diagram		H19
R1	AS BUILT	10.94	RE					(3) G34002-E2024-S134-R1	SHEET 2
A	CUBICLE-NO.	08.06.94	FR	APPR.	THIELE	ORIG./REPL. F./REPL. BY			2 SH.
REVISION	REMARKS	DATE	NAME	NORM					


1 2 3 4 5 6 7 8

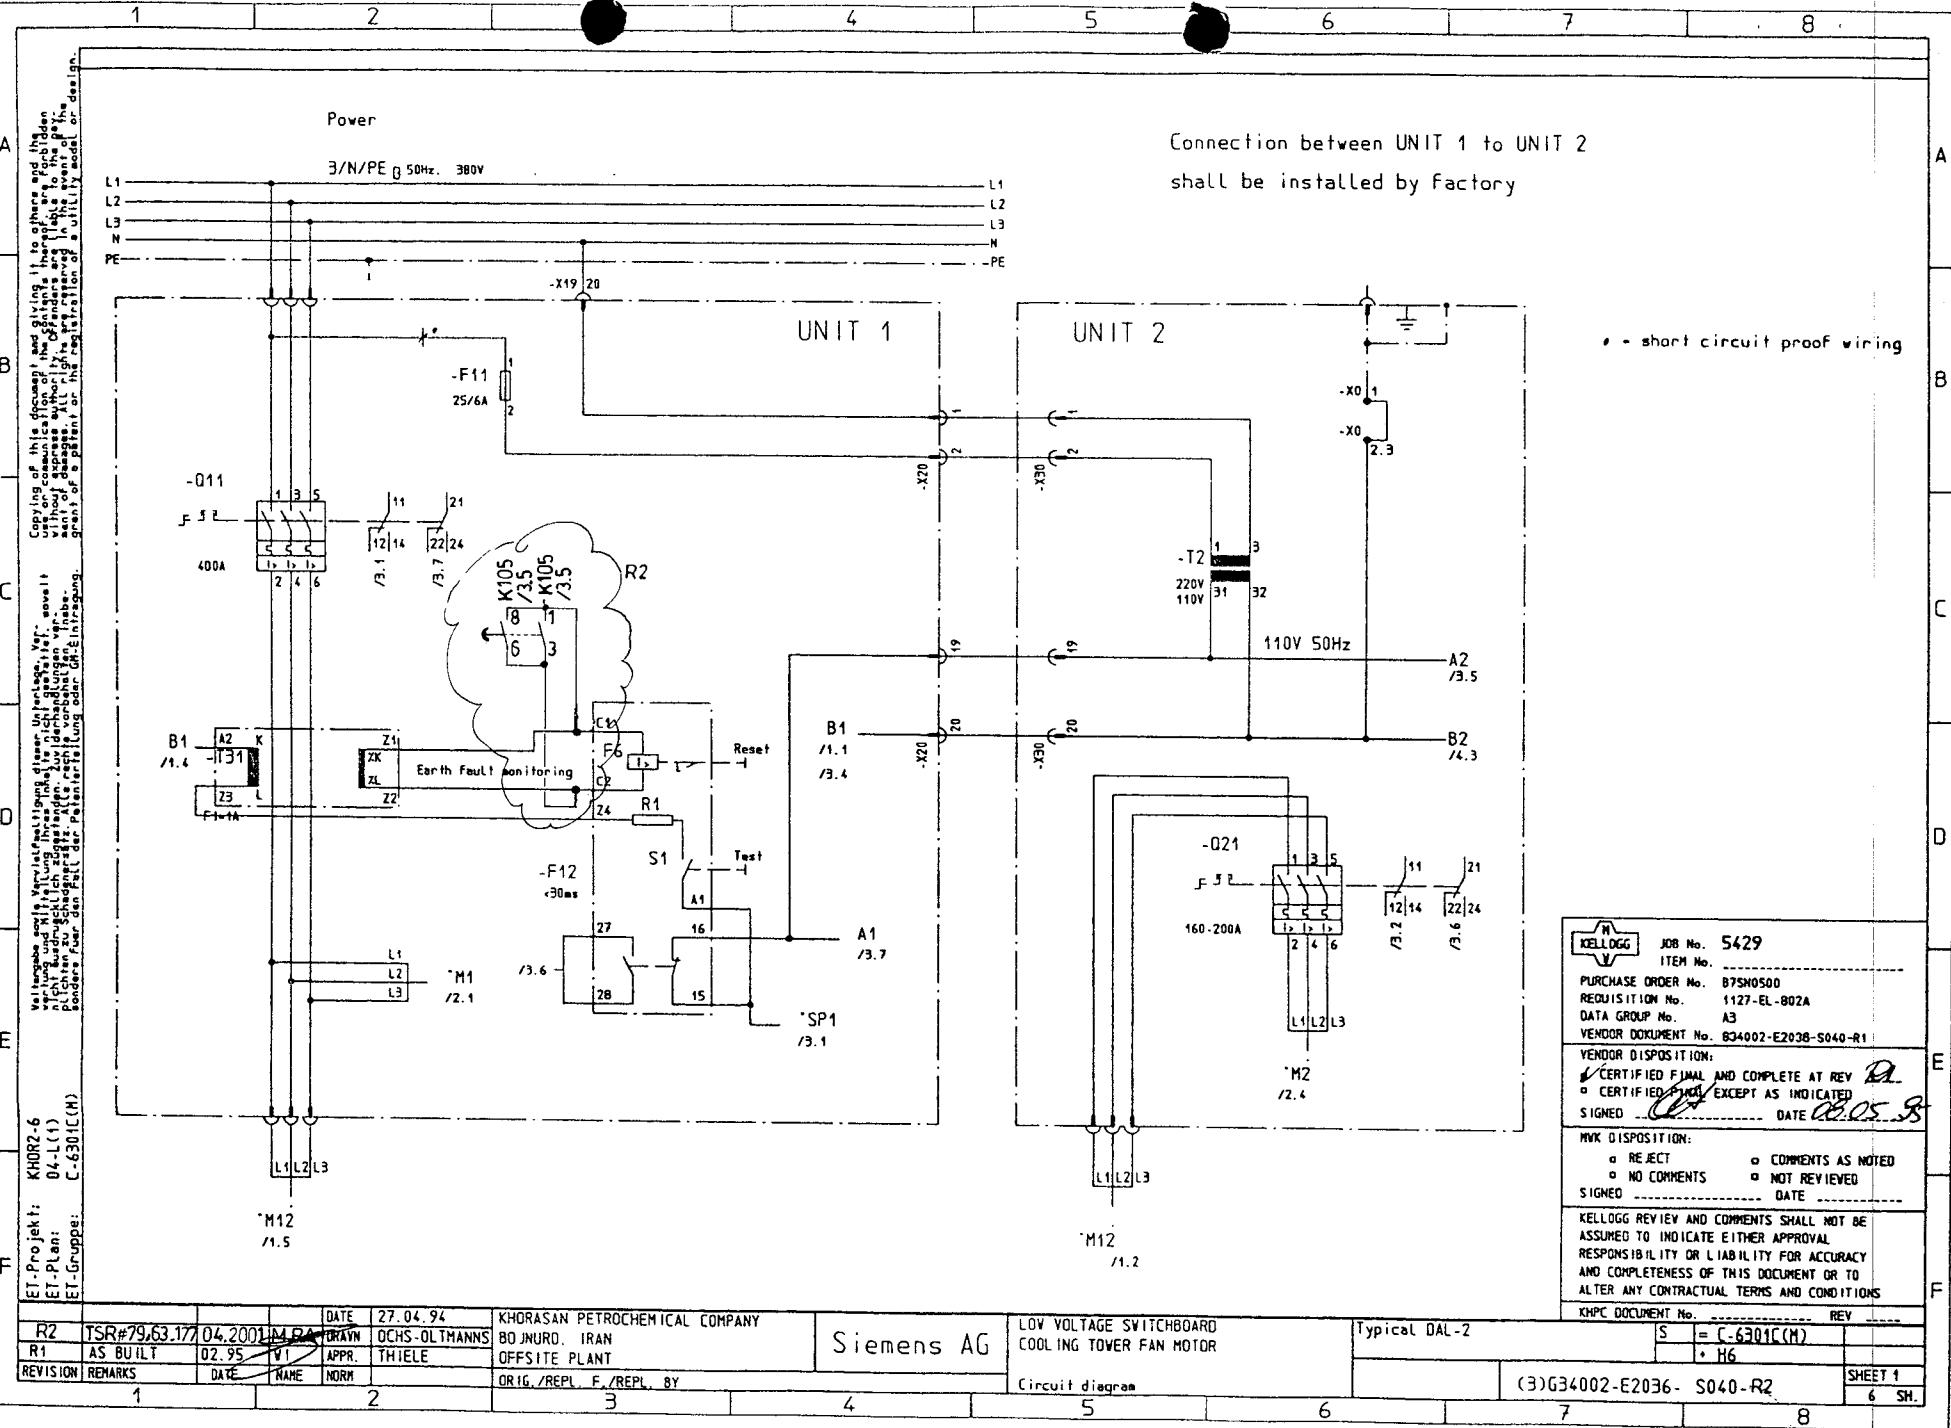


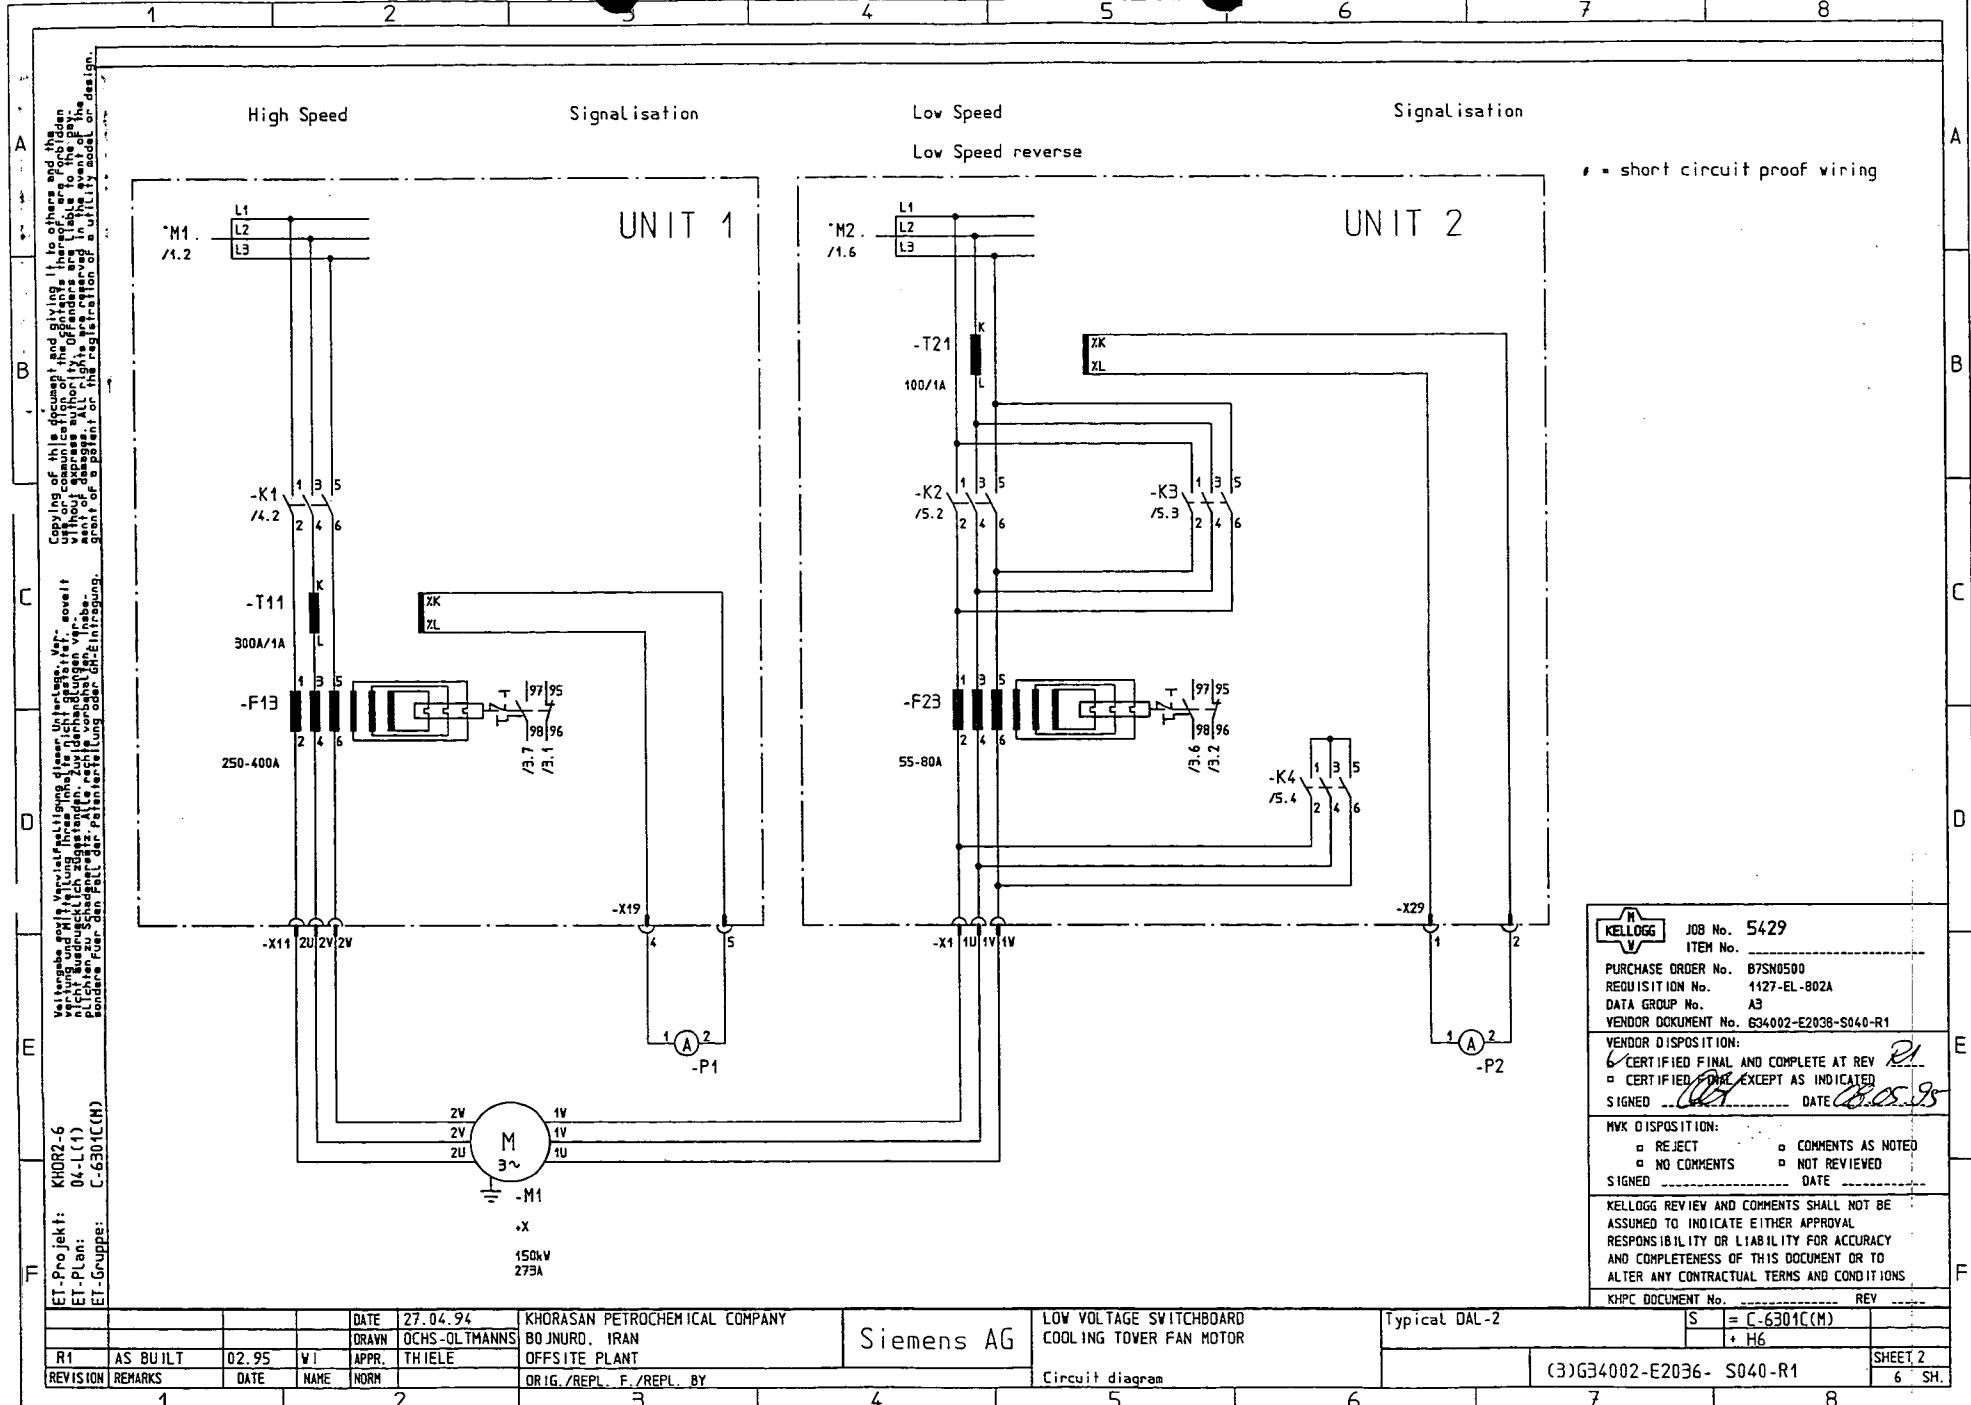


KELLOGG		JOB No. 5429
ITEM No. -----		PURCHASE ORDER No. B7SN0500
REQUISITION No. 1127-EL-802A		DATA GROUP No. A3
VENDOR DOCUMENT No. 634002-E2038-S040-R1		VENDOR DISPOSITION:
<input checked="" type="checkbox"/> CERTIFIED FINAL AND COMPLETE AT REV <i>21</i> <input type="checkbox"/> CERTIFIED <i>21</i> EXCEPT AS INDICATED SIGNED <i>OK</i> DATE <i>28.05.95</i>		
<input type="checkbox"/> REJECT <input type="checkbox"/> NO COMMENTS SIGNED _____		Comments as noted Comments as noted DATE _____
KELLOGG REVIEW AND COMMENTS SHALL NOT BE ASSUMED TO INDICATE EITHER APPROVAL RESPONSIBILITY OR LIABILITY FOR ACCURACY AND COMPLETENESS OF THIS DOCUMENT OR TO ALTER ANY CONTRACTUAL TERMS AND CONDITIONS		
KHPC DOCUMENT No. <i>634002-E2038-S040-R1</i>		REV <i>21</i>


			DATE	27.04.94	KHORASAN PETROCHEMICAL COMPANY	Siemens AG	LOW VOLTAGE SWITCHBOARD	Typical DAL-2	S = C-6301C(M)
R1	AS BUILT	WI	DRAWN	02.95	OCHS-OLTMANNS	BOJNORD, IRAN	COOLING TOWER FAN MOTOR	+ H6	
REVISION	REMARKS	APPR.	NAME	THIELE	OFFSITE PLANT	ORIG./REPL. F./REPL. BY	Circuit diagram	(3)G34002-E2038-S040-R1	SHEET 2 6 SH.

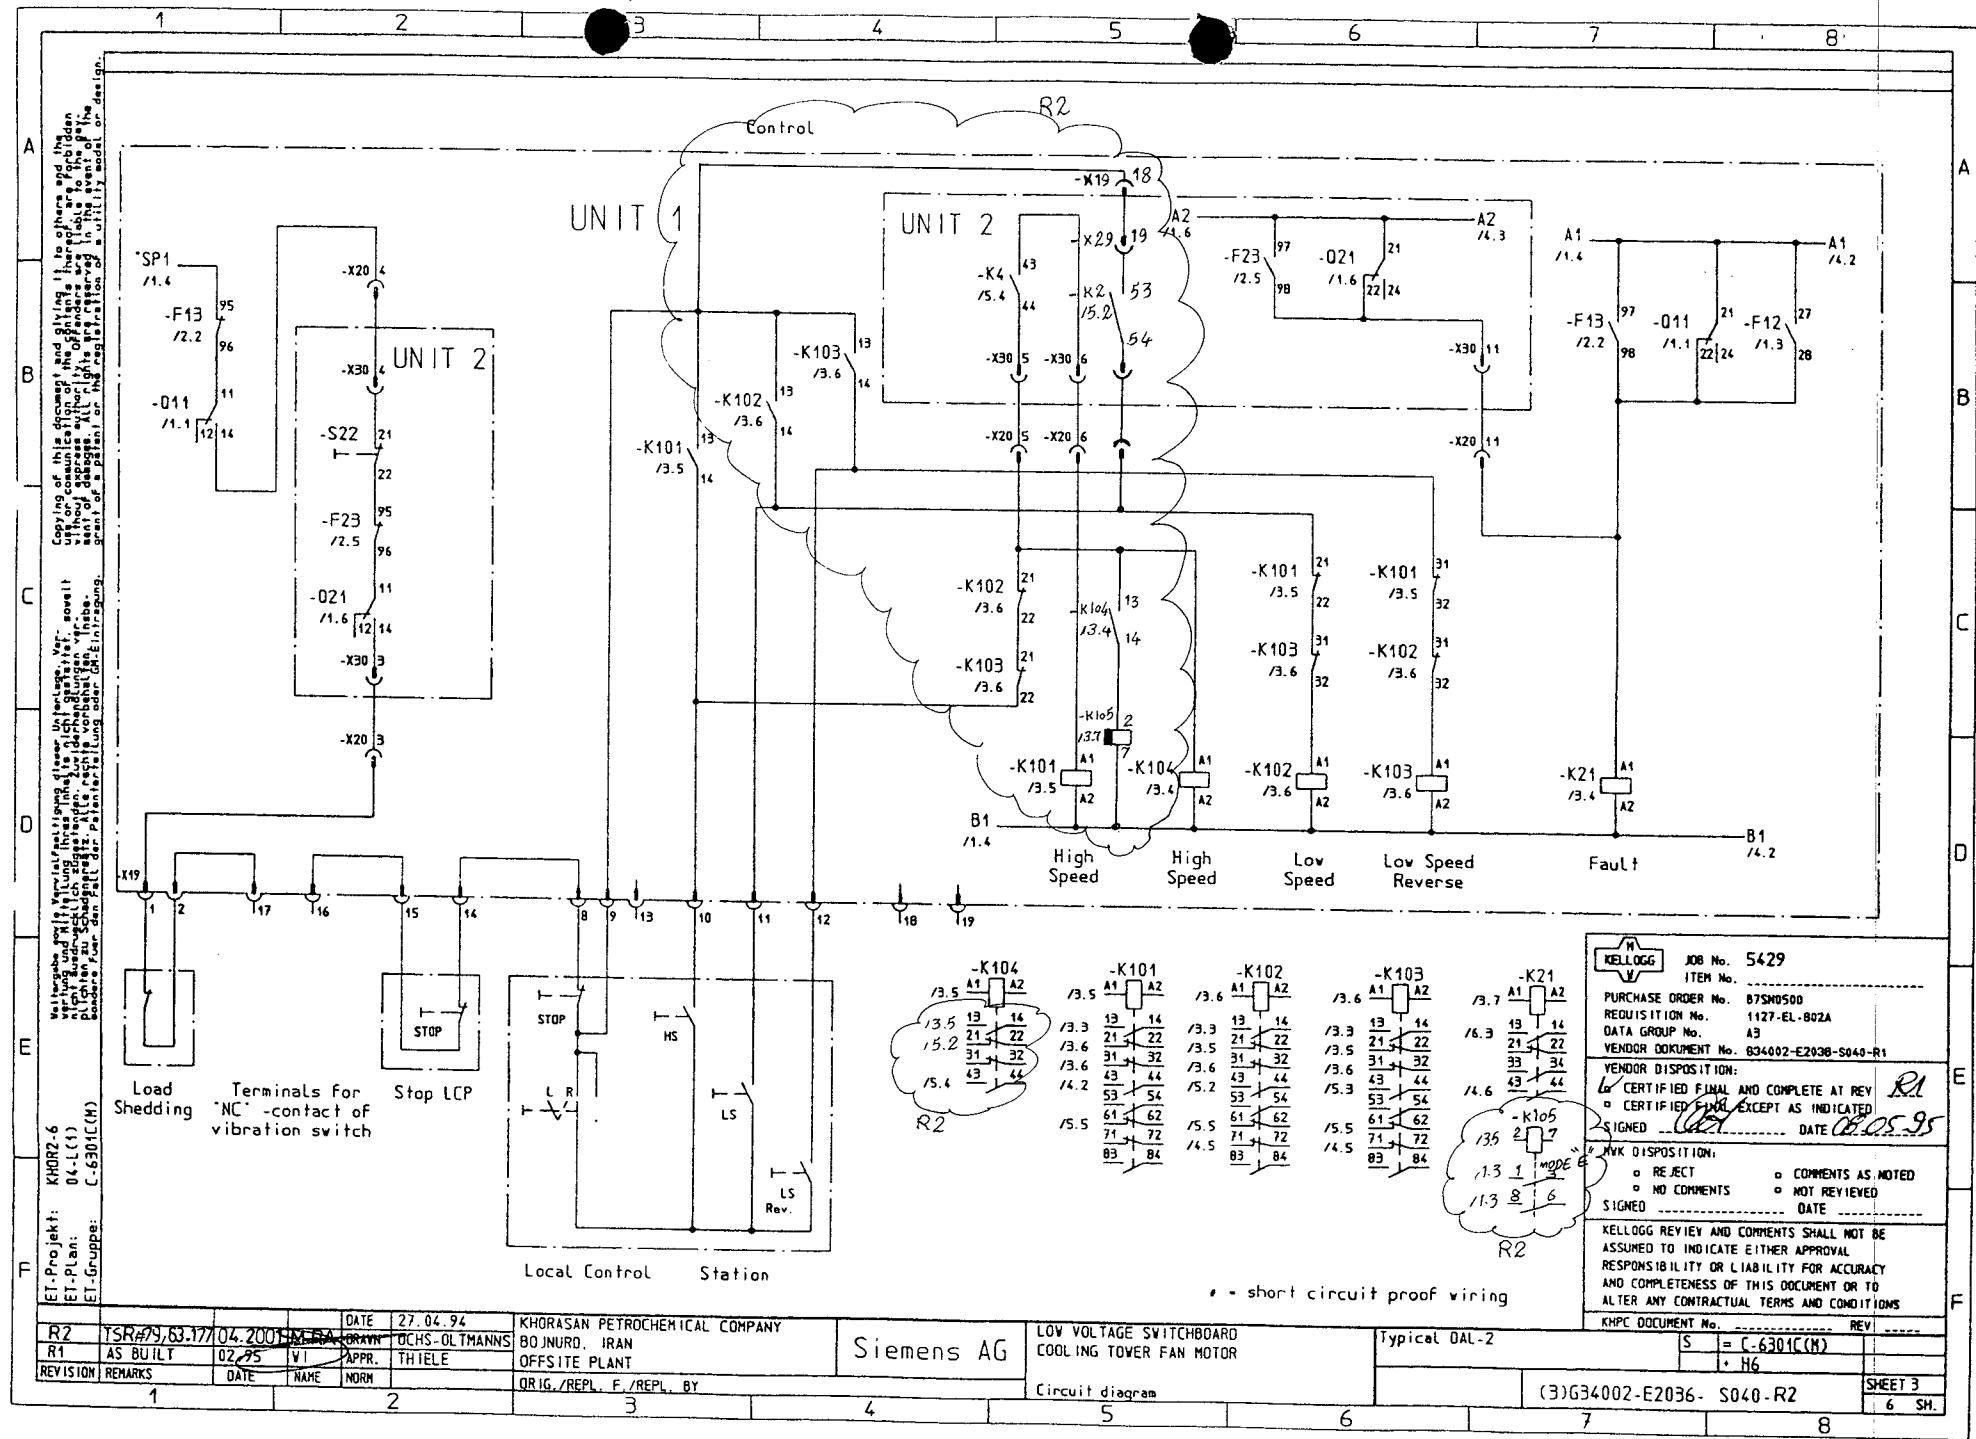

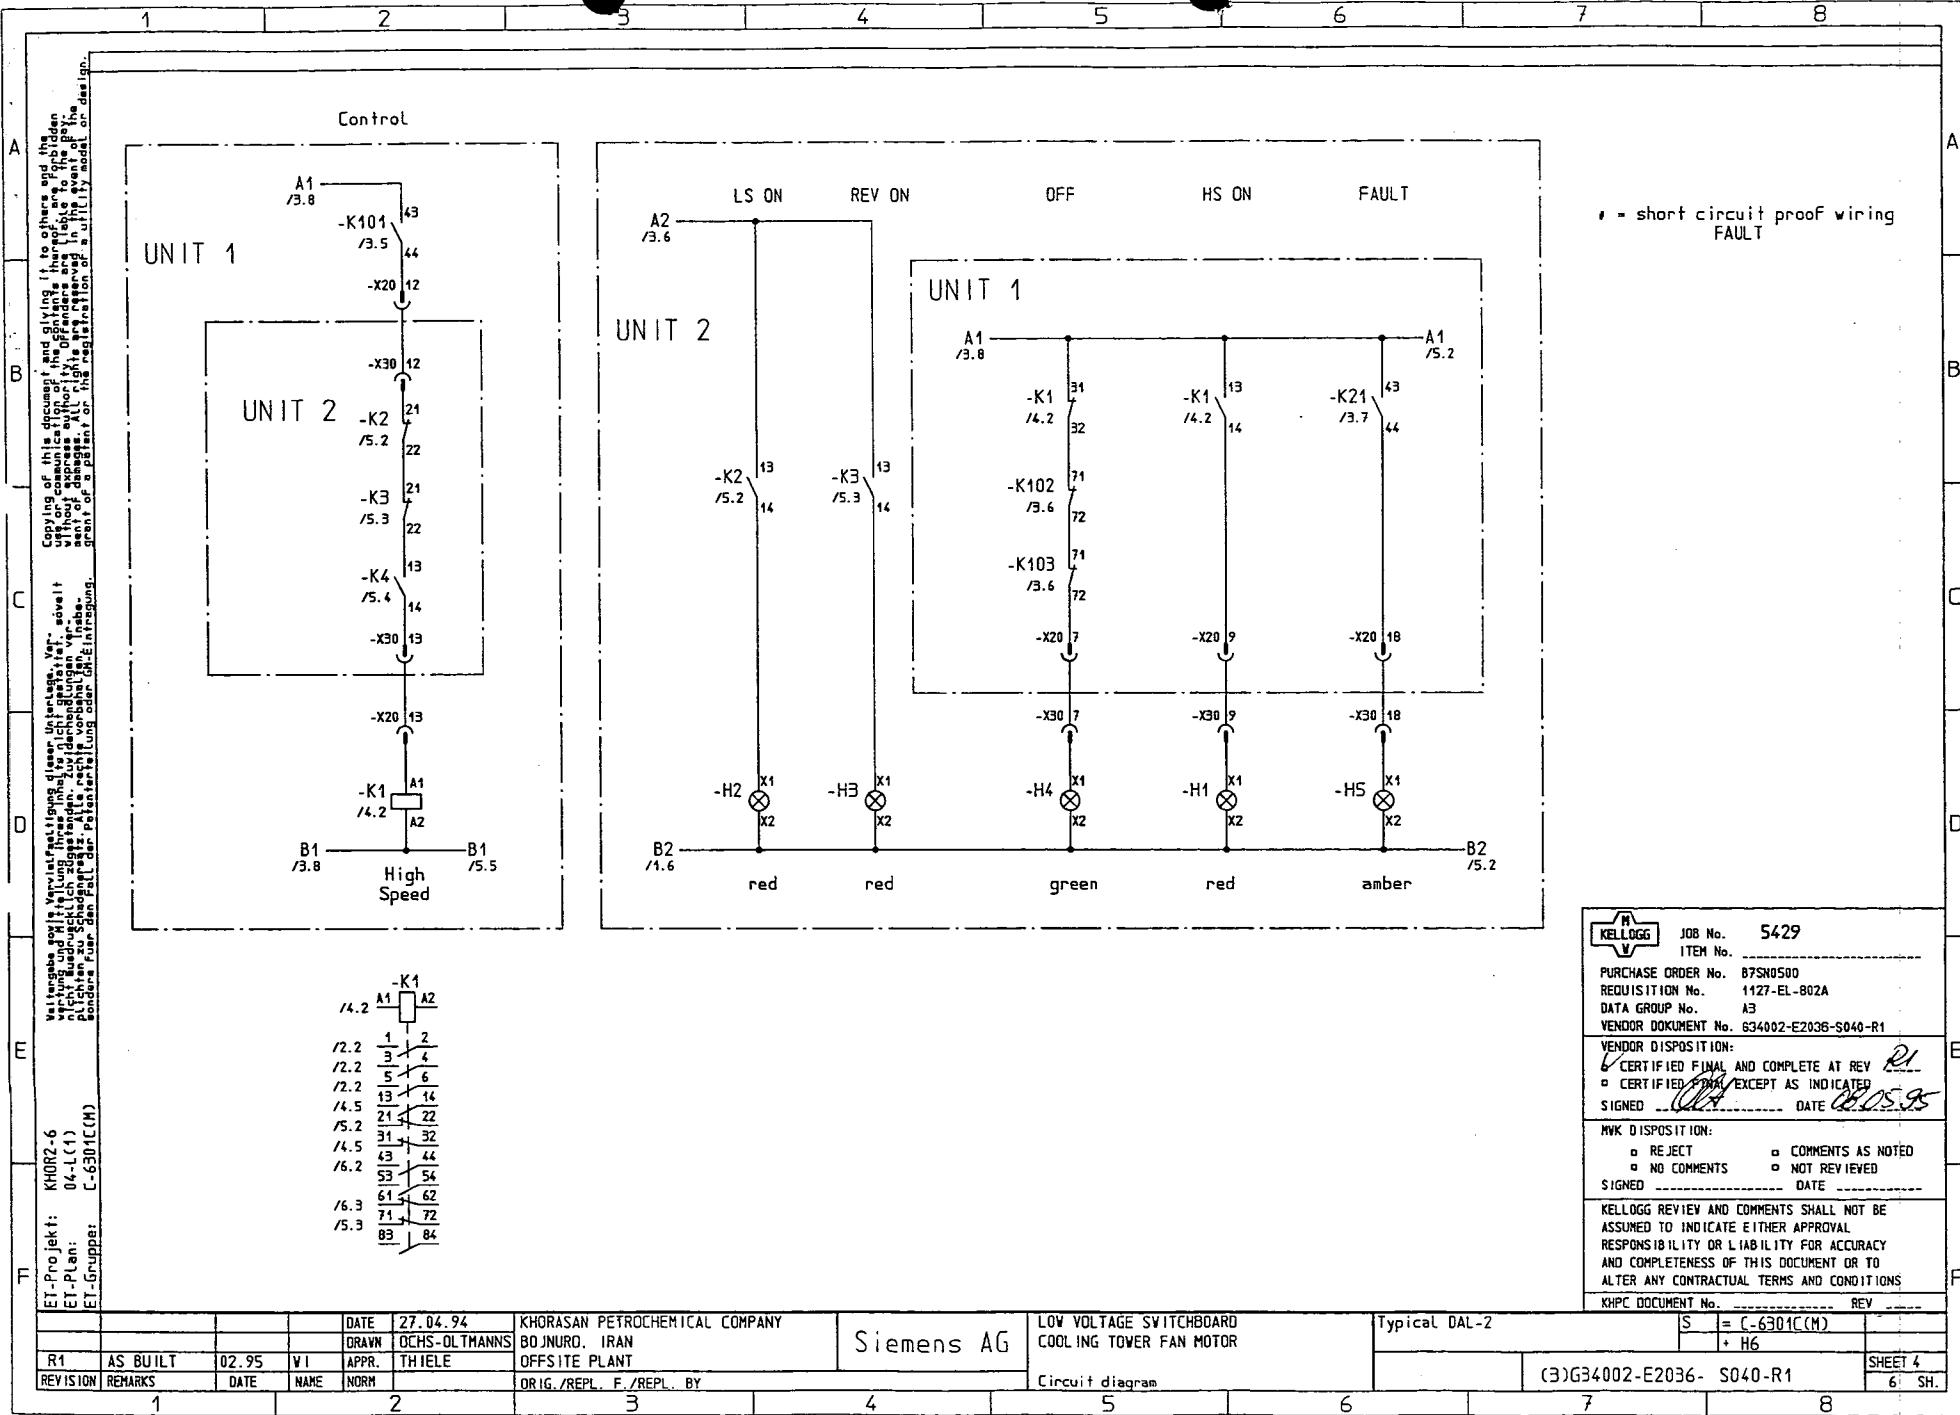


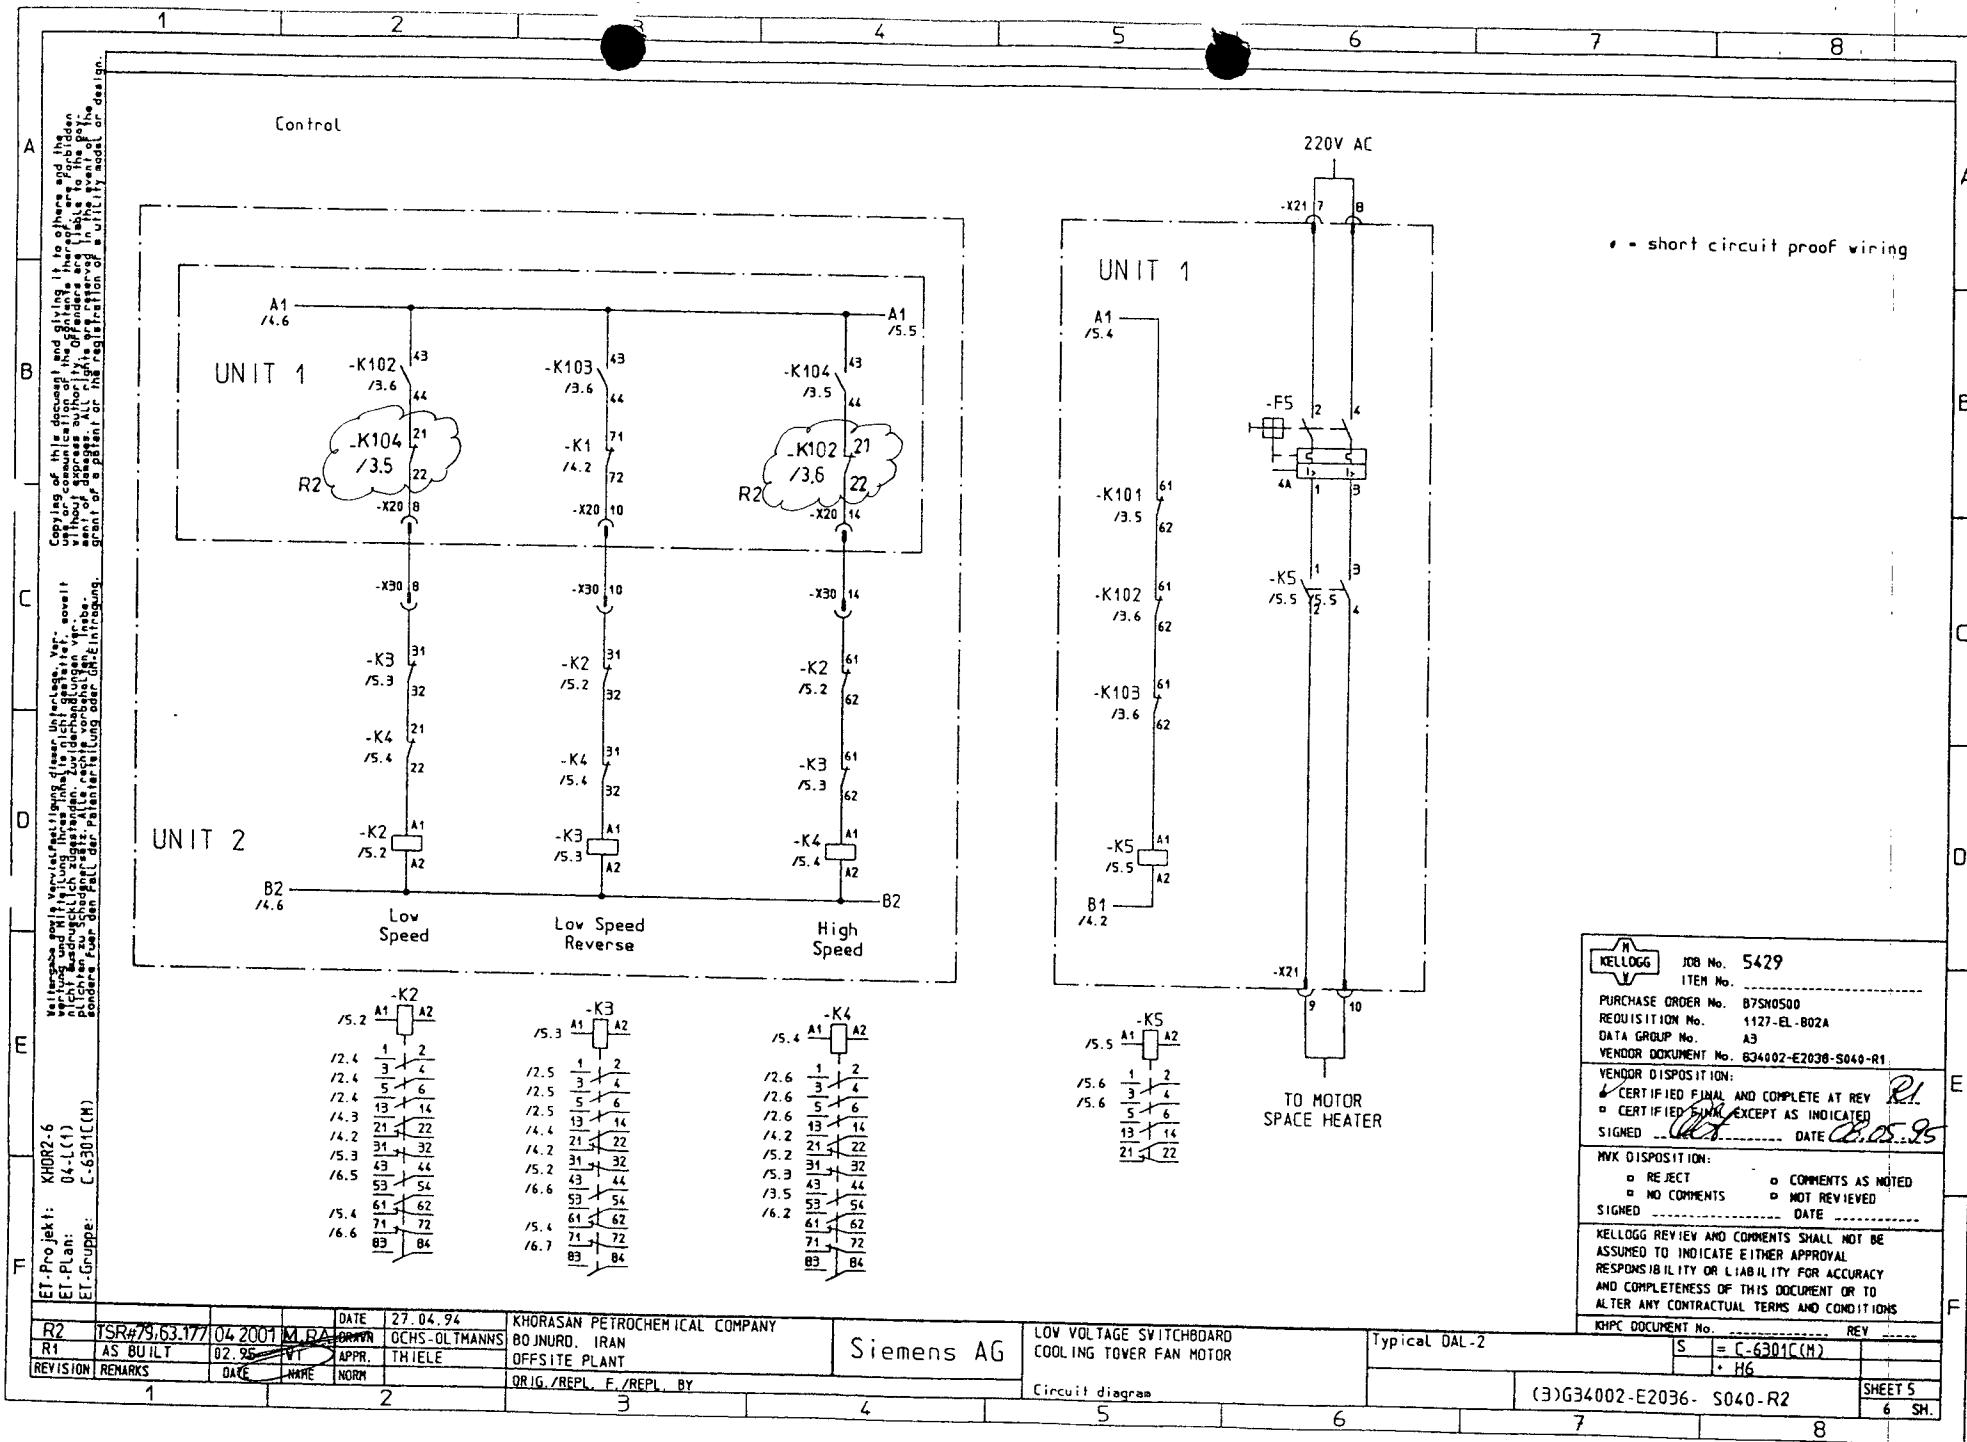



KELLOGG	JOB No. 5429
ITEM No. -----	
PURCHASE ORDER No. B7SN0500	
REQUISITION No. 1127-EL-802A	
DATA GROUP No. A3	
VENDOR DOCUMENT No. 634002-E2036-S040-R1	
VENDOR DISPOSITION:	
<input checked="" type="checkbox"/>	CERTIFIED FINAL AND COMPLETE AT REV <i>R1</i>
<input type="checkbox"/>	CERTIFIED FINAL EXCEPT AS INDICATED
SIGNED <i>[Signature]</i> DATE <i>08.05.95</i>	
MVK DISPOSITION:	
<input type="checkbox"/>	REJECT
<input type="checkbox"/>	COMMENTS AS NOTED
<input type="checkbox"/>	NO COMMENTS
<input type="checkbox"/>	NOT REVIEWED
SIGNED <i>[Signature]</i> DATE <i>-----</i>	
KELLOGG REVIEW AND COMMENTS SHALL NOT BE ASSUMED TO INDICATE EITHER APPROVAL RESPONSIBILITY OR LIABILITY FOR ACCURACY AND COMPLETENESS OF THIS DOCUMENT OR TO ALTER ANY CONTRACTUAL TERMS AND CONDITIONS	
KHPC DOCUMENT No. REV. S = C-6301(CM) H6	
(3) G34002-E2036-S040-R2 SHEET 5 6 SH.	

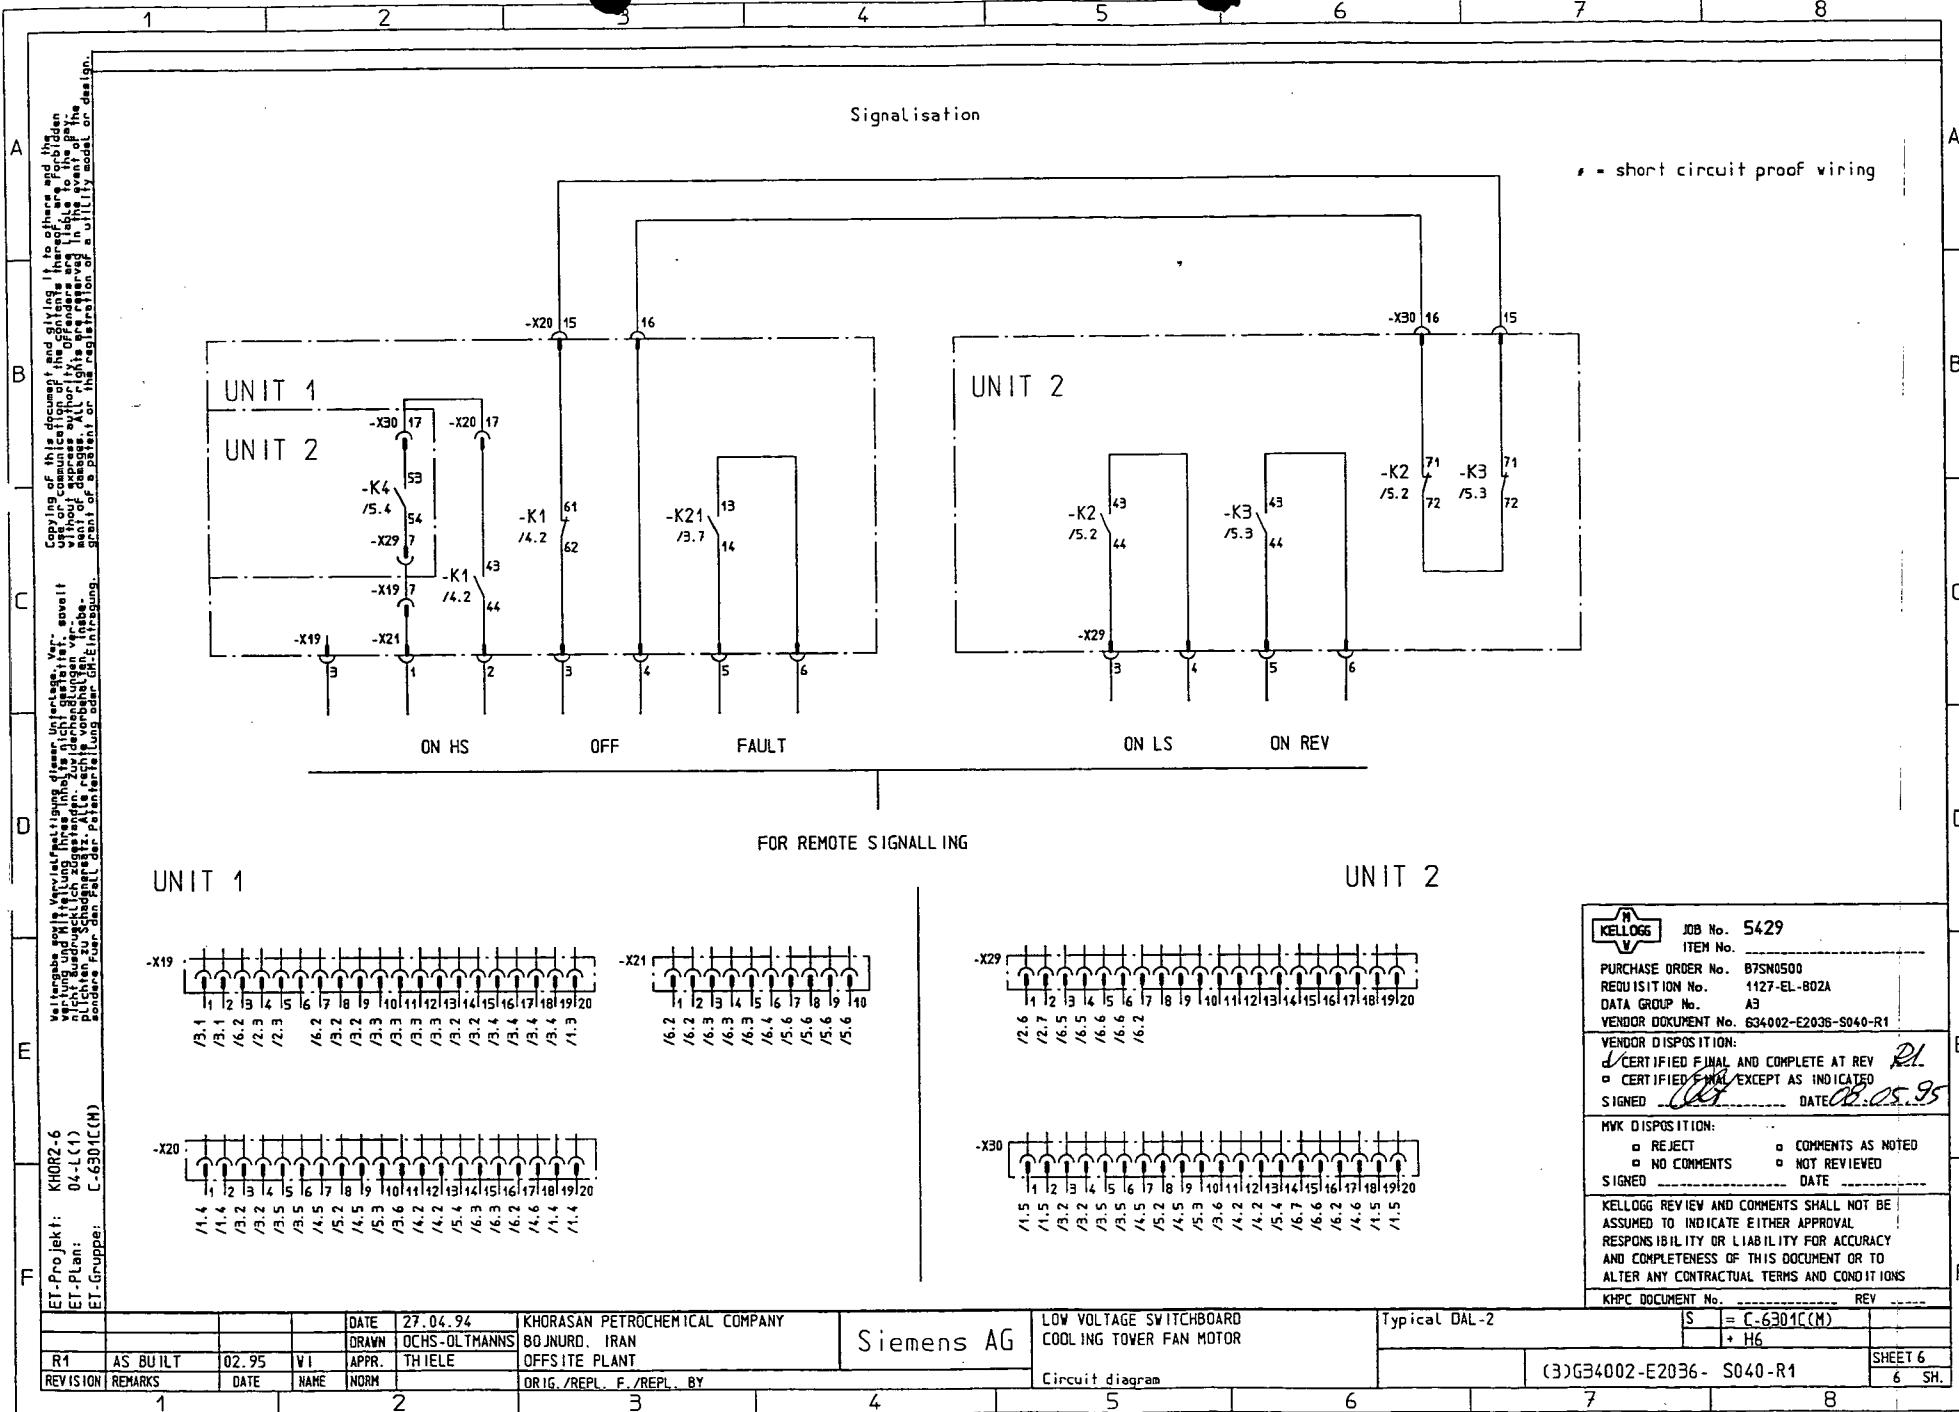

1	2	3	4	5	6	7	8	
<p>A</p> <p>B/N/PE 50HZ, 380V $I_{th} = 50kA$ (1s)</p> <p>CUBICLE +H1</p> <p>$I_N = 3000A$</p> <p>B</p> <p>C</p> <p>D</p> <p>E</p> <p>KH02-1 02B-L(1) S009</p> <p>POWER kW : 630</p> <p>RATED CURRENT A : 630</p> <p>TYPE OF MOTORSTARTER : F-3VN10</p> <p>CIRCUIT DIAGRAM (3)G34002-E2031- : S020</p> <p>CONSUMER TAG NO. : F-02B1142</p> <p>DESCRIPTION : FEEDER 1 TO EMRG. SWITCHBOARD 02B-L(2)</p> <p>ET-Projekt: ET-Plan: ET-Gruppe:</p>	<p>CUBICLE +H2</p> <p>$I_N = 630A$</p> <p>B</p> <p>C</p> <p>D</p> <p>E</p> <p>63A</p> <p>63A</p> <p>63A</p> <p>63</p> <p>F-1</p> <p>S022</p> <p>65-DP1</p> <p>UTILITY AREA</p> <p>DISTRIBUTION</p> <p>PANEL</p> <p>9502B-LP1</p> <p>MAIN</p> <p>SUBSTATION</p> <p>LIGHTING PANEL</p> <p>F</p>	<p>CUBICLE +H2</p> <p>$I_N = 630A$</p> <p>B</p> <p>C</p> <p>D</p> <p>E</p> <p>F</p> <p>/2.2</p>	
<table border="1" style="width: 100%; border-collapse: collapse;"> <tr> <td style="width: 12.5%;">1</td> <td style="width: 12.5%;">2</td> <td style="width: 12.5%;">3</td> <td style="width: 12.5%;">4</td> <td style="width: 12.5%;">5</td> <td style="width: 12.5%;">6</td> <td style="width: 12.5%;">7</td> <td style="width: 12.5%;">8</td> </tr> <tr> <td>REVISION</td> <td>AS BUILT</td> <td>DATE 02.95</td> <td>NAME VI</td> <td>DATE 21.04.94</td> <td>DRAWN OCHS-DILTMANN</td> <td colspan="2">Khorasan Petrochemical Company BOJNURD, IRAN OFFSITE PLANT</td> </tr> <tr> <td>REMARKS</td> <td></td> <td></td> <td></td> <td></td> <td>APPR. THIELE</td> <td colspan="2">Siemens AG</td> </tr> <tr> <td></td> <td></td> <td></td> <td></td> <td></td> <td>ORIG./REPL. F./REPL. BY</td> <td colspan="2">LOW VOLTAGE SWITCHBOARD 02B-L(1) SINGLE LINE DIAGRAM</td> </tr> <tr> <td></td> <td></td> <td></td> <td></td> <td></td> <td></td> <td colspan="2">Circuit diagram</td> </tr> <tr> <td></td> <td></td> <td></td> <td></td> <td></td> <td></td> <td colspan="2">(3)G34002-E2031-S009-R1</td> </tr> <tr> <td></td> <td></td> <td></td> <td></td> <td></td> <td></td> <td colspan="2">SHEET 1 24 SH.</td> </tr>

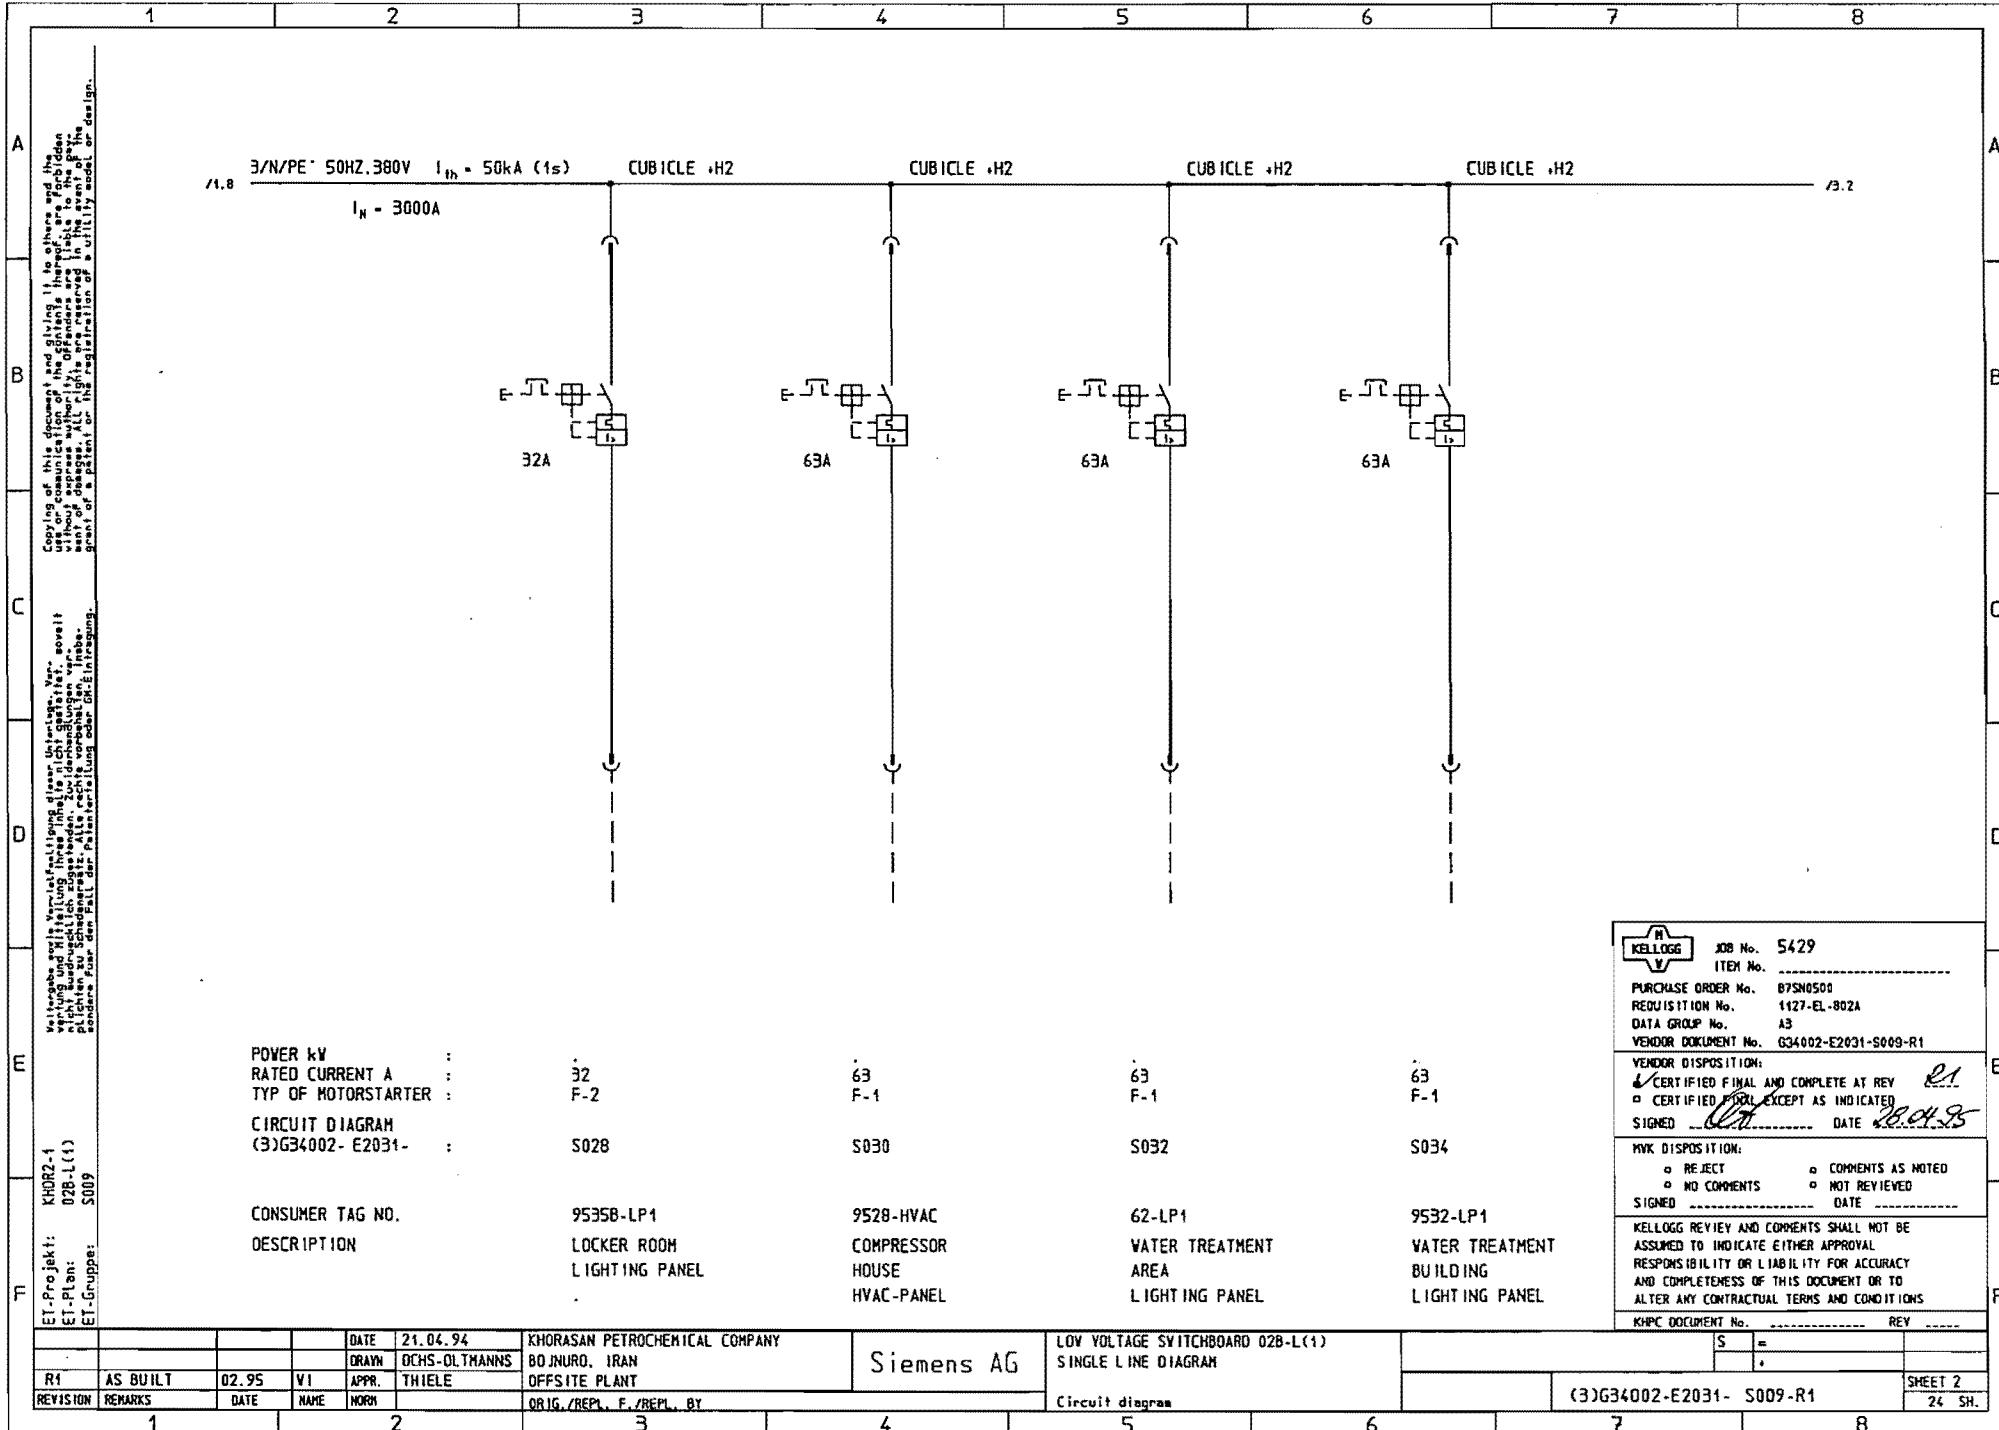


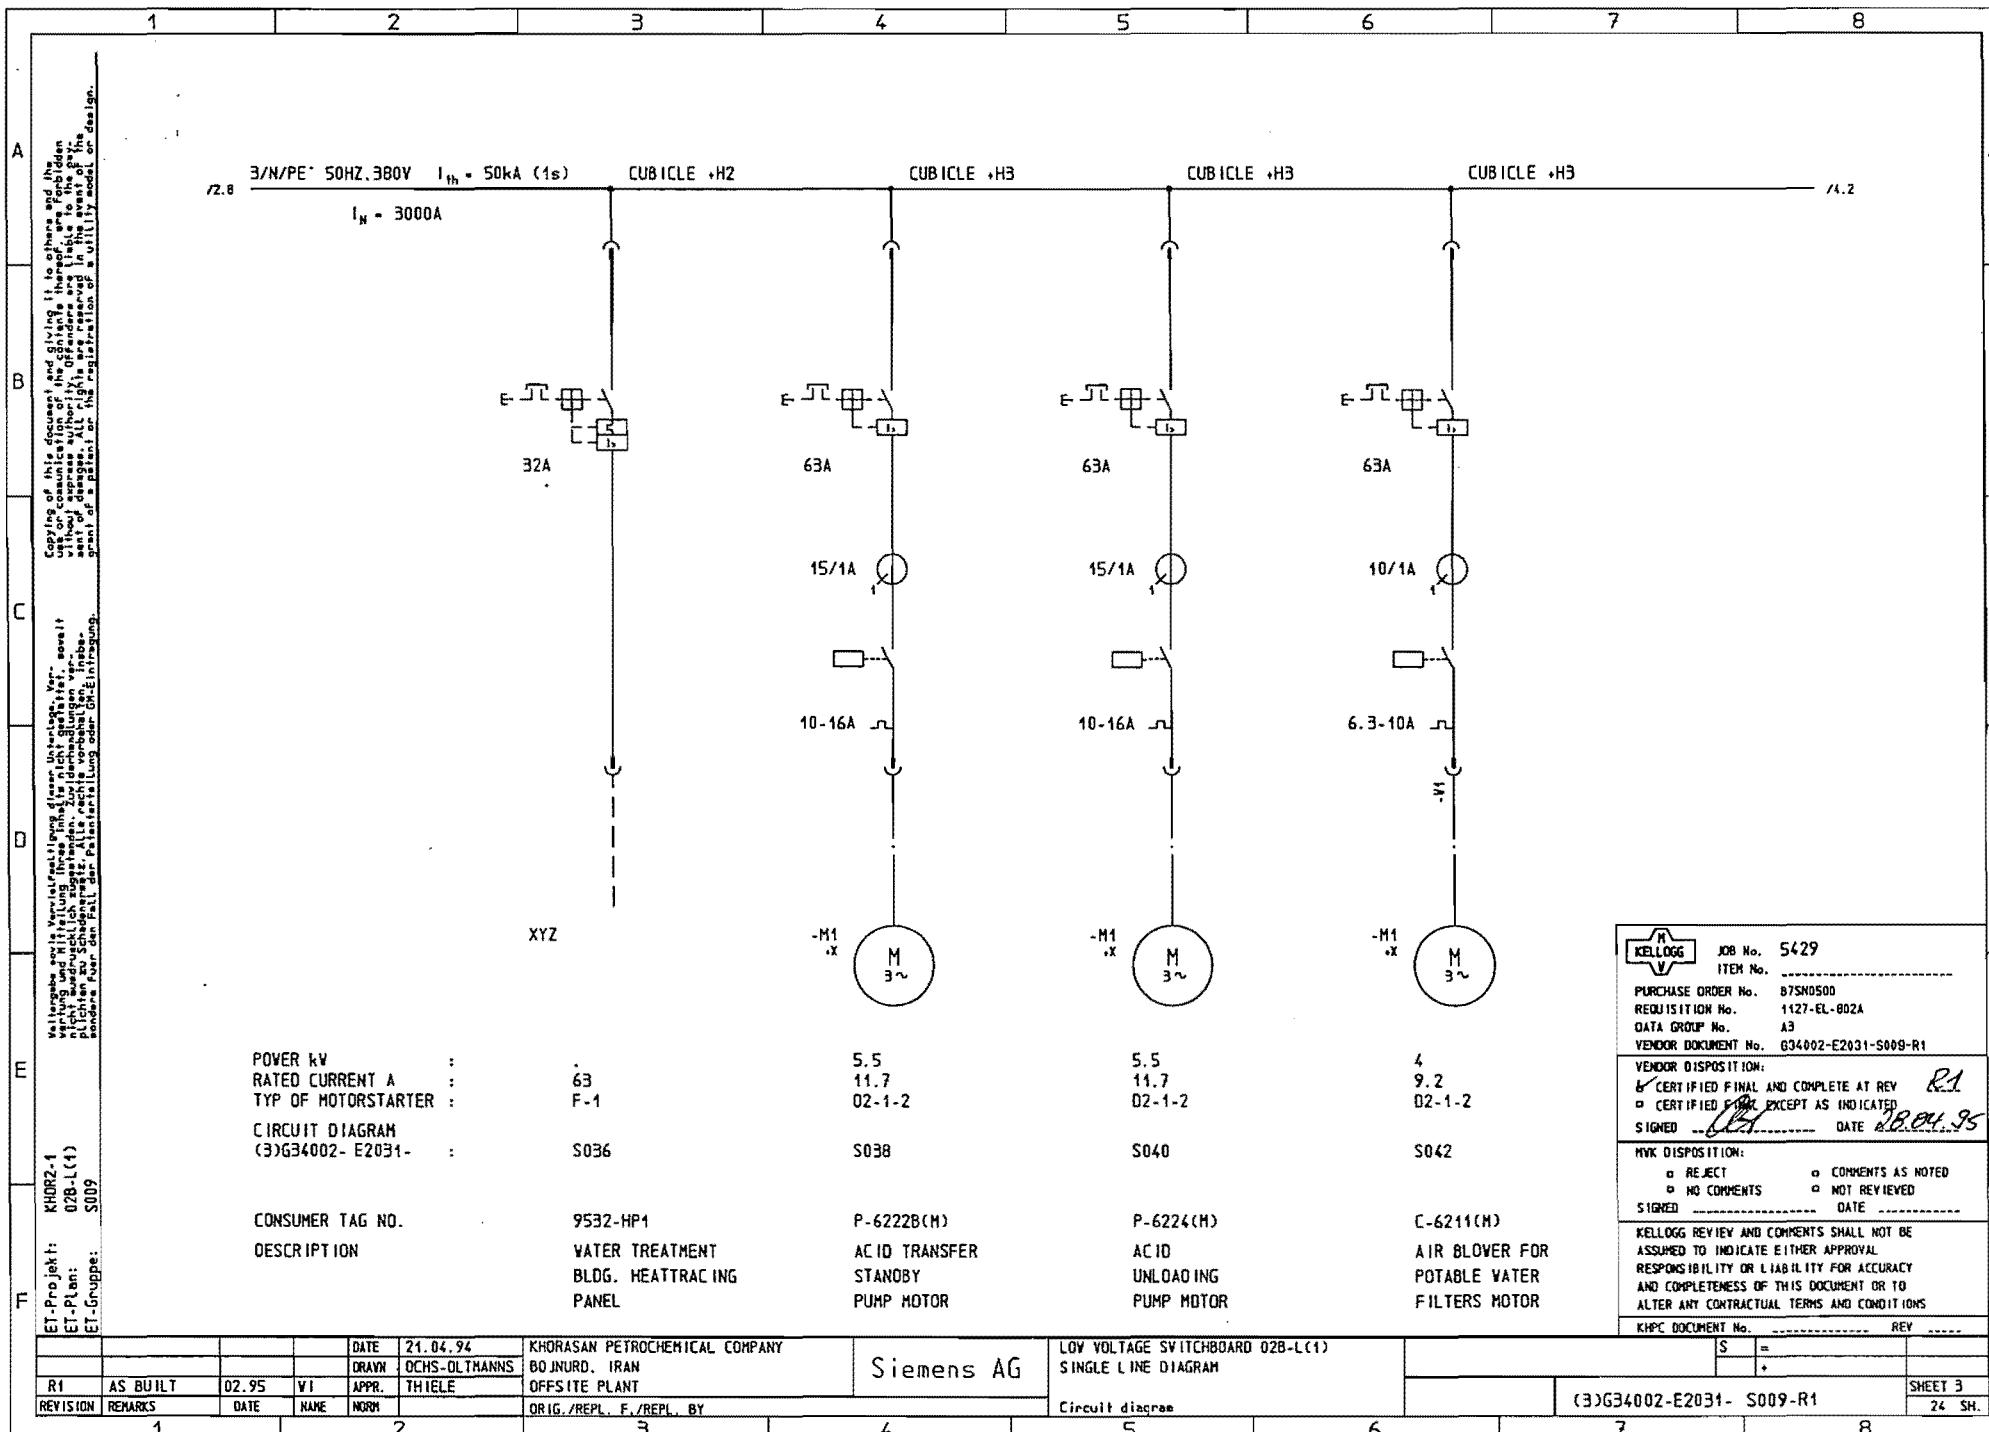


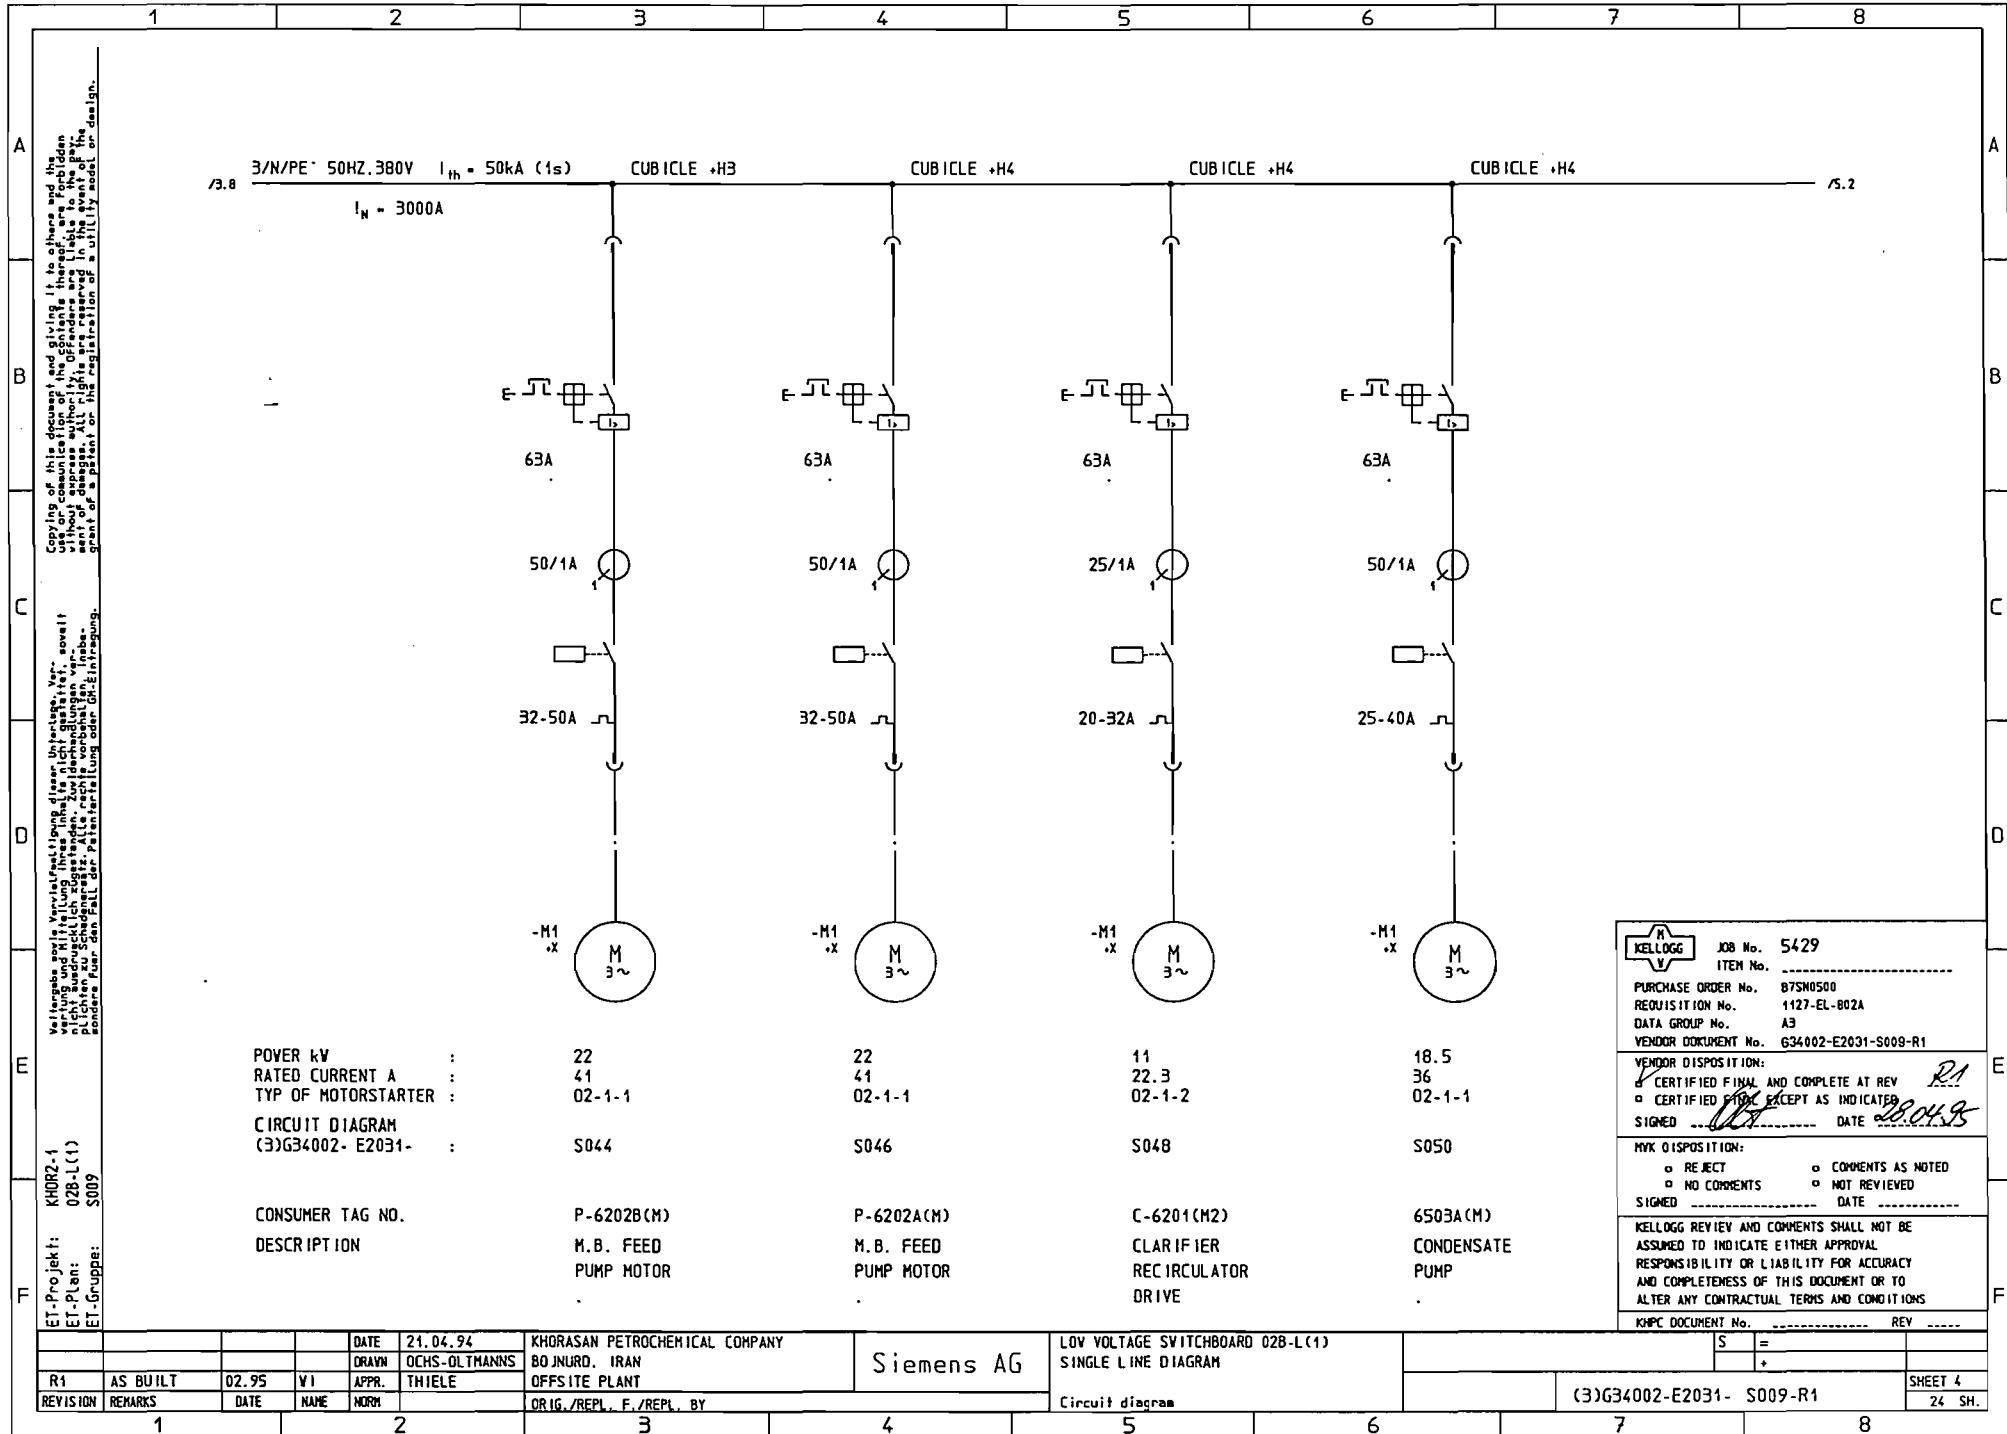


1	2	3	4	5	6	7	8
<p>A</p> <p>B</p> <p>C</p> <p>D</p> <p>E</p> <p>F</p>							<p>A</p> <p>B</p> <p>C</p> <p>D</p> <p>E</p> <p>F</p>
<p>KHORZ-1 028-L(1) S009</p> <p>EL-Projekt: ET-Pan: EI-Gruppe:</p>	<p>POWER kW : 7.5 7.5 22 5.5</p> <p>RATED CURRENT A : 18.4 15.8 43 11.8</p> <p>TYP OF MOTORSTARTER : D2-1-2 D2-1-2 D2-1-1 D2-1-2</p> <p>CIRCUIT DIAGRAM : S052 S054 S056 S058</p> <p>CONSUMER TAG NO. : C-6602(M) P-6215B(M) P-6216A(M) C-6209A(M)</p> <p>DESCRIPTION : AUXILIARY AIR BACK WASH WATER SLUDGE DEGASSING</p> <p>COMPRESSOR RECIRCULATION TRANSFER FAN MOTOR</p> <p>MOTOR STANDBY PUMP PUMP MOTOR</p>						<p>KELLOGG JOB No. 5429 ITEM No. _____ PURCHASE ORDER No. B7SM0500 REQUISITION No. 1127-EL-002A DATA GROUP No. A3 VENDOR DOCUMENT No. 634002-E2031-S009-R1</p> <p>VENDOR DISPOSITION: <input checked="" type="checkbox"/> CERTIFIED FINAL AND COMPLETE AT REV E1 <input type="checkbox"/> CERTIFIED FINAL EXCEPT AS INDICATED SIGNED E1 DATE 28.04.95 </p> <p>KWK DISPOSITION: <input type="checkbox"/> REJECT <input type="checkbox"/> COMMENTS AS NOTED <input type="checkbox"/> NO COMMENTS <input type="checkbox"/> NOT REVIEWED SIGNED _____ DATE _____</p> <p>KELLOGG REVIEW AND COMMENTS SHALL NOT BE ASSUMED TO INDICATE EITHER APPROVAL RESPONSIBILITY OR LIABILITY FOR ACCURACY AND COMPLETENESS OF THIS DOCUMENT OR TO ALTER ANY CONTRACTUAL TERMS AND CONDITIONS</p> <p>KNPC DOCUMENT No. _____ REV _____</p>
<p>1</p>	<p>2</p>	<p>3</p>	<p>4</p>	<p>5</p>	<p>6</p>	<p>7</p>	<p>8</p>
<p>DATE 21.04.94</p>	<p>DRAWN OCHS-OLTHANNS</p>	<p>KHORASAN PETROCHEMICAL COMPANY BOJNUR, IRAN OFFSITE PLANT</p>		<p>Siemens AG</p>	<p>LOW VOLTAGE SWITCHBOARD 028-L(1) SINGLE LINE DIAGRAM</p>		<p>S = +</p>
<p>R1 AS BUILT 02.95 VI APPR. THIELE</p>	<p>REVISION REMARKS</p>	<p>DATE NAME HORN</p>	<p>ORIG./REPL. F./REPL. BY</p>		<p>(3)G34002-E2031- S009-R1</p>		<p>SHEET 5 24 SH.</p>


1	2	3	4	5	6	7	8
</p> <p>B</p> <p>C</p> <p>D</p> <p>E</p> <p>F</p>	<p>75.8 3/N/PE 50HZ, 380V $I_{th} = 50kA (1s)$</p> <p>$I_H = 3000A$</p> <p>CUBICLE +H5 CUBICLE +H6 CUBICLE +H6 CUBICLE +H7</p> <p>A A.2</p> <p>B B</p> <p>C C</p> <p>D D</p> <p>E</p> <p>F</p>	<p>POWER kW : 22 75 55 55</p> <p>RATED CURRENT A : 43 140 99 102</p> <p>TYP OF MOTORSTARTER : D2-1-1 D3-1-1 D3-1-1 D3-1-1</p> <p>CIRCUIT DIAGRAM (3)G34002- E2031- : S060 S062 S064 S066</p> <p>CONSUMER TAG NO. : C-6210B(H) C-6212A(H) P-6236B(H) P-6207A(H)</p> <p>DESCRIPTION : AIR BLOVER FOR MIXED BED EXCHANGE MOTOR AIR BLOVER FOR GRAVITY FILTERS MOTOR NEUTRALIZATION BASIN STANDBY PUMP MOTOR COOLING WATER MAKE-UP PUMP MOTOR</p>					
<p>ET-Projekt: KHOR2.1 ET-Plan: 028-L(1) ET-Gruppe: S009</p>	<p>KHORASAN PETROCHEMICAL COMPANY BOJNURD, IRAN OFFSITE PLANT</p> <p>Siemens AG</p> <p>DATE 21.04.94 DRAWN OCHS-OLTMANNS APPR. THIELE</p> <p>ORIG./REPL. /REPL. BY</p>	<p>LOV VOLTAGE SWITCHBOARD 028-L(1) SINGLE LINE DIAGRAM</p> <p>Circuit diagram</p> <p>(3)G34002-E2031- S009-R1</p> <p>SHEET 6 24 SH.</p>					
1	2	3	4	5	6	7	8

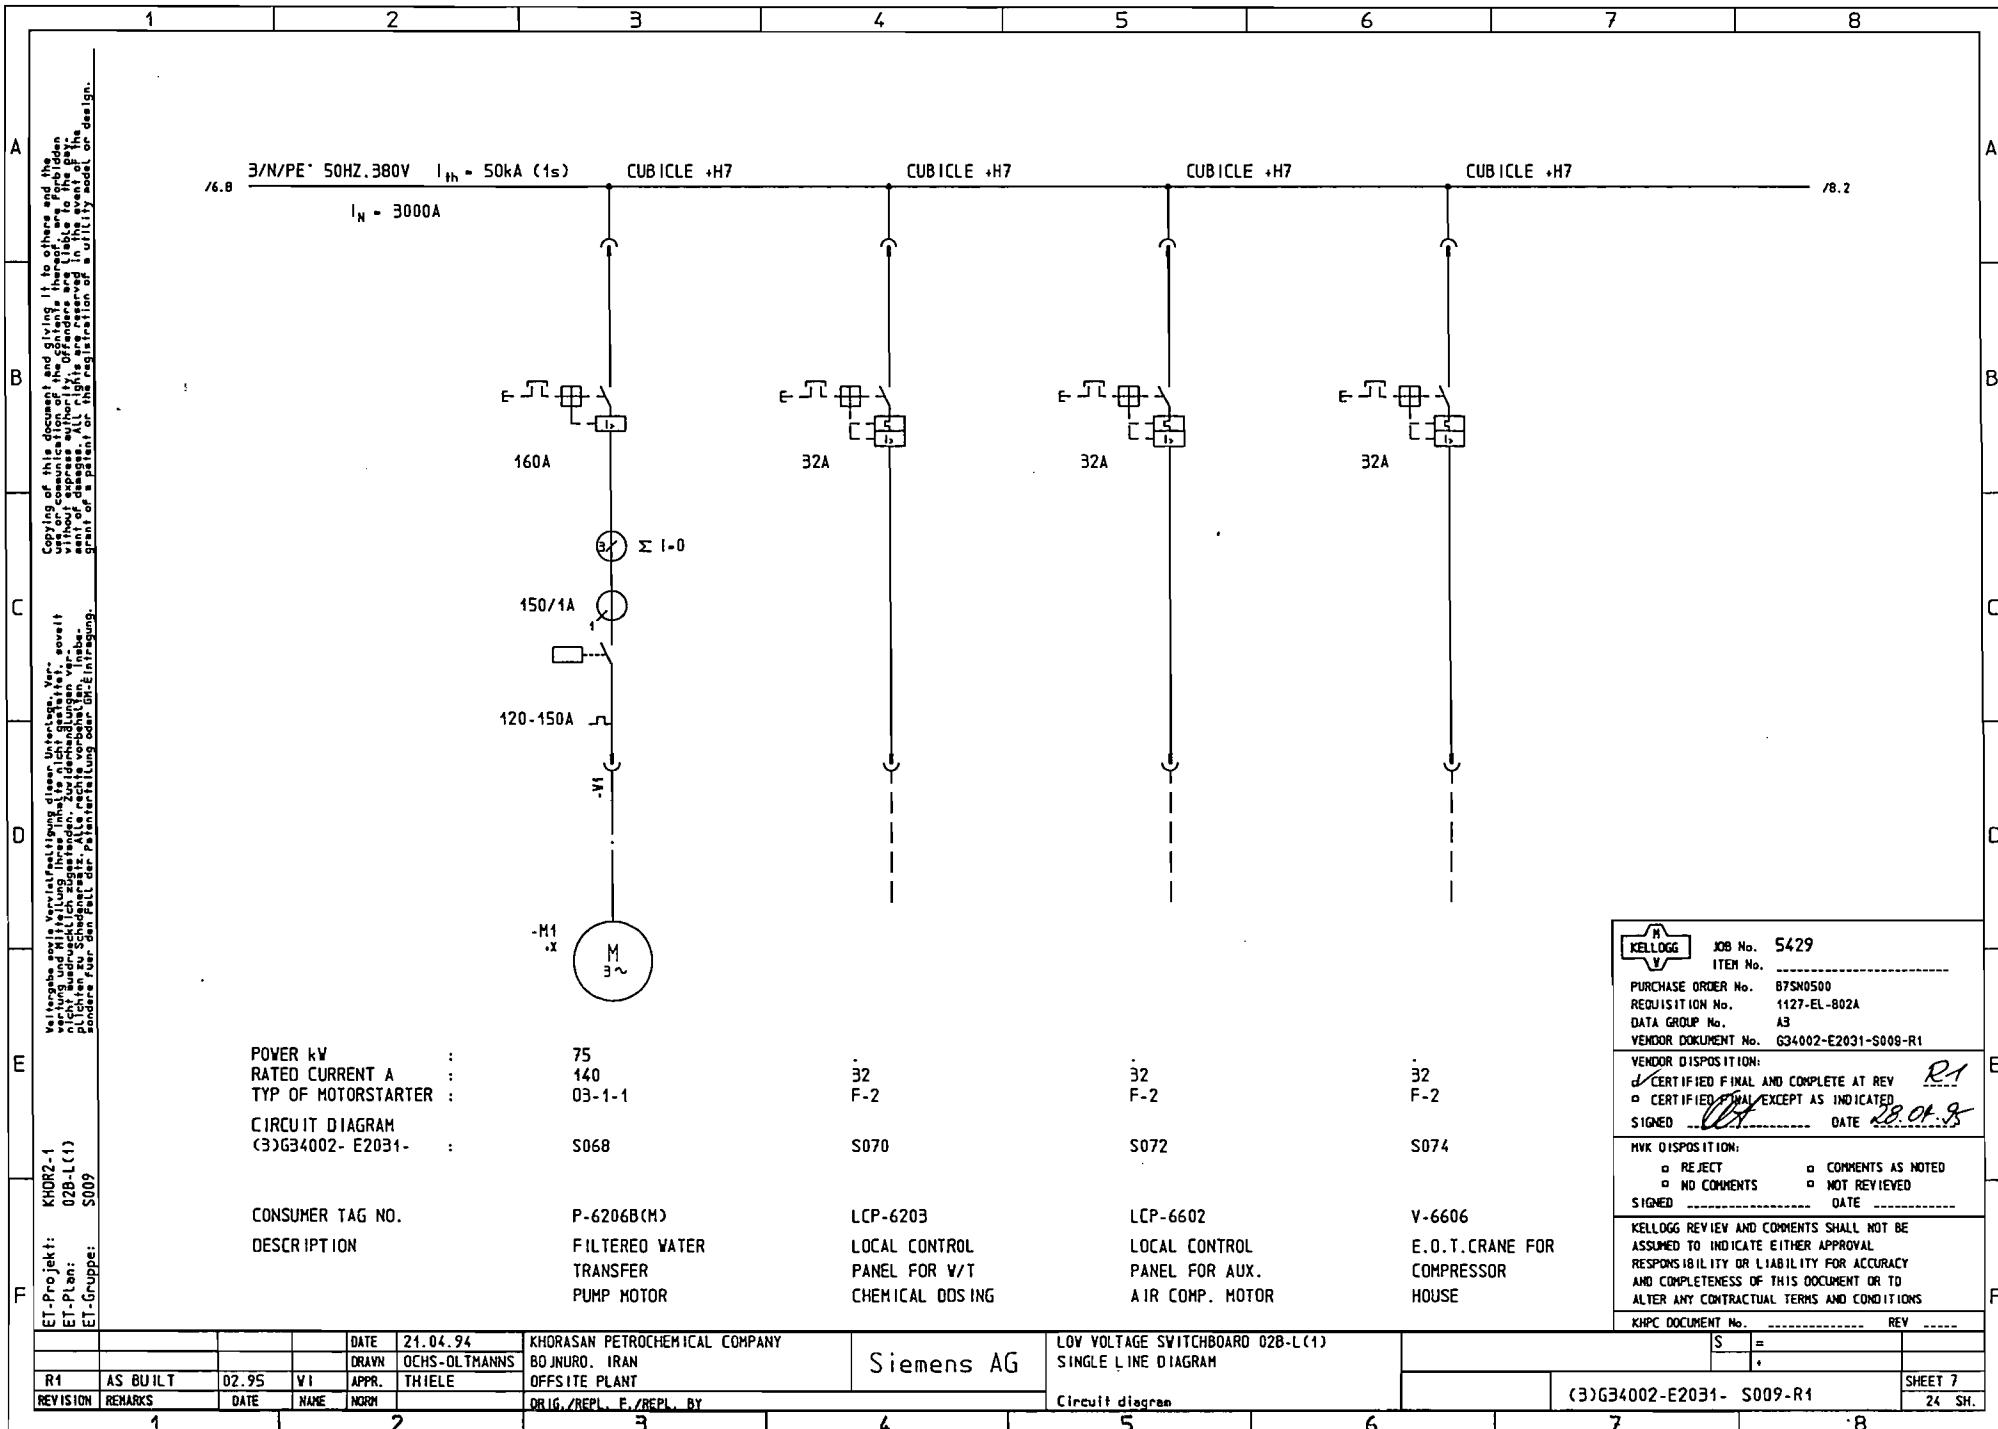


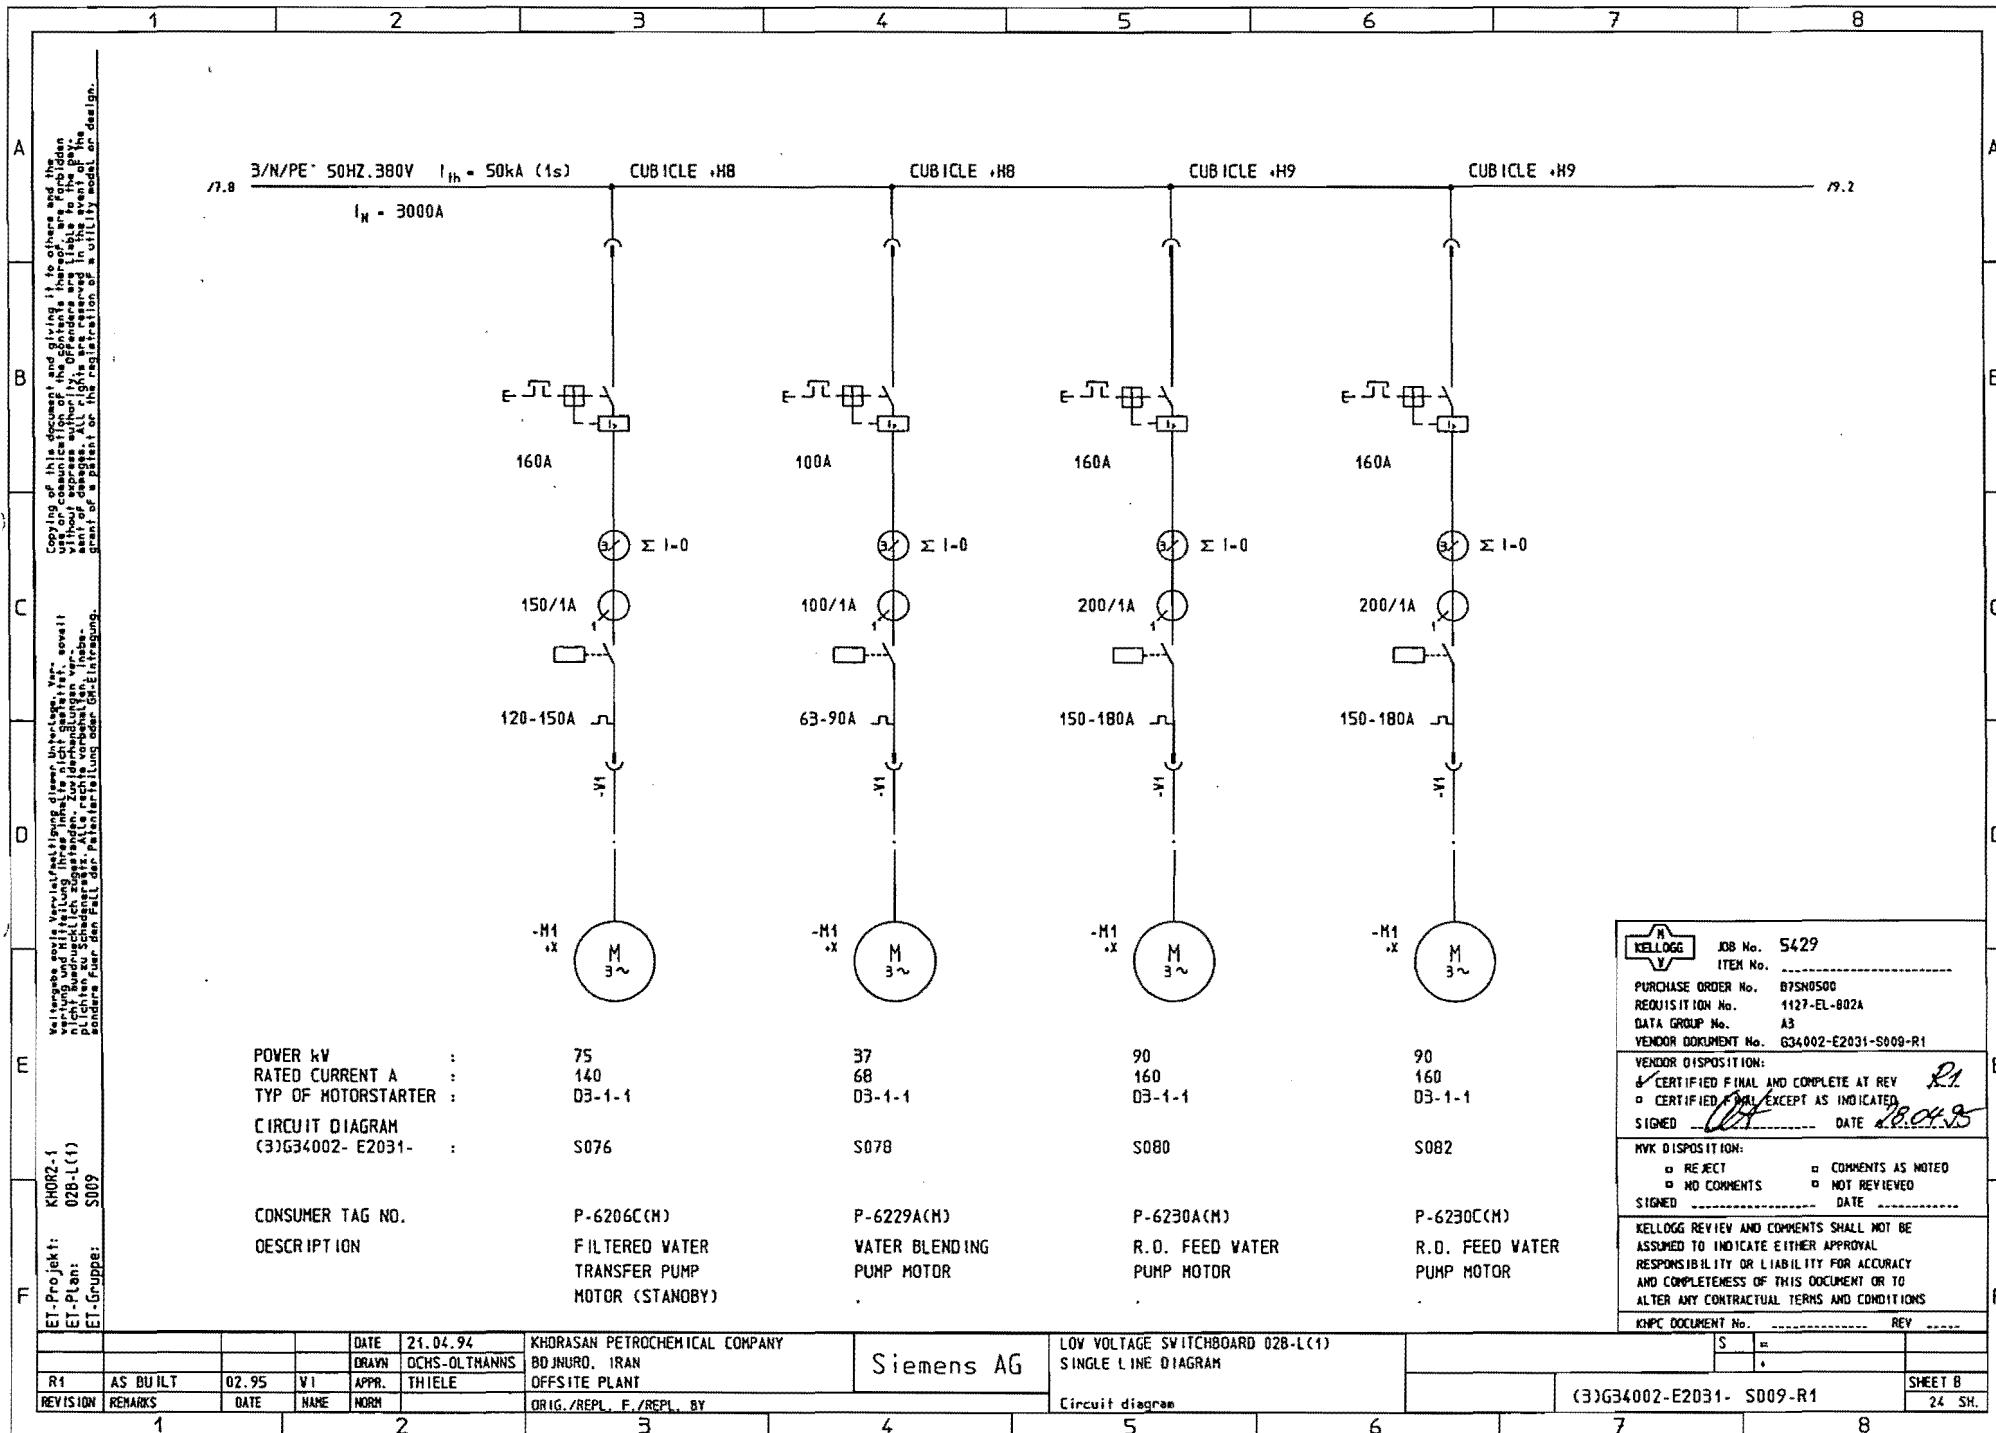

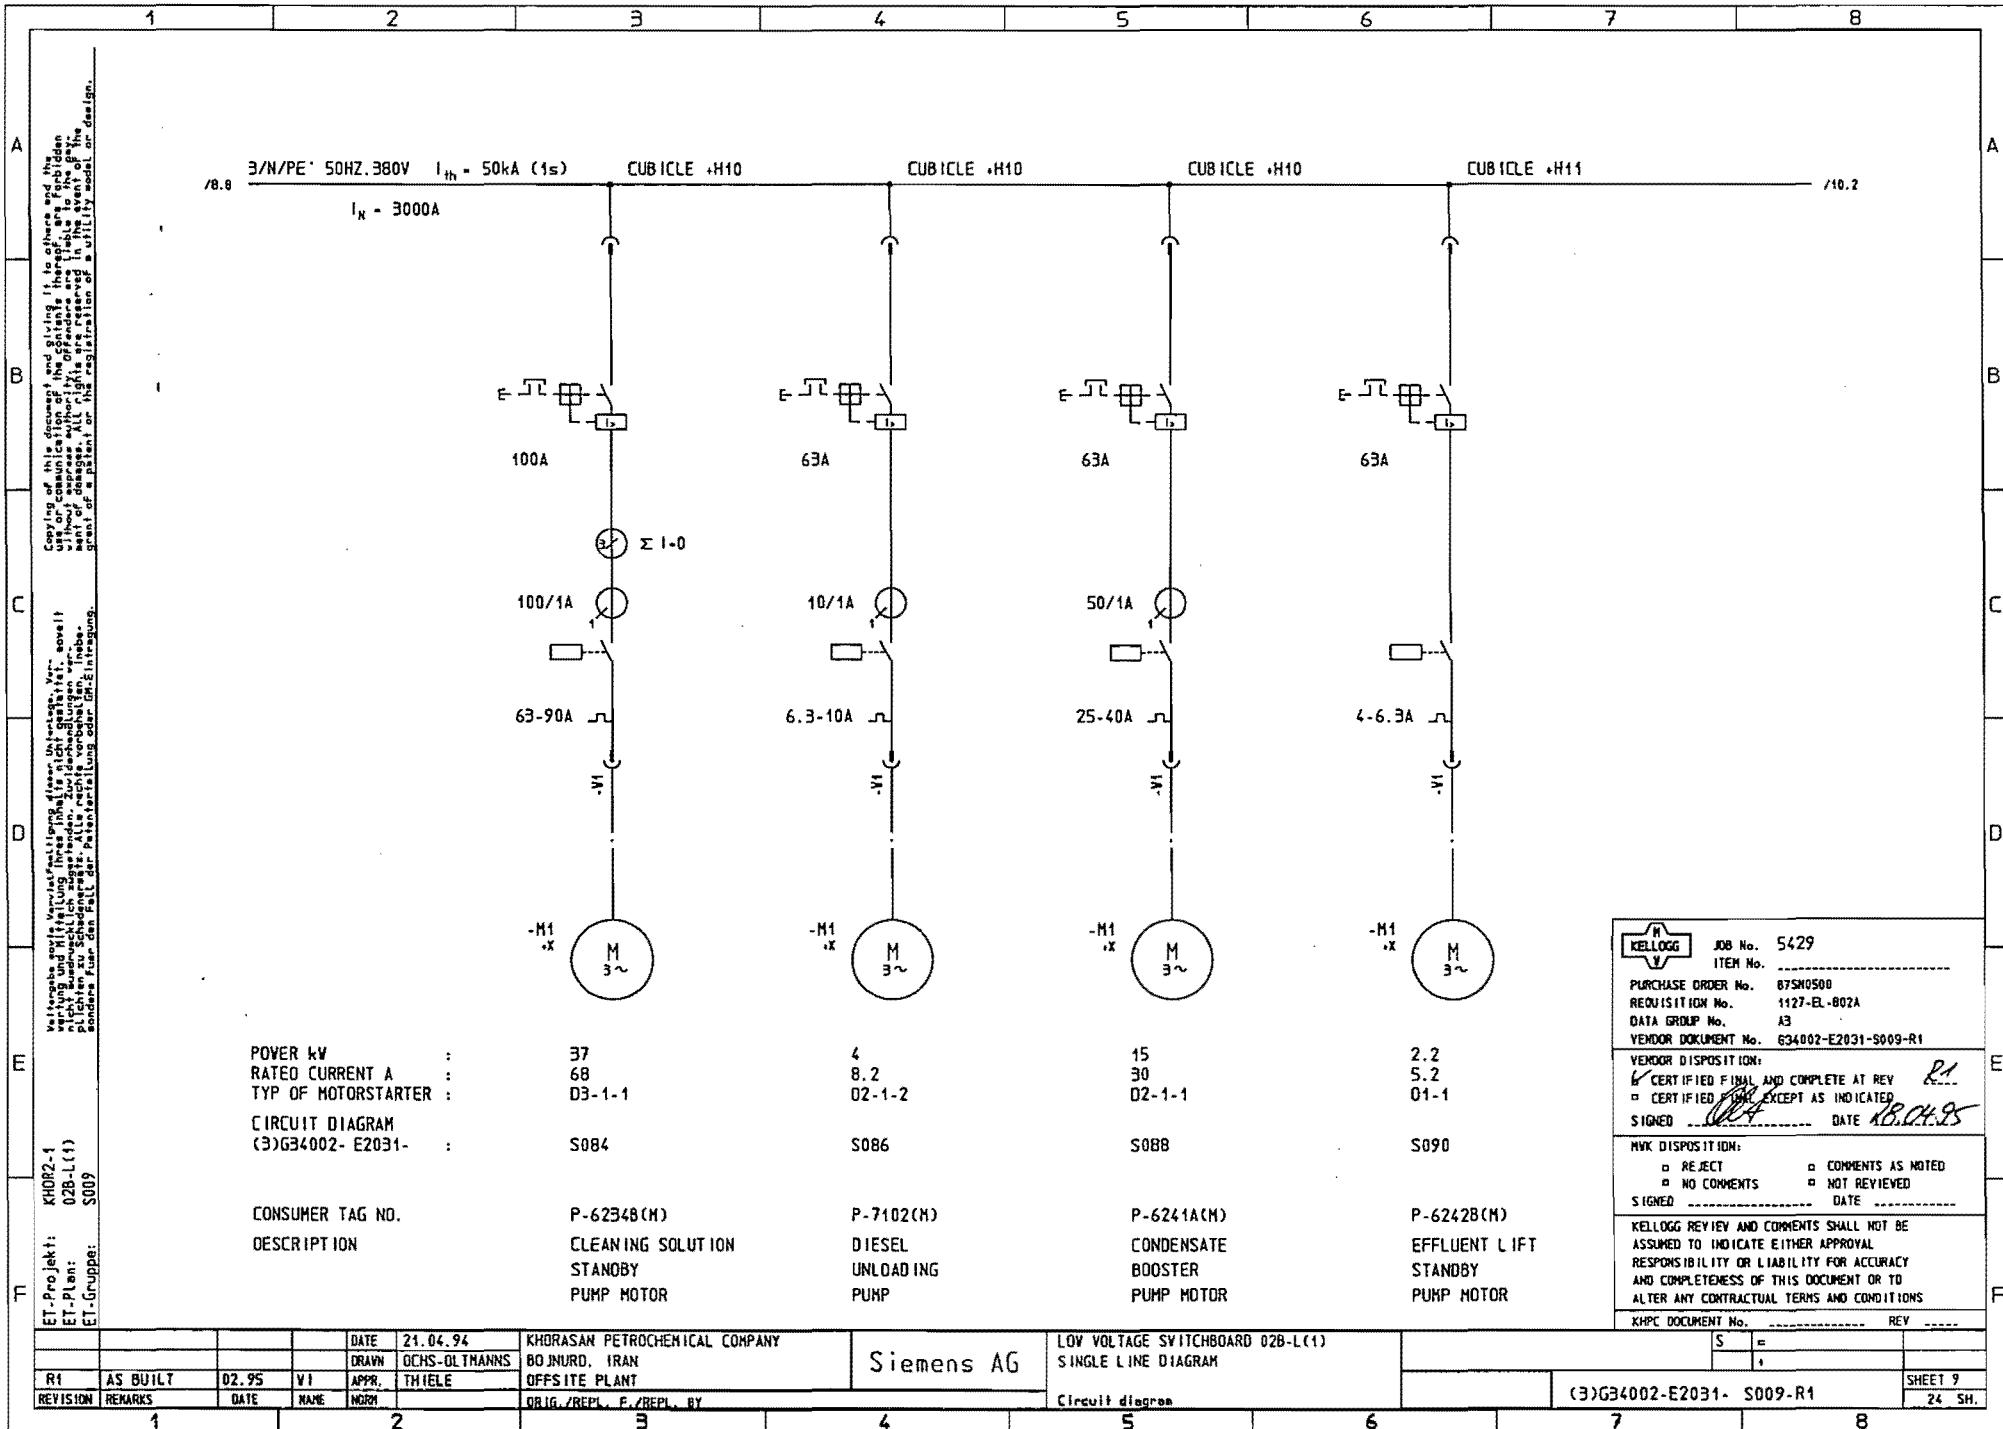

1	2	3	4	5	6	7	8																									
A							A																									
B							B																									
C							C																									
D							D																									
E							E																									
F							F																									
T1	<p>POWER kW</p> <p>RATED CURRENT A : 100 100 100 100</p> <p>TYP OF MOTORSTARTER : F-1 F-1 F-1 F-1</p> <p>CIRCUIT DIAGRAM</p> <p>(3)G34002-E2031- : S092 S094 S096 S098</p> <p>CONSUMER TAG NO.</p> <p>F-02B1137 F-02B1138 F-02B1139 F-02B1143</p> <p>DESCRIPTION</p> <p>VELDING VELDING VELDING SPARE FEEDER</p> <p>RECEPTACLE RECEPTACLE RECEPTACLE</p> <p>V01 V04 V0</p>				<table border="1" style="width: 100%; border-collapse: collapse;"> <tr> <td style="width: 10%; text-align: center;">KELLOG</td> <td style="width: 10%; text-align: center;">JOB No. 5429</td> </tr> <tr> <td>ITEM No. -----</td> <td>PURCHASE ORDER No. 87SN0500</td> </tr> <tr> <td>REQUISITION No. 1127-EL-802A</td> <td>DATA GROUP No. A3</td> </tr> <tr> <td colspan="2">VENDOR DOCUMENT No. G34002-E2031-S009-R1</td> </tr> <tr> <td colspan="2">VENDOR DISPOSITION:</td> </tr> <tr> <td colspan="2"> <input checked="" type="checkbox"/> CERTIFIED FINAL AND COMPLETE AT REV 81 <input type="checkbox"/> CERTIFIED ITEM EXCEPT AS INDICATED</td> </tr> <tr> <td colspan="2">SIGNED _____ DATE 28.04.95</td> </tr> <tr> <td colspan="2">MVK DISPOSITION:</td> </tr> <tr> <td colspan="2"> <input type="checkbox"/> REJECT <input type="checkbox"/> COMMENTS AS NOTED <input type="checkbox"/> NO COMMENTS <input type="checkbox"/> NOT REVIEWED </td> </tr> <tr> <td colspan="2">SIGNED _____ DATE _____</td> </tr> <tr> <td colspan="2">KELLOG REVIEW AND COMMENTS SHALL NOT BE ASSUMED TO INDICATE EITHER APPROVAL RESPONSIBILITY OR LIABILITY FOR ACCURACY AND COMPLETENESS OF THIS DOCUMENT OR TO ALTER ANY CONTRACTUAL TERMS AND CONDITIONS</td> </tr> <tr> <td colspan="2">KHPC DOCUMENT No. _____ REV _____</td> </tr> </table>				KELLOG	JOB No. 5429	ITEM No. -----	PURCHASE ORDER No. 87SN0500	REQUISITION No. 1127-EL-802A	DATA GROUP No. A3	VENDOR DOCUMENT No. G34002-E2031-S009-R1		VENDOR DISPOSITION:		<input checked="" type="checkbox"/> CERTIFIED FINAL AND COMPLETE AT REV 81 <input type="checkbox"/> CERTIFIED ITEM EXCEPT AS INDICATED		SIGNED _____ DATE 28.04.95		MVK DISPOSITION:		<input type="checkbox"/> REJECT <input type="checkbox"/> COMMENTS AS NOTED <input type="checkbox"/> NO COMMENTS <input type="checkbox"/> NOT REVIEWED		SIGNED _____ DATE _____		KELLOG REVIEW AND COMMENTS SHALL NOT BE ASSUMED TO INDICATE EITHER APPROVAL RESPONSIBILITY OR LIABILITY FOR ACCURACY AND COMPLETENESS OF THIS DOCUMENT OR TO ALTER ANY CONTRACTUAL TERMS AND CONDITIONS		KHPC DOCUMENT No. _____ REV _____	
R1	AS BUILT	02.95	V1	DRAWN OCHS-DILTMANN	KHOJARAN PETROCHEMICAL COMPANY	S	*																									
REVISION	REMARKS	DATE	NAME	APPR.	THIELE	BOJNURD, IRAN	=																									
					OFFSITE PLANT	Circuit diagram	*																									
					ORIG./REPL., F./REPL. BY	(3)G34002-E2031- S009-R1																										
1	2	3	4	5	6	7	8																									

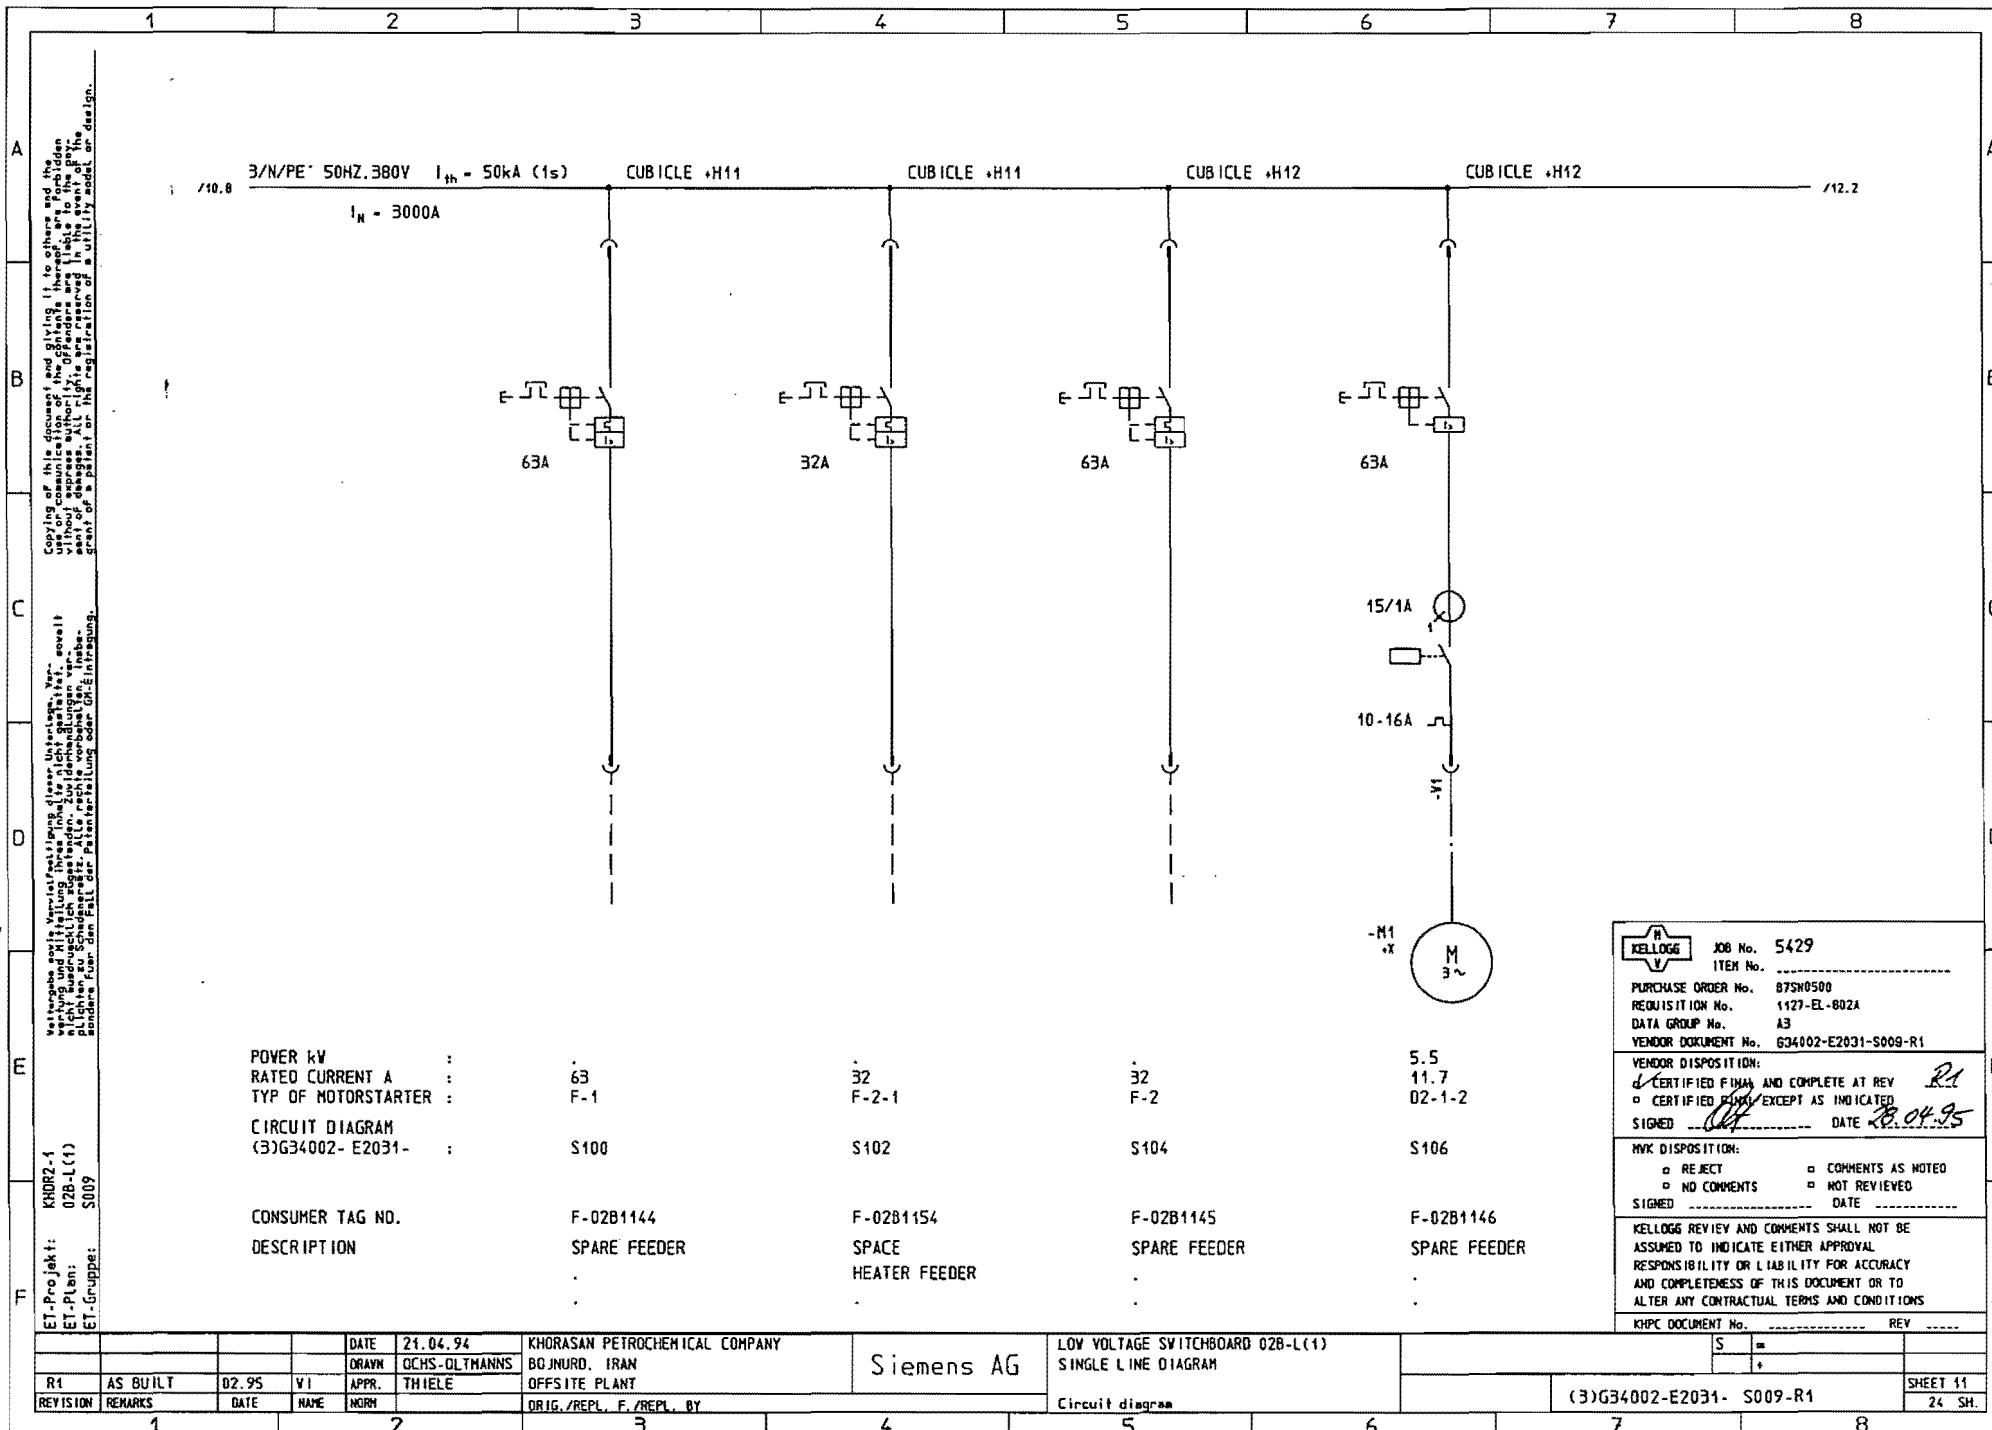


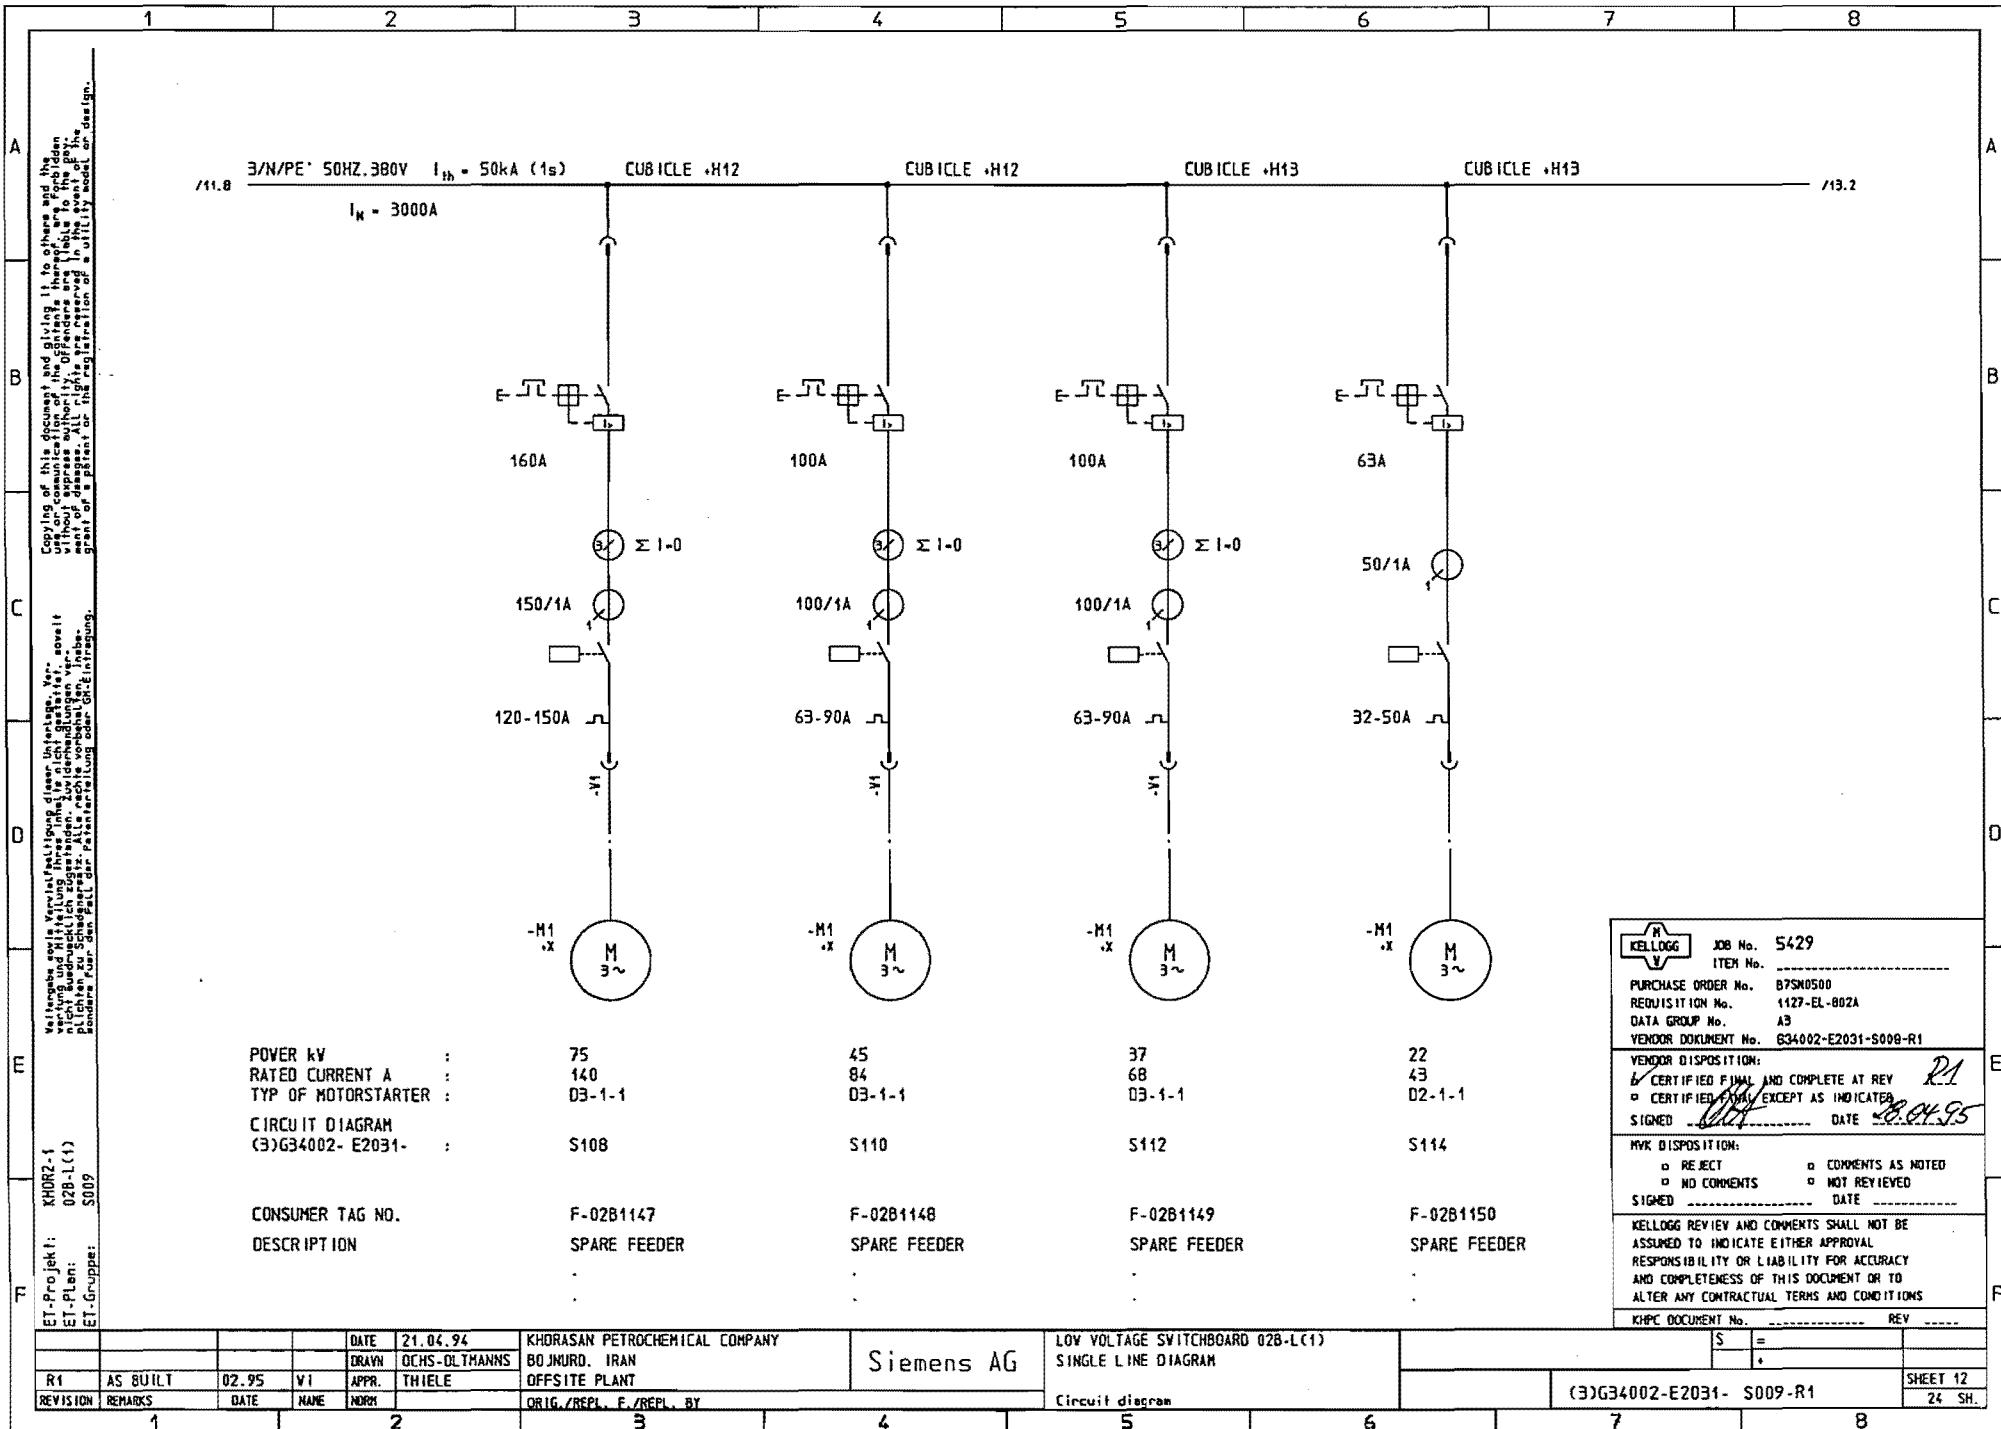



1	2	3	4	5	6	7	8
A <small>Copying or distribution of this document, in whole or in part, without express written permission, is illegal. Offenders are liable to prosecution in the event of damage. All rights reserved in the original or the registered or the publication of a plan or design.</small>							A
B <small>KHOR2-1 02B-L(1) S009</small>	<p>POWER kW : 7.5 RATED CURRENT A : 18.4 TYP OF MOTORSTARTER : D2-1-2</p> <p>CIRCUIT DIAGRAM (3)G34002-E2031- : S116 S118 S120</p> <p>CONSUMER TAG NO. F-02B1151 F-02B1152 F-02B1153</p> <p>DESCRIPTION SPARE FEEDER SPACE SPACE HEATER FEEDER</p>						B
C <small>El-Projekt: El-Plan: El-Gruppe:</small>	<p>KHOR2-1 02B-L(1) S009</p>						C
D <small>El-Projekt: El-Plan: El-Gruppe:</small>							D
E <small>El-Projekt: El-Plan: El-Gruppe:</small>							E
F <small>El-Projekt: El-Plan: El-Gruppe:</small>							F
<div style="border: 1px solid black; padding: 5px; display: inline-block;"> KELLOGG JOB No. 5429 ITEM No. B7SN0500 PURCHASE ORDER No. B7SN0500 REQUISITION No. 1127-EL-B02A DATA GROUP No. A3 VENDOR DOCUMENT No. G34002-E2031-S009-R1 </div> <div style="margin-top: 10px;"> VENDOR DISPOSITION: <input checked="" type="checkbox"/> CERTIFIED FINAL AND COMPLETE AT REV P1 <input type="checkbox"/> CERTIFIED FINAL EXCEPT AS INDICATED SIGNED DATE 28.04.95 </div> <div style="margin-top: 10px;"> KELLOGG REVIEW AND COMMENTS SHALL NOT BE ASSUMED TO INDICATE EITHER APPROVAL RESPONSIBILITY OR LIABILITY FOR ACCURACY AND COMPLETENESS OF THIS DOCUMENT OR TO ALTER ANY CONTRACTUAL TERMS AND CONDITIONS </div> <div style="margin-top: 10px;"> KHPC DOCUMENT No. REY _____ </div>							
1	2	3	4	5	6	7	8
1	2	3	4	5	6	7	8


		DATE	21.04.94
		DRAWN	OCHS-OLTMANNS
R1	AS BUILT	02.95	VI
REVISION	REMARKS	NAME	APPR.
		HORN	THIELE
		ORIG./REPL.	F./REPL.
		BY	


KHORASAN PETROCHEMICAL COMPANY BOJNURD, IRAN OFFSITE PLANT	Siemens AG
LOW VOLTAGE SWITCHBOARD 02B-L(1) SINGLE LINE DIAGRAM	
Circuit diagram	
(3)G34002-E2031-S009-R1	SHEET 13 24 SH.

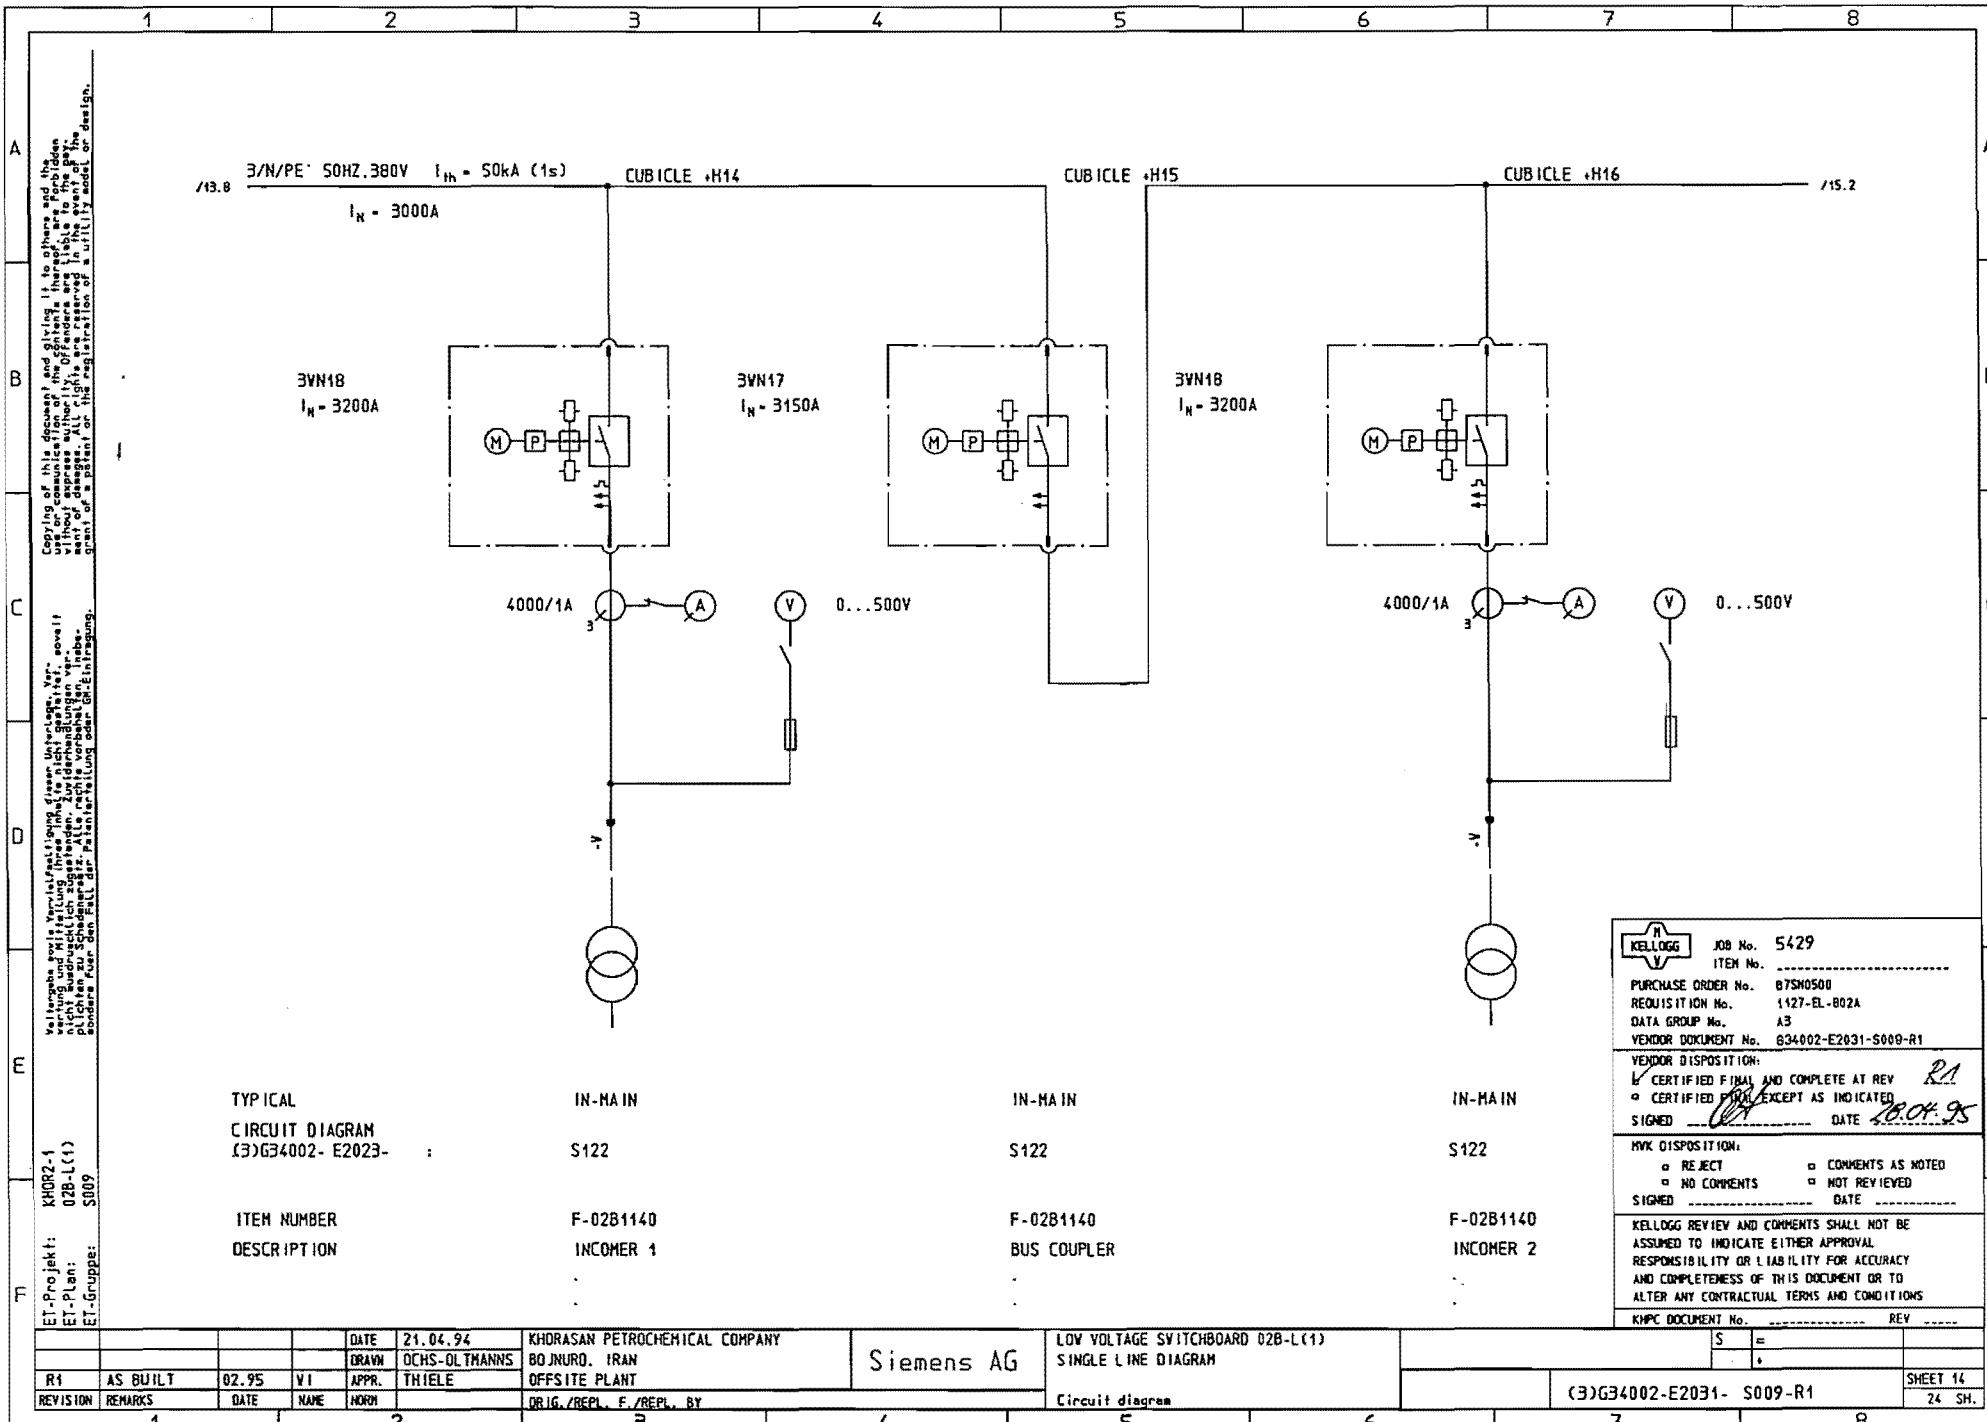


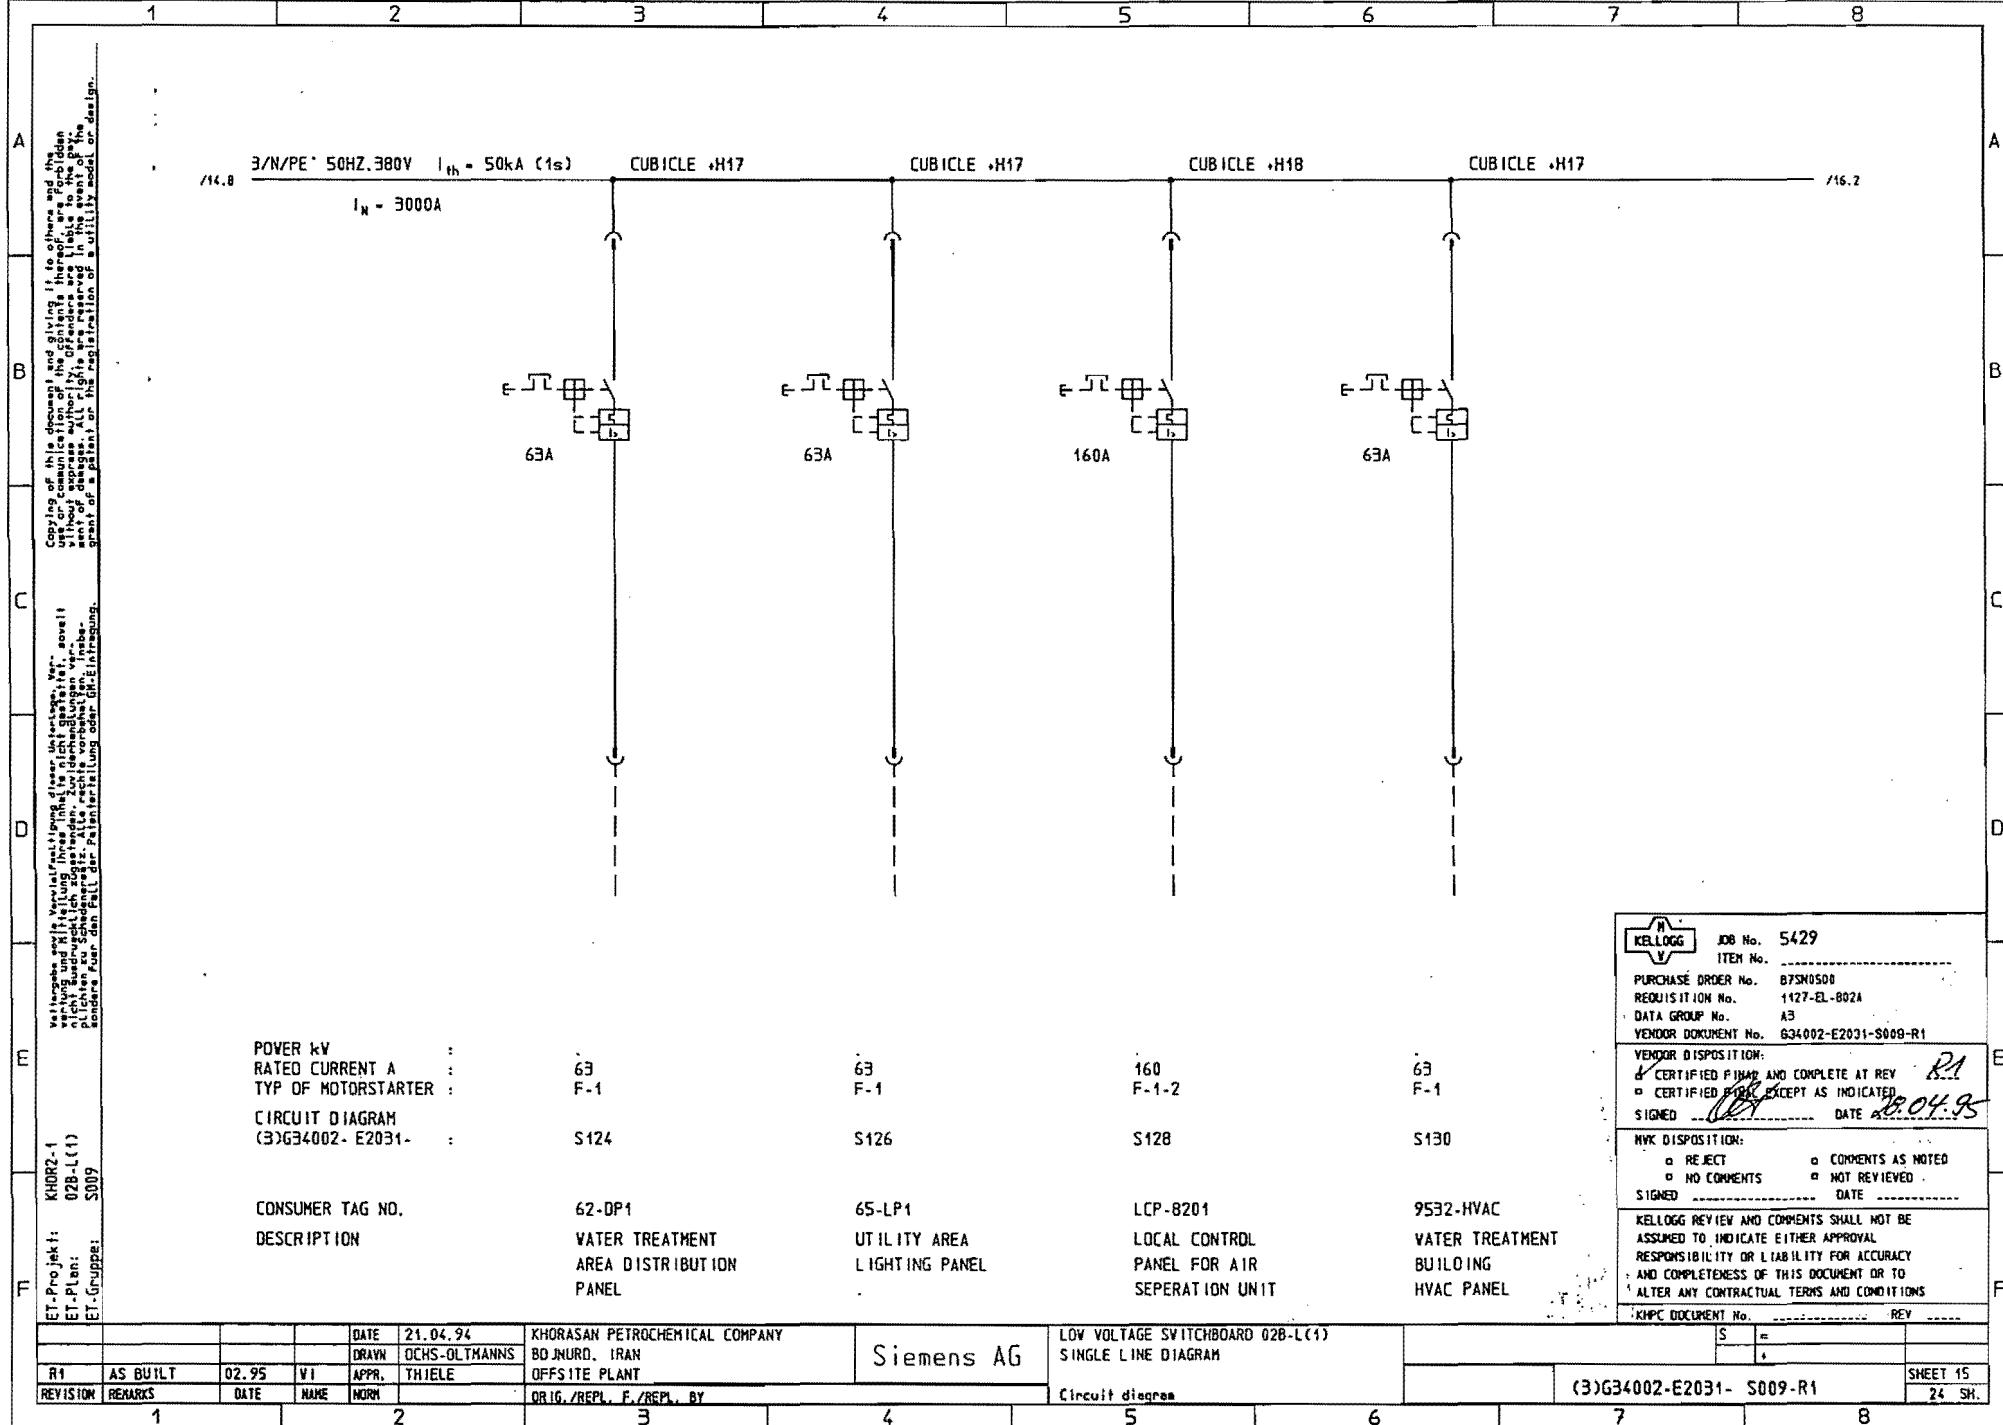

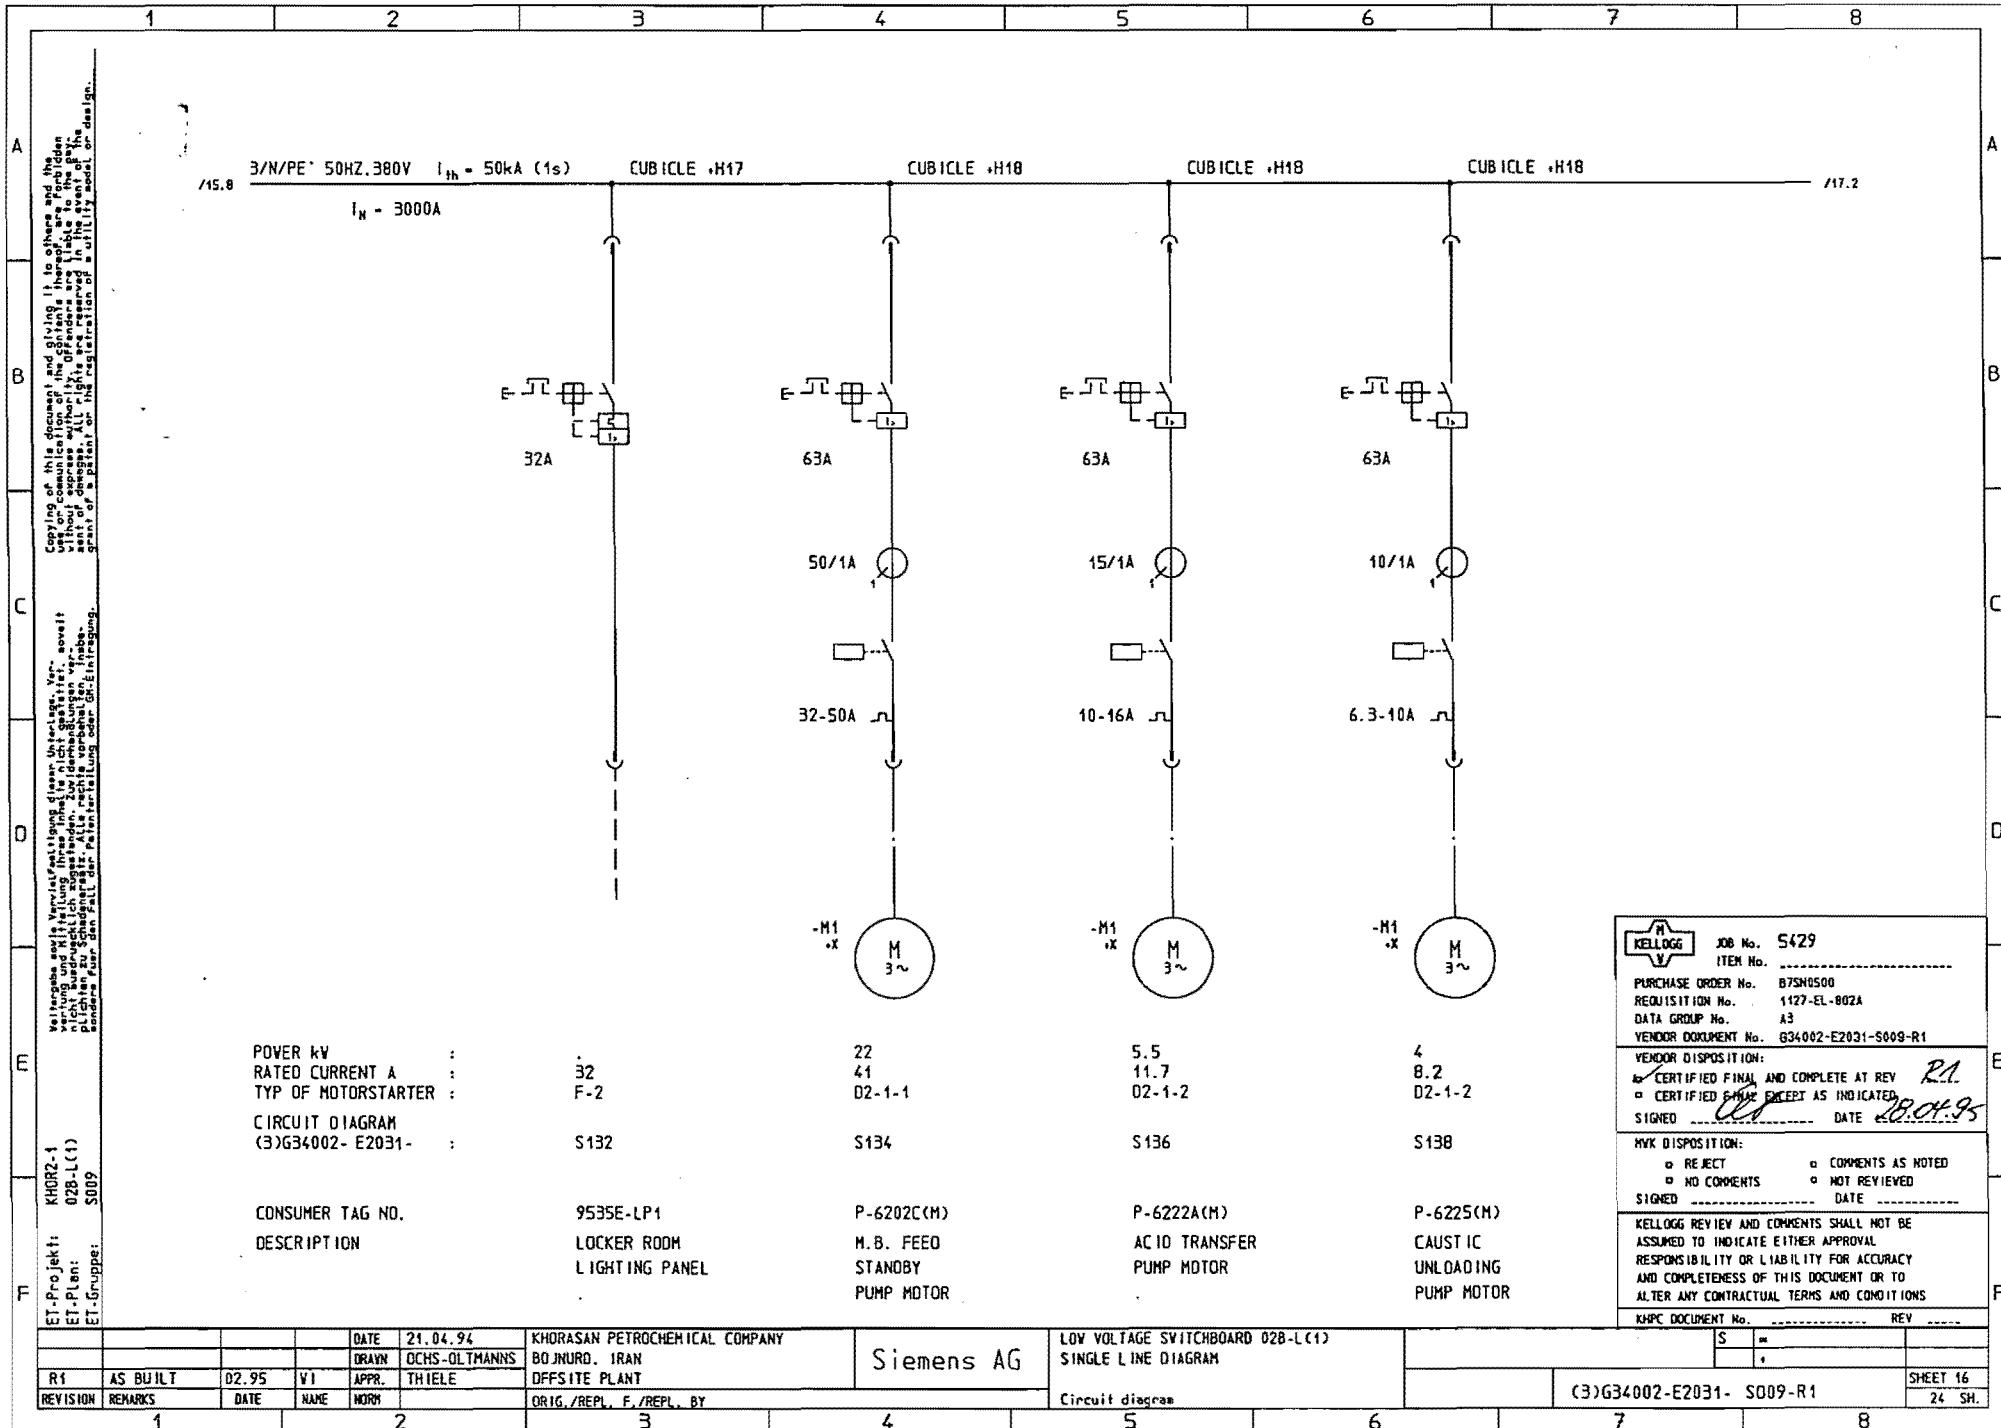

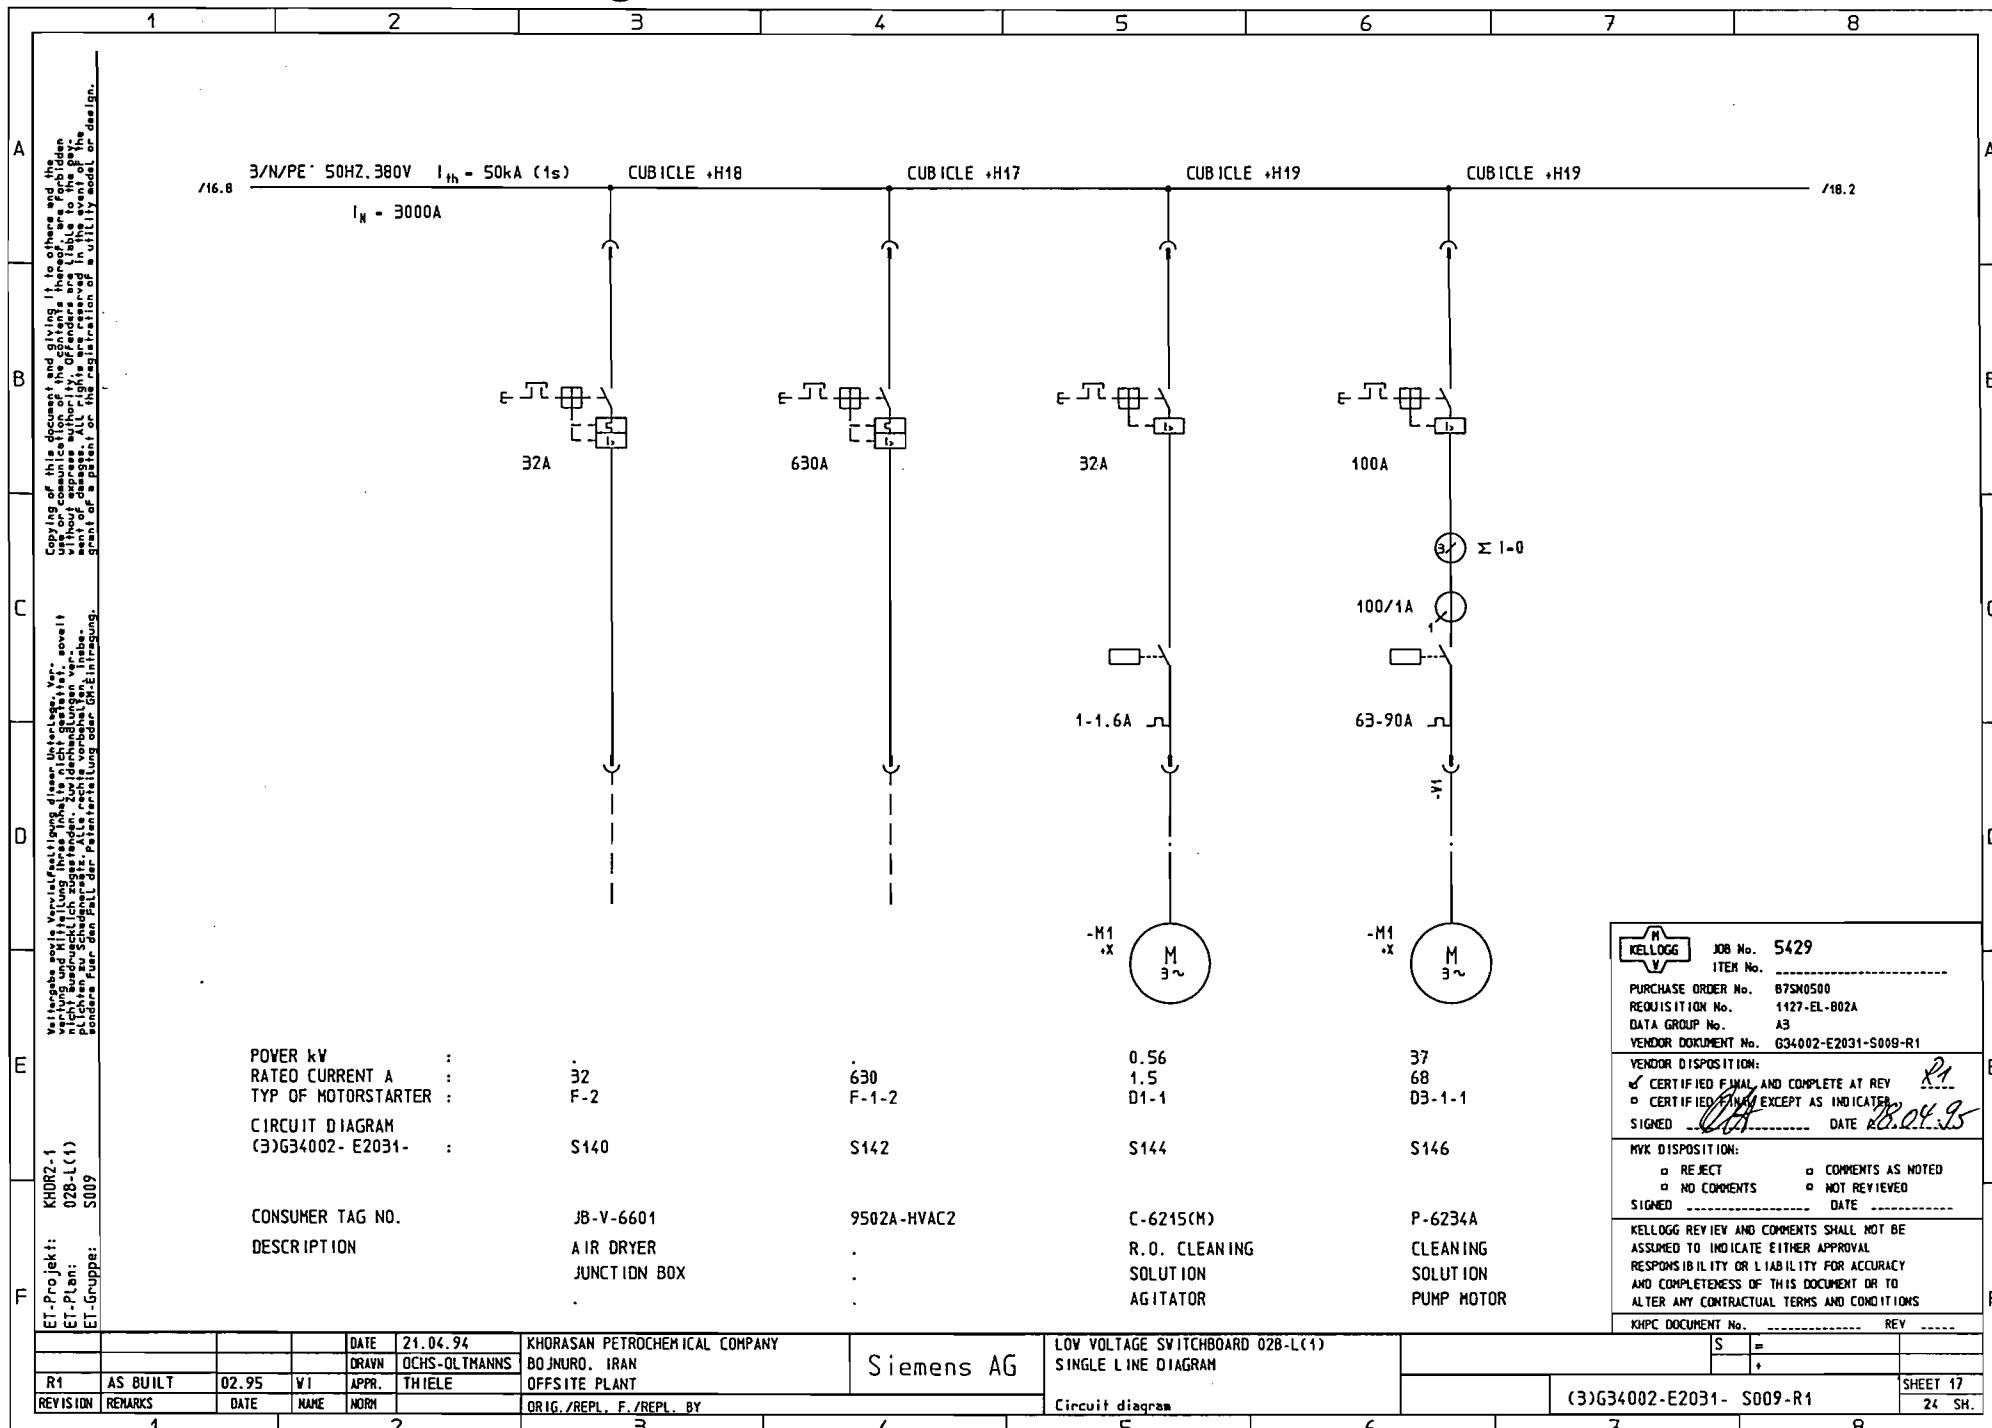

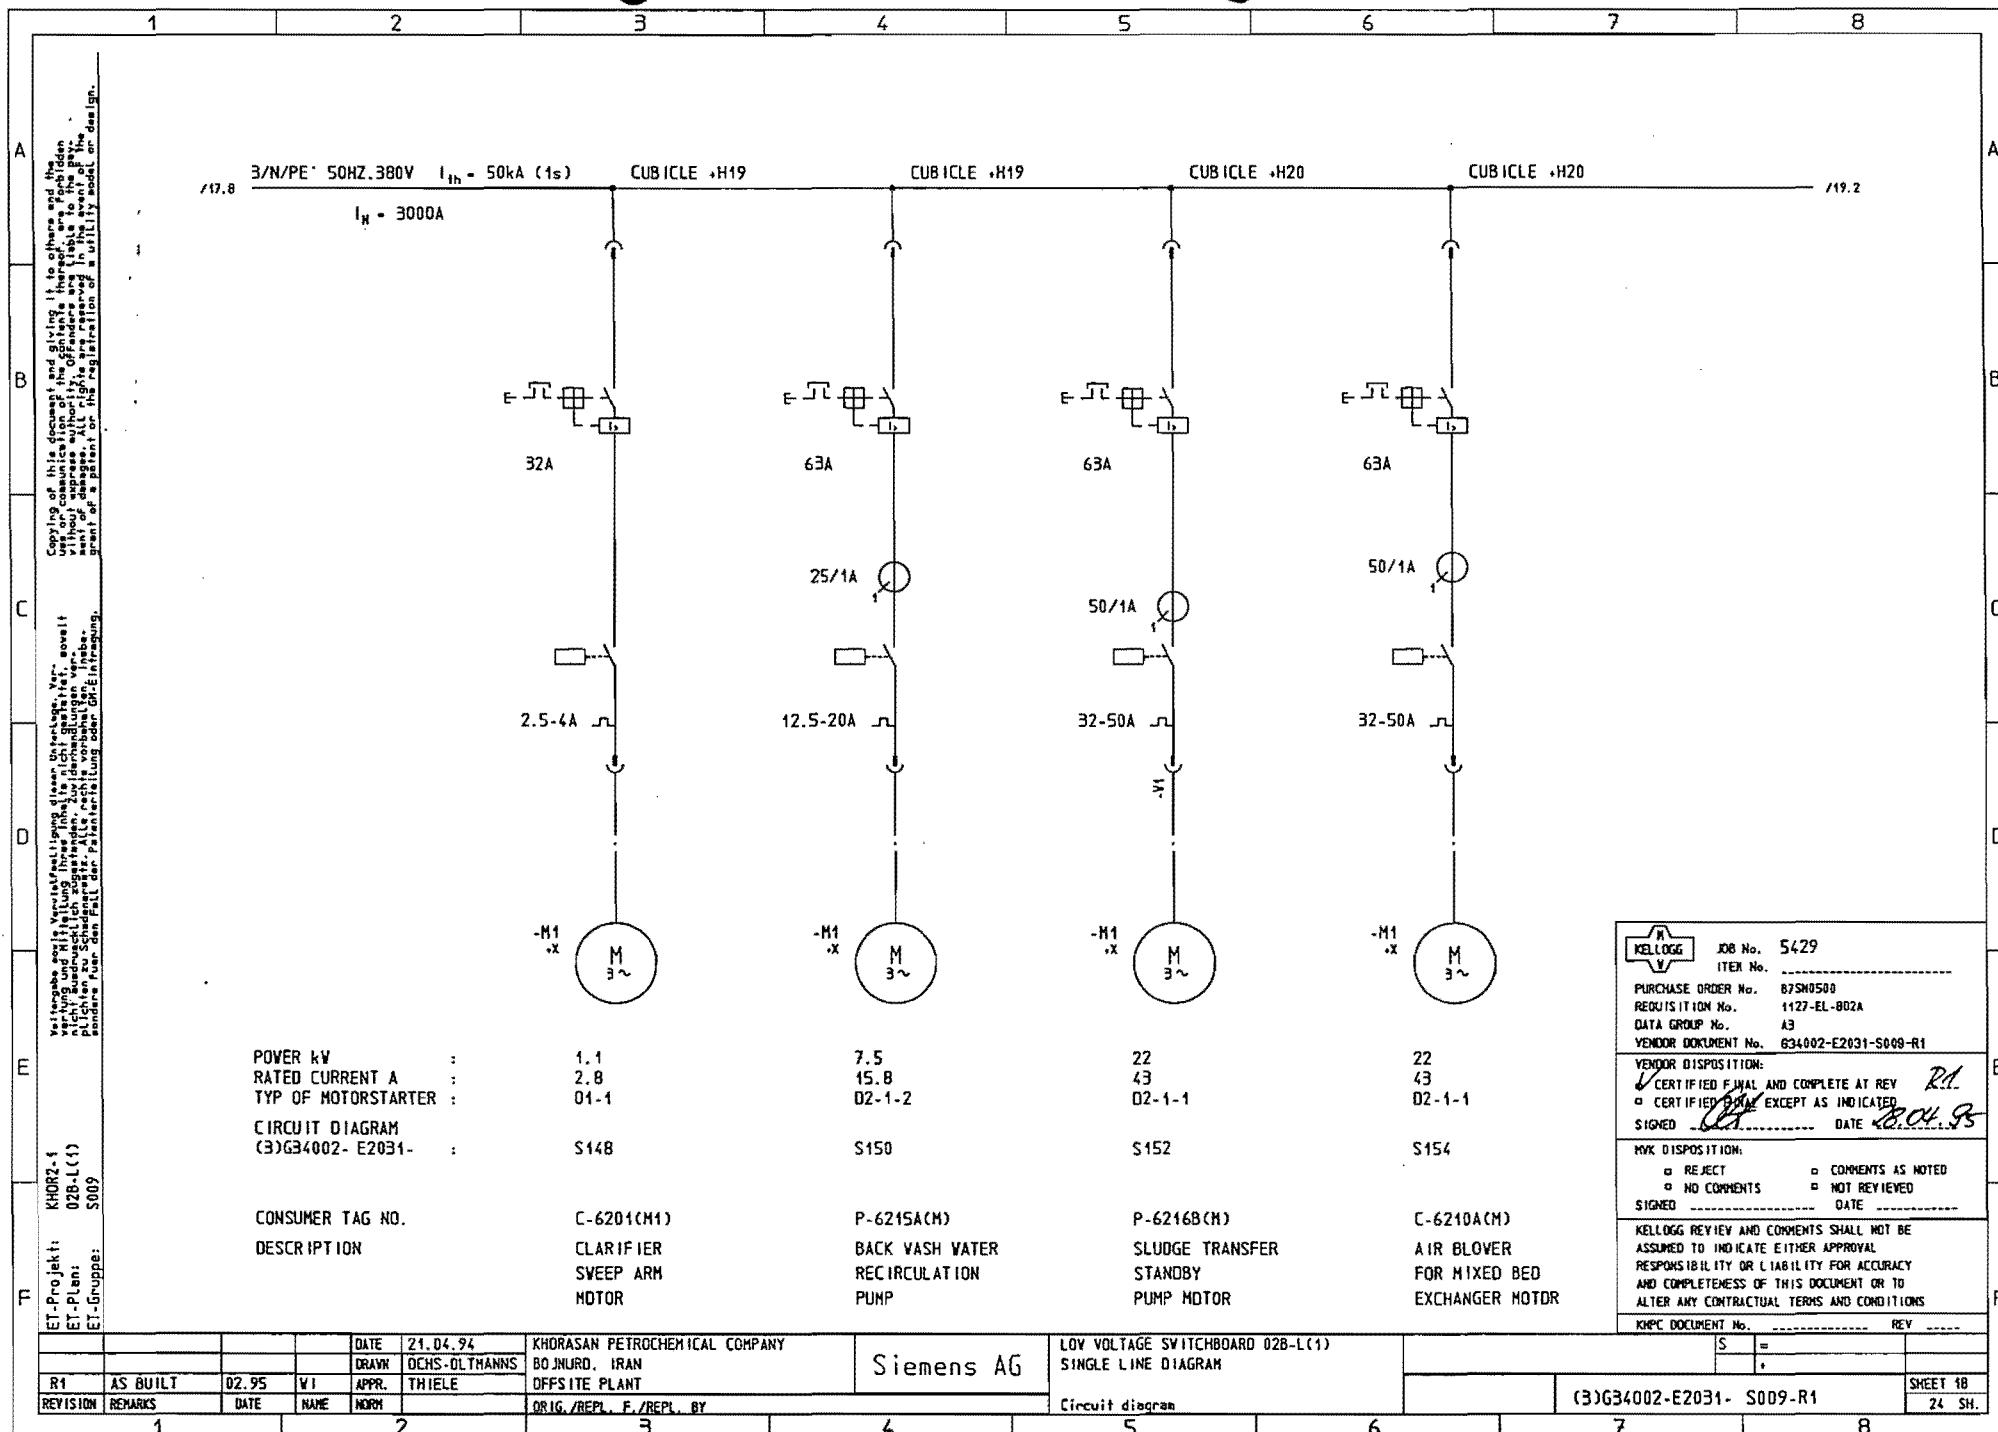

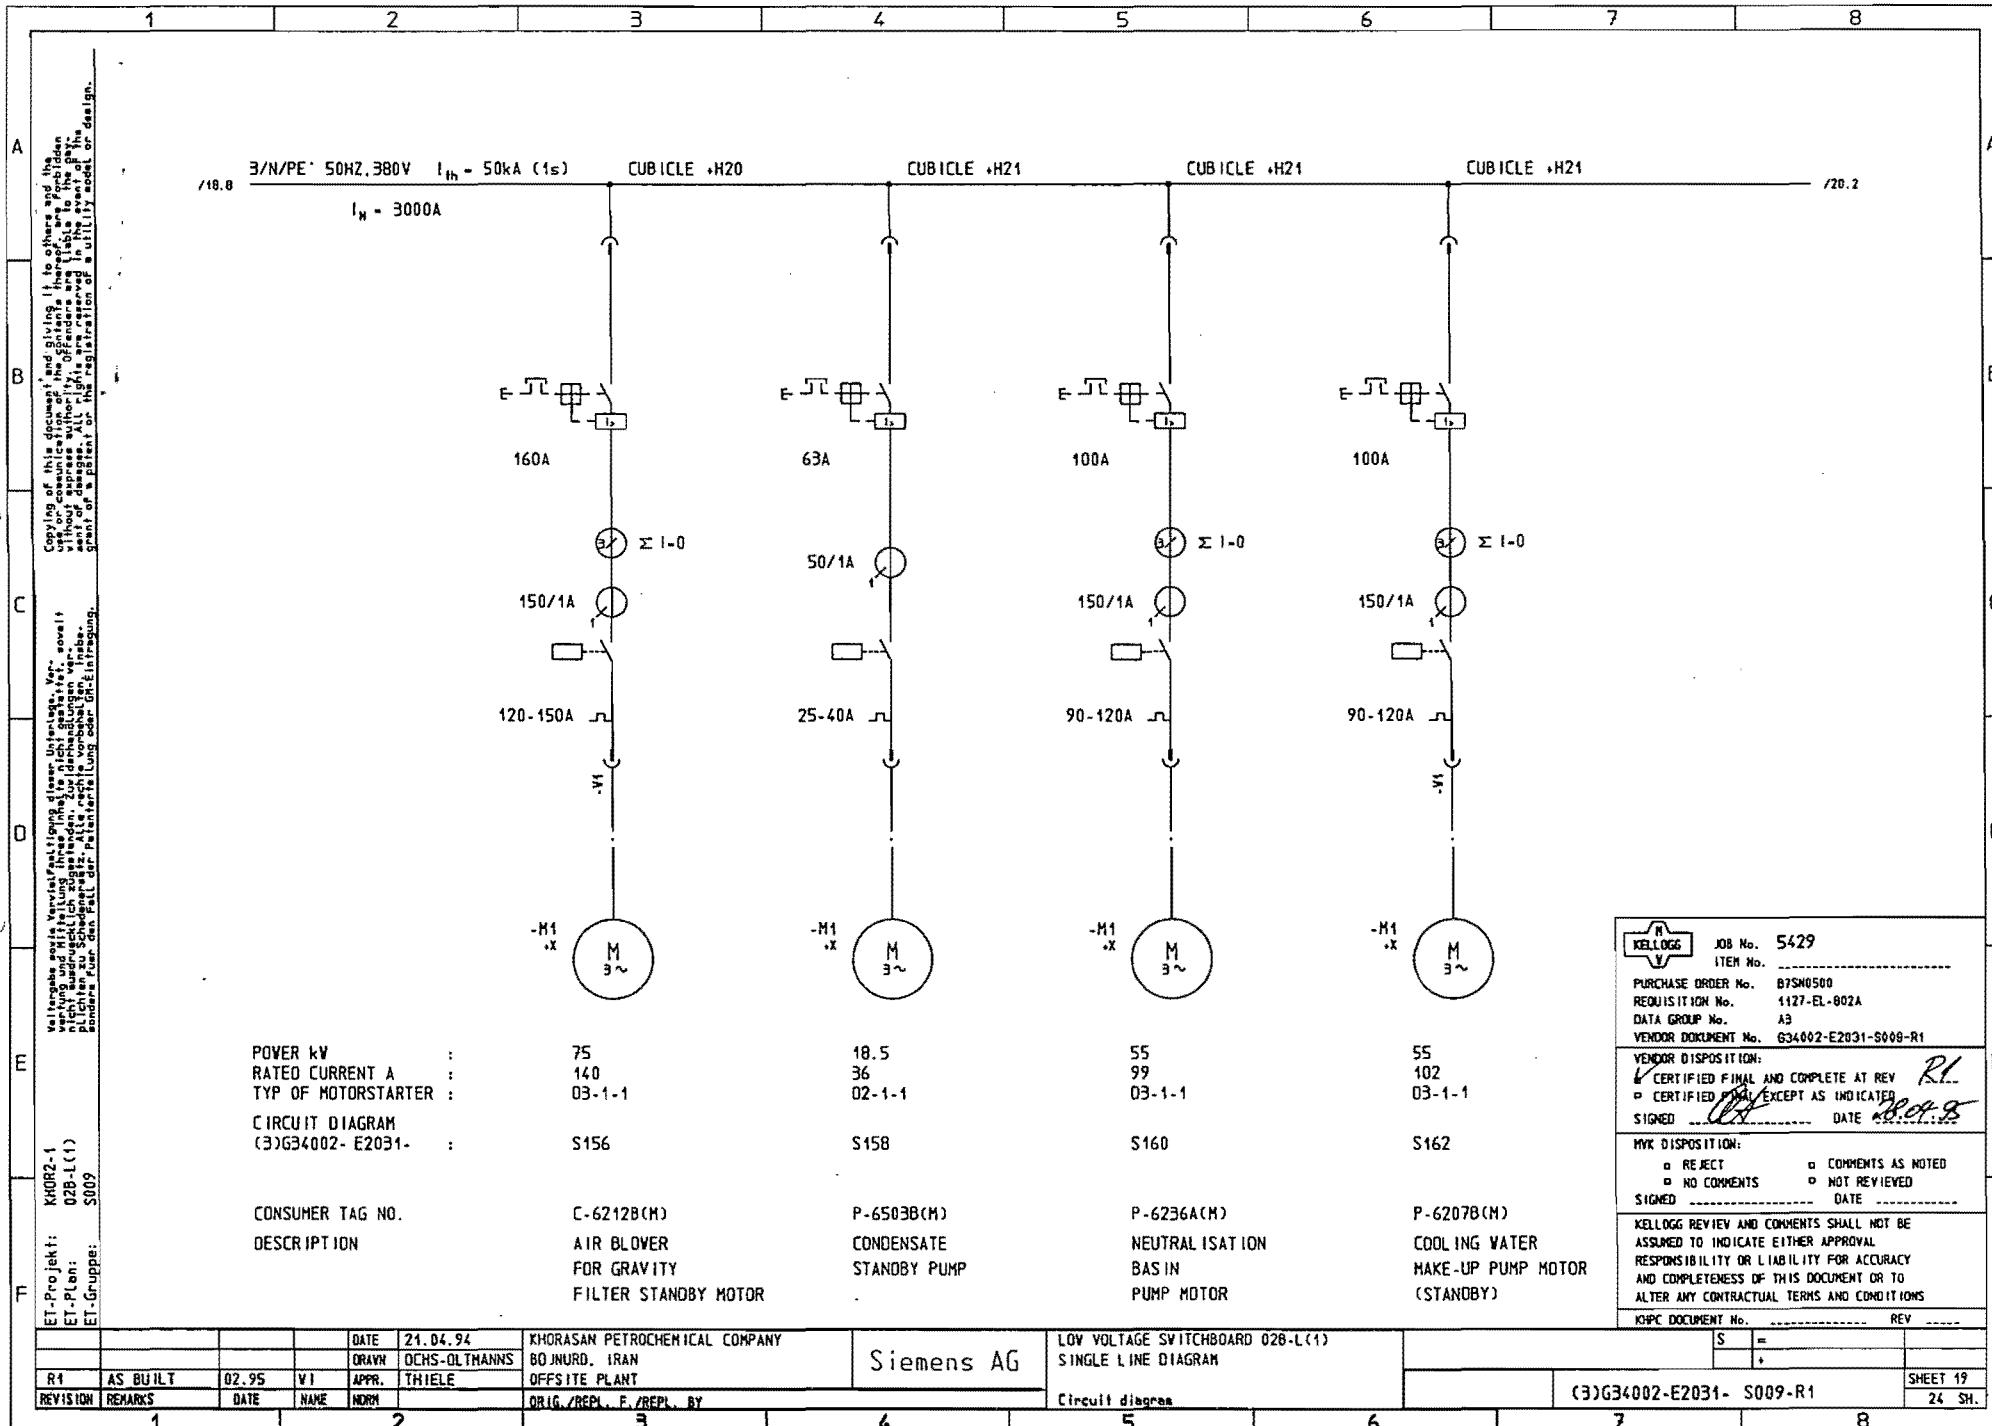

1	2	3	4	5	6	7	8																																				
</p> <p>B</p> <p>C</p> <p>D</p> <p>E</p> <p>F</p> <p>G</p>	<p>19.8 3/N/PE 50Hz, 380V $I_{th} = 50kA$ (1s)</p> <p>19.8 $I_H = 3000A$</p> <p>21.2</p>	
<p>KHDZ2-1 028-L(1) S009</p> <p>ET-Projekt: ET-Plan: ET-Gruppe:</p>	<p>ELECTRICAL DATA</p> <table border="1" style="width: 100%; border-collapse: collapse;"> <tr> <td>POWER kW</td><td>75</td><td>37</td><td>90</td><td>90</td></tr> <tr> <td>RATED CURRENT A</td><td>140</td><td>68</td><td>160</td><td>160</td></tr> <tr> <td>TYPE OF MOTORSTARTER</td><td>03-1-1</td><td>03-1-1</td><td>03-1-1</td><td>03-1-1</td></tr> <tr> <td>CIRCUIT DIAGRAM (3)G34002-E2031-</td><td>S164</td><td>S166</td><td>S168</td><td>S170</td></tr> </table> <p>CONSUMER TAG NO.</p> <table border="1" style="width: 100%; border-collapse: collapse;"> <tr> <td>P-6206A(M)</td><td>P-6229B(M)</td><td>P-6230B(M)</td><td>P-62300(M)</td></tr> <tr> <td>FILTERED WATER</td><td>VATER BLENDING</td><td>R.D. FEED WATER</td><td>R.O. FEED WATER</td></tr> <tr> <td>TRANSFER</td><td>PUMP MOTOR</td><td>PUMP MOTOR</td><td>PUMP MOTOR</td></tr> <tr> <td>PUMP MOTOR</td><td></td><td></td><td>(STANDBY)</td></tr> </table>							POWER kW	75	37	90	90	RATED CURRENT A	140	68	160	160	TYPE OF MOTORSTARTER	03-1-1	03-1-1	03-1-1	03-1-1	CIRCUIT DIAGRAM (3)G34002-E2031-	S164	S166	S168	S170	P-6206A(M)	P-6229B(M)	P-6230B(M)	P-62300(M)	FILTERED WATER	VATER BLENDING	R.D. FEED WATER	R.O. FEED WATER	TRANSFER	PUMP MOTOR	PUMP MOTOR	PUMP MOTOR	PUMP MOTOR			(STANDBY)
POWER kW	75	37	90	90																																							
RATED CURRENT A	140	68	160	160																																							
TYPE OF MOTORSTARTER	03-1-1	03-1-1	03-1-1	03-1-1																																							
CIRCUIT DIAGRAM (3)G34002-E2031-	S164	S166	S168	S170																																							
P-6206A(M)	P-6229B(M)	P-6230B(M)	P-62300(M)	
FILTERED WATER	VATER BLENDING	R.D. FEED WATER	R.O. FEED WATER	
TRANSFER	PUMP MOTOR	PUMP MOTOR	PUMP MOTOR	
PUMP MOTOR			(STANDBY)	
<p>DATE 21.04.94</p> <p>DRAWN DCHS-OLTMANNS</p> <p>REVISION AS BUILT</p> <p>REMARKS DATE NAME NORM</p>	<p>KHORASAN PETROCHEMICAL COMPANY BOJNURD, IRAN OFF-SITE PLANT</p> <p>Siemens AG</p> <p>LOW VOLTAGE SWITCHBOARD 028-L(1)</p> <p>SINGLE LINE DIAGRAM</p> <p>Circuit diagram</p>	
<p>1</p>	<p>2</p>	<p>3</p>	<p>4</p>	<p>5</p>	<p>6</p>	<p>7</p>	<p>8</p>																																				
				(3)G34002-E2031-S009-R1			SHEET 20 24 SH.																																				


KELLOGG JOB No. 5429
ITEM No. _____
PURCHASE ORDER No. B7SN0500
REQUISITION No. 1127-EL-802A
DATA GROUP No. A3
VENDOR DOCUMENT No. G34002-E2031-S009-R1


 CERTIFIED FINAL AND COMPLETE AT REV **R1**
 CERTIFIED FINAL EXCEPT AS INDICATED
SIGNED *[Signature]* **DATE** **28.04.95**


WYK DISPOSITION:
 REJECT COMMENTS AS NOTED
 NO COMMENTS NOT REVIEWED
SIGNED *[Signature]* **DATE** _____

KELLOGG REVIEW AND COMMENTS SHALL NOT BE ASSUMED TO INDICATE EITHER APPROVAL RESPONSIBILITY OR LIABILITY FOR ACCURACY AND COMPLETENESS OF THIS DOCUMENT OR TO ALTER ANY CONTRACTUAL TERMS AND CONDITIONS

KHPC DOCUMENT No. REV _____

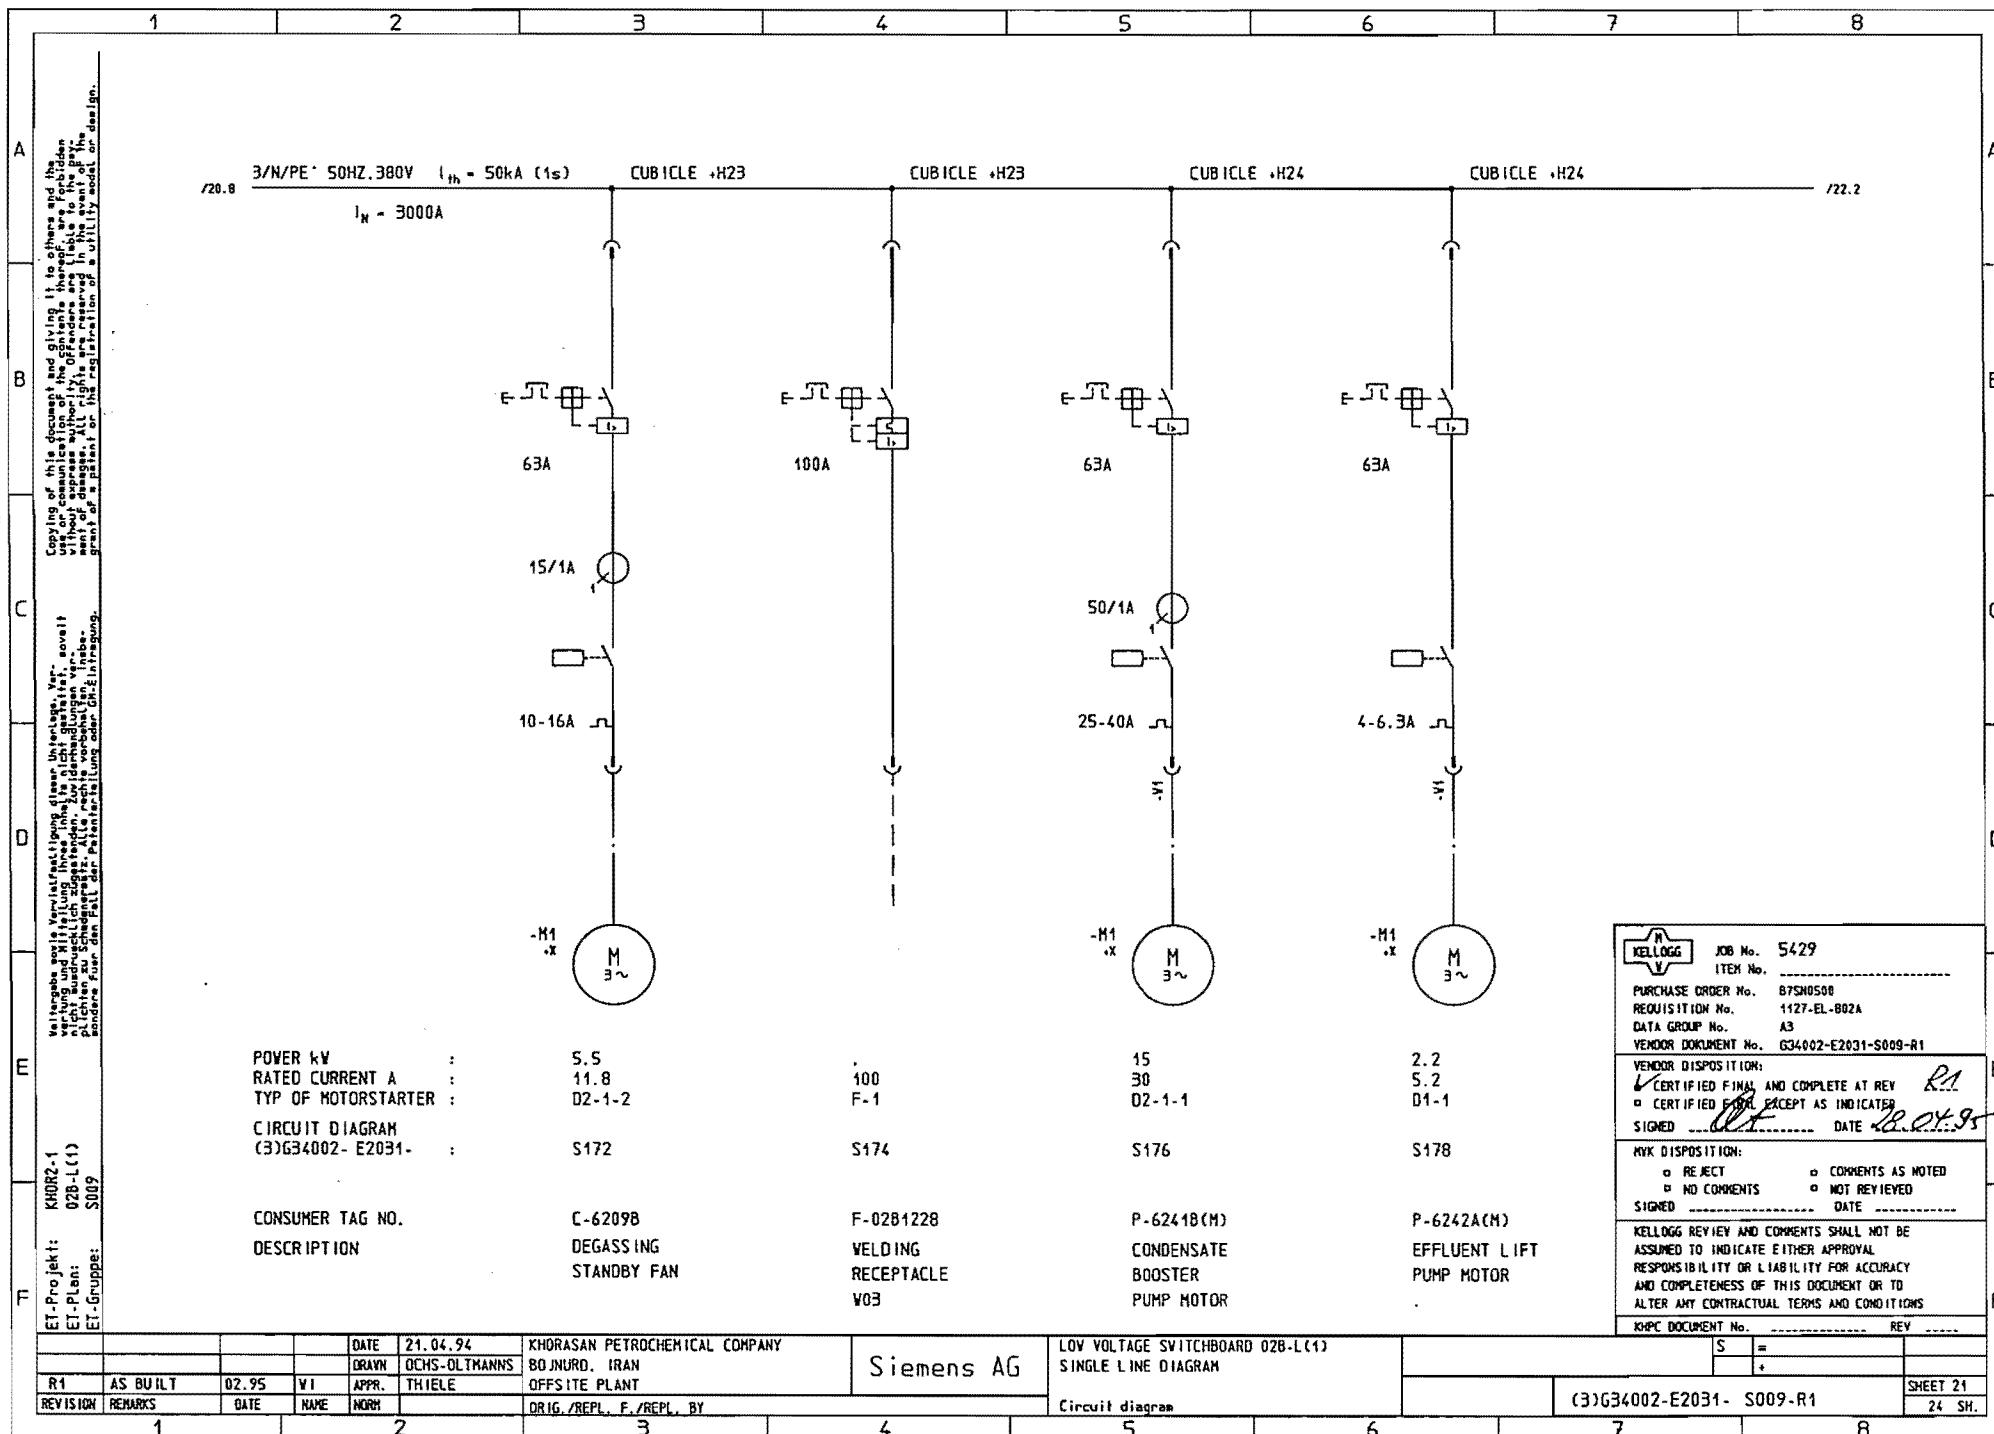

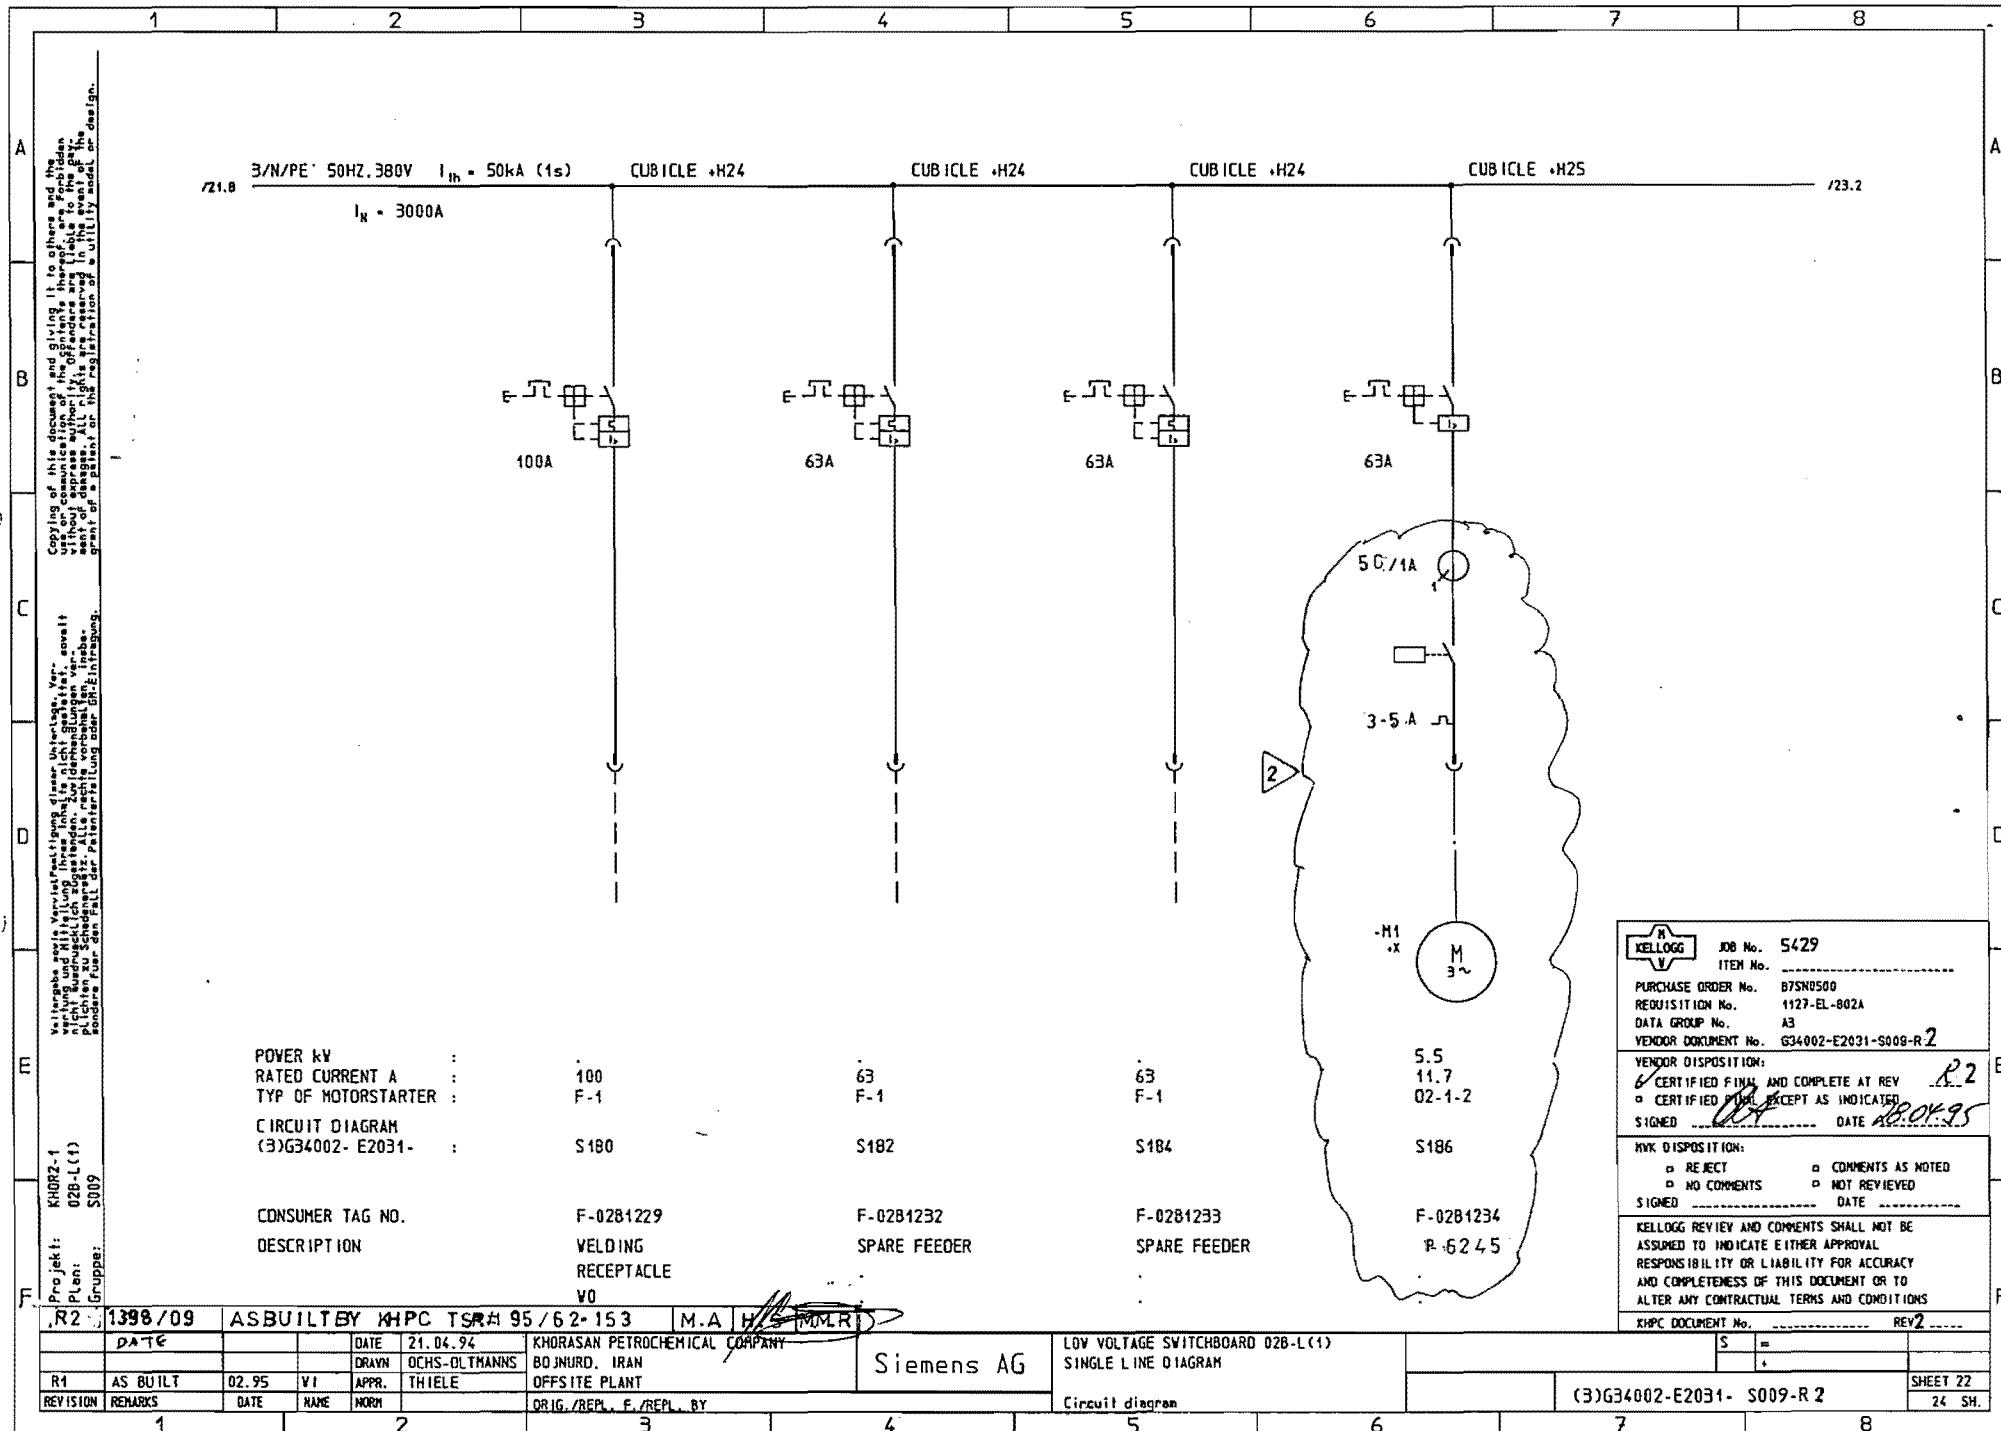

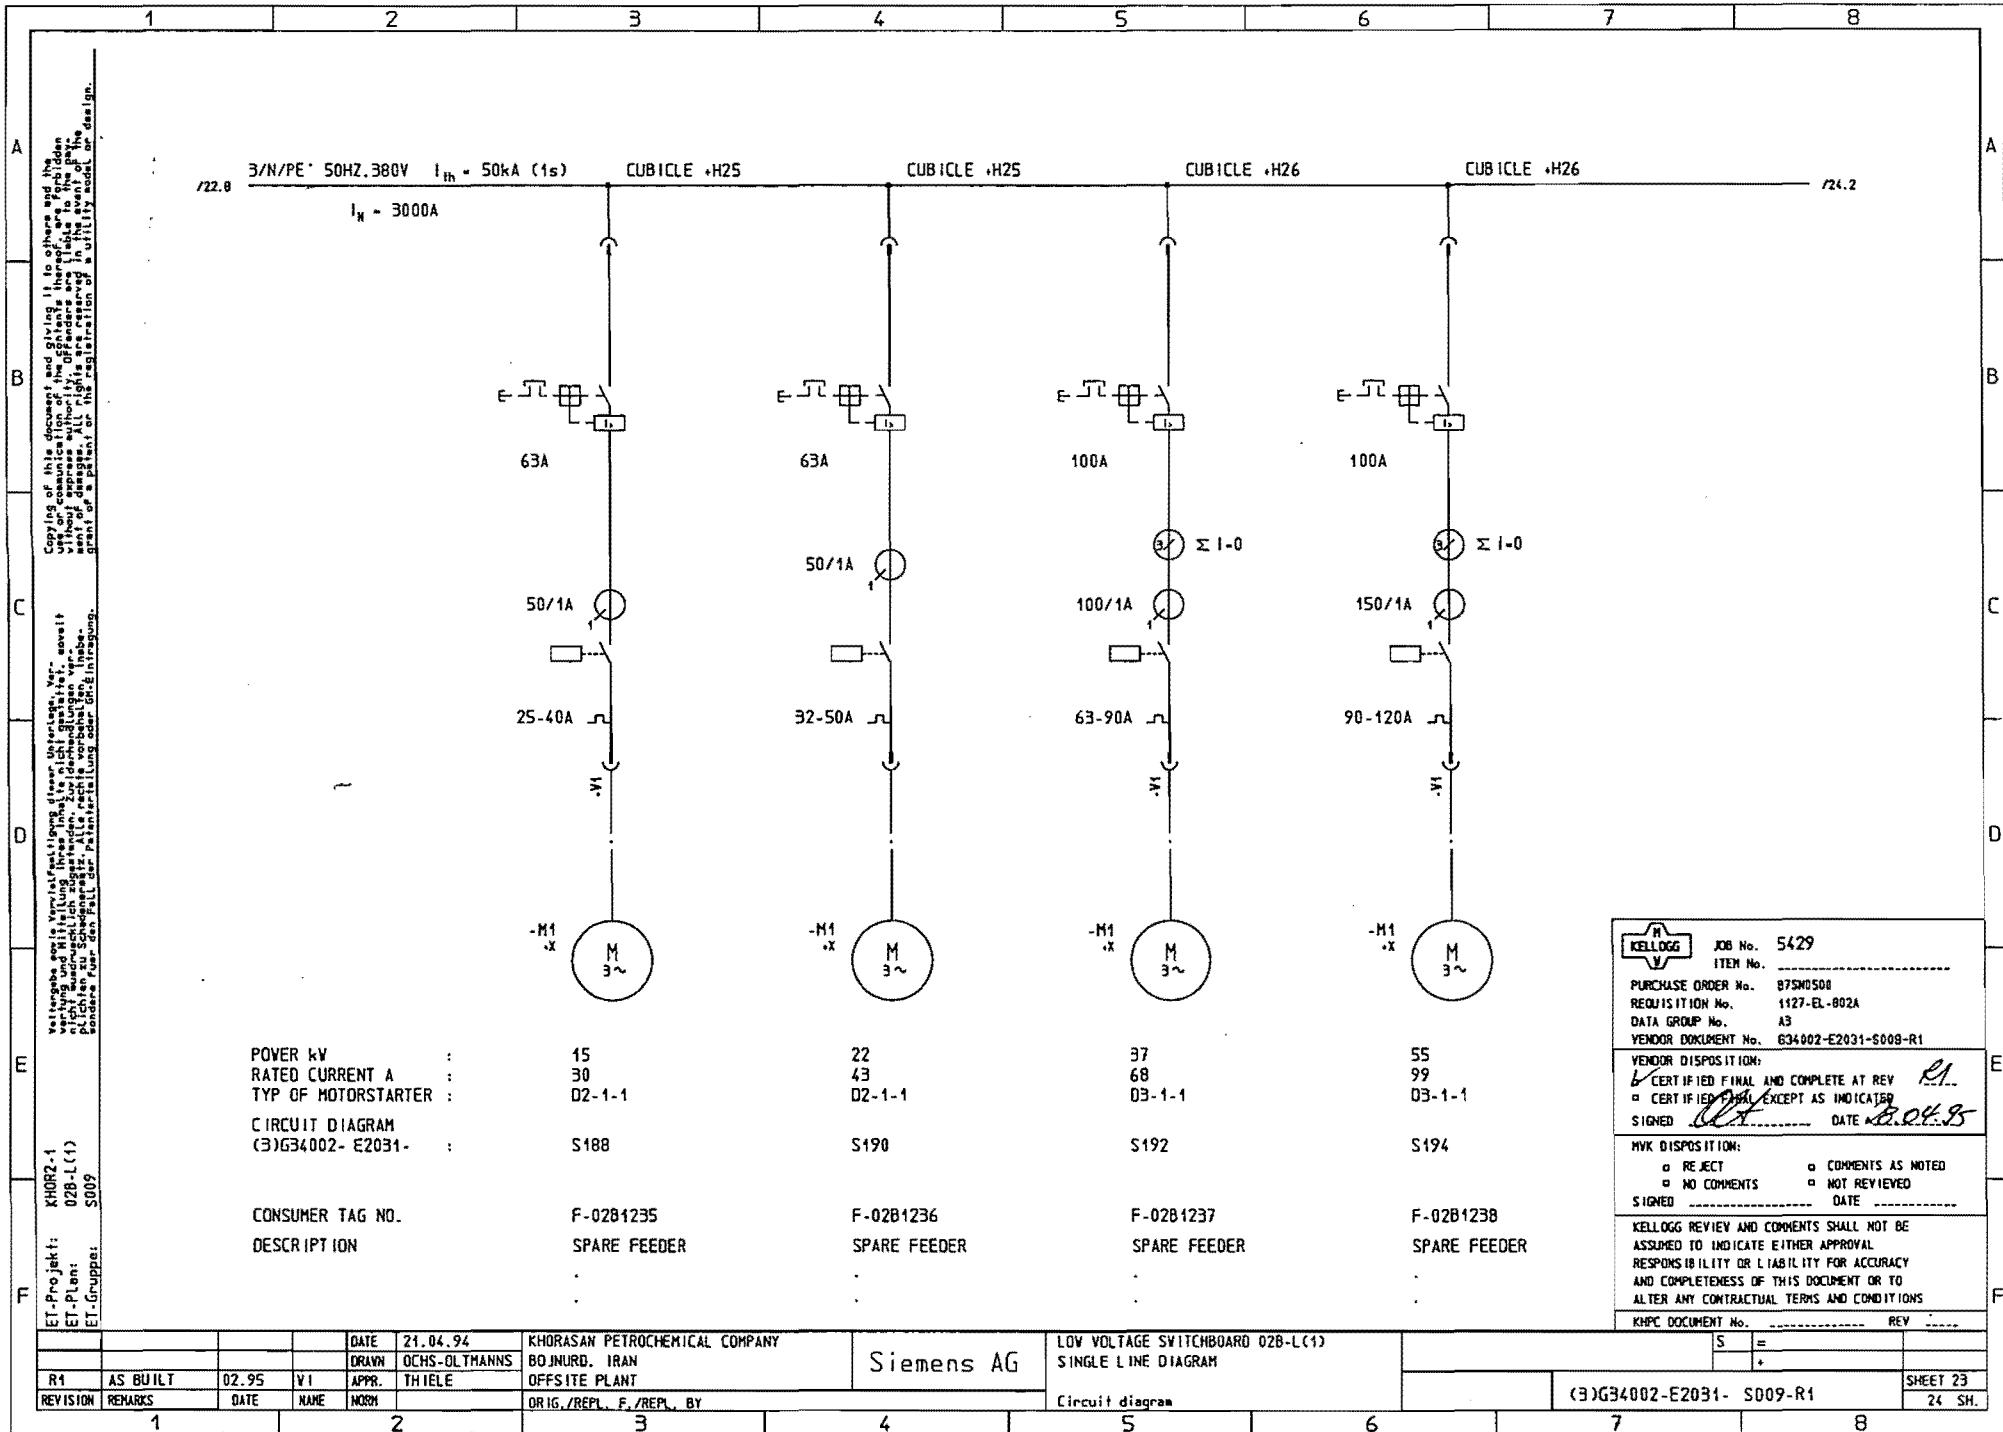

	1	2	3	4	5	6	7	8
A								A
B								B
C								C
D								D
E								E
F								F

/23.8 3/N/PE 50HZ, 380V $I_{th} = 50kA$ (1s) CUBICLE +H26 CUBICLE +H26 CUBICLE +H27

KHOR2-1
KHOR2-1
02B-L(1)
S009

POWER kW
RATED CURRENT A : 32 32 630
TYP OF MOTORSTARTER : F-2 F-2 F-3VN10

CIRCUIT DIAGRAM
(3)G34002-E2031- : S196 S198 S200

CONSUMER TAG NO. F-0281239 F-0281240 F-0281231
DESCRIPTION SPACE SPACE FEEDER 2 TO
HEATER FEEDER HEATER FEEDER EMERGENCY
SWITCHBOARD 02B-L(2)

REVISION	AS BUILT	02.95	V1	DRAWN	21.04.94	OCHS-OLTMANNS	KHORASAN PETROCHEMICAL COMPANY	BOJNURU, IRAN	Siemens AG	LOW VOLTAGE SWITCHBOARD 02B-L(1)	SHEET 24
REMARKS	DATE	NAME	NORM	APPR.	THIELE	OFFSITE PLANT	ORIG./REPL., F./REPL. BY	SINGLE LINE DIAGRAM			24 SH.

Circuit diagram

(3)G34002-E2031-S009-R1

KELLOGG JOB No. 5429
ITEM No. -----


PURCHASE ORDER No. 87SN0500
REQUISITION No. 1127-EL-802A
DATA GROUP No. A3
VENDOR DOCUMENT No. G34002-E2031-S009-R1


VENDOR DISPOSITION:
 CERTIFIED FINAL AND COMPLETE AT REV R1
 CERTIFIED FINAL EXCEPT AS INDICATED
 SIGNED _____ DATE 26.08.95


MVX DISPOSITION:
 REJECT COMMENTS AS NOTED
 NO COMMENTS NOT REVIEWED
 SIGNED _____ DATE _____

KELLOGG REVIEW AND COMMENTS SHALL NOT BE ASSUMED TO INDICATE EITHER APPROVAL RESPONSIBILITY OR LIABILITY FOR ACCURACY AND COMPLETENESS OF THIS DOCUMENT OR TO ALTER ANY CONTRACTUAL TERMS AND CONDITIONS

KHPC DOCUMENT No. ----- REV -----

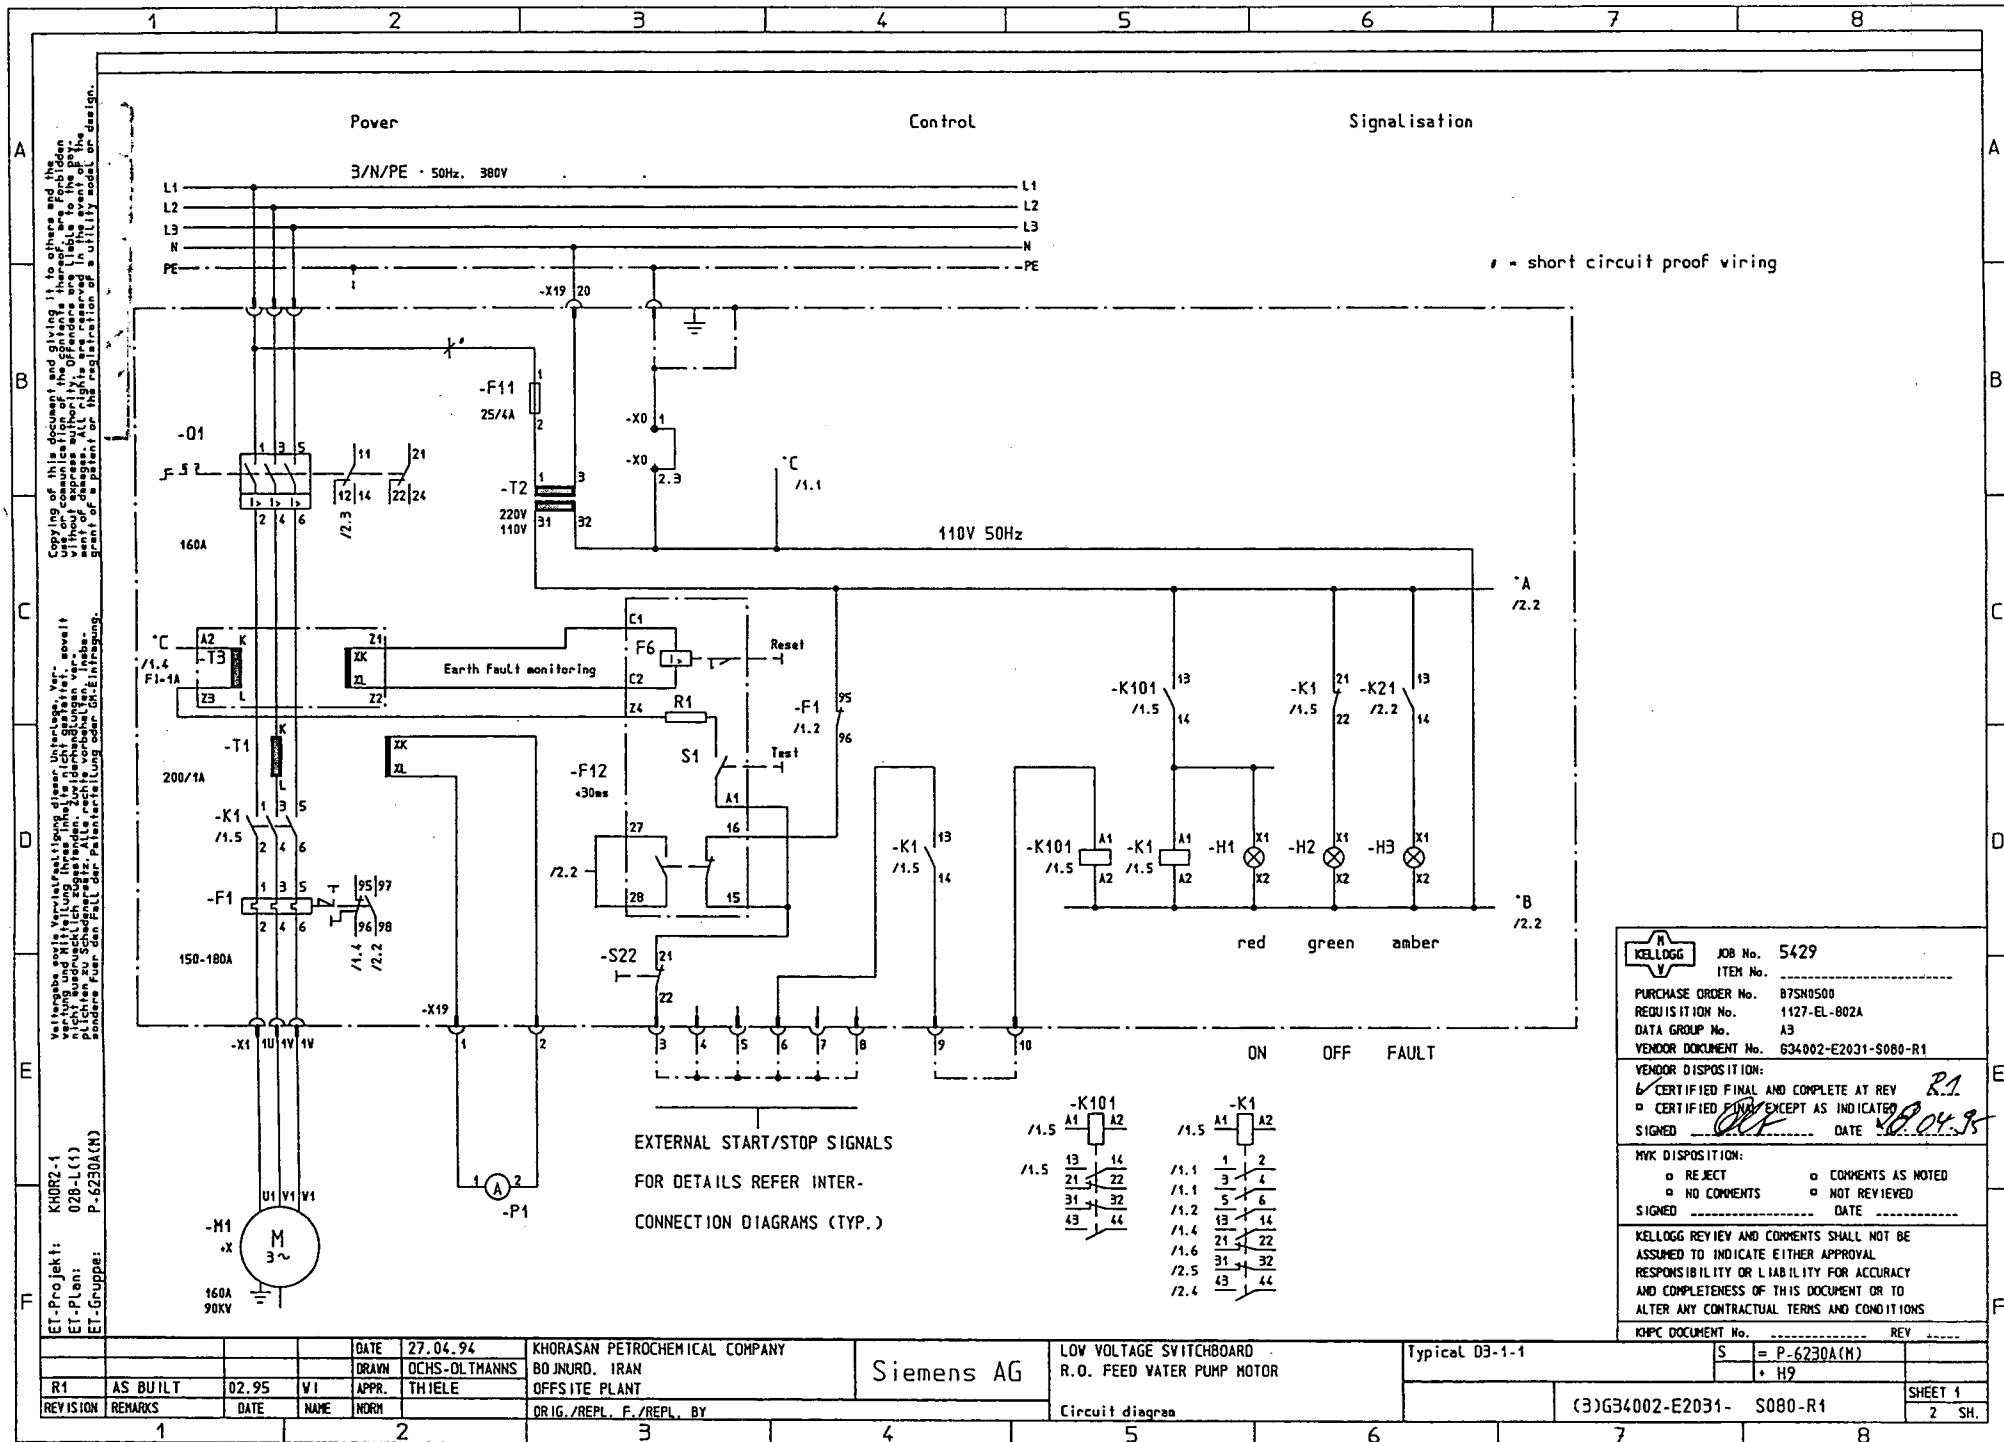

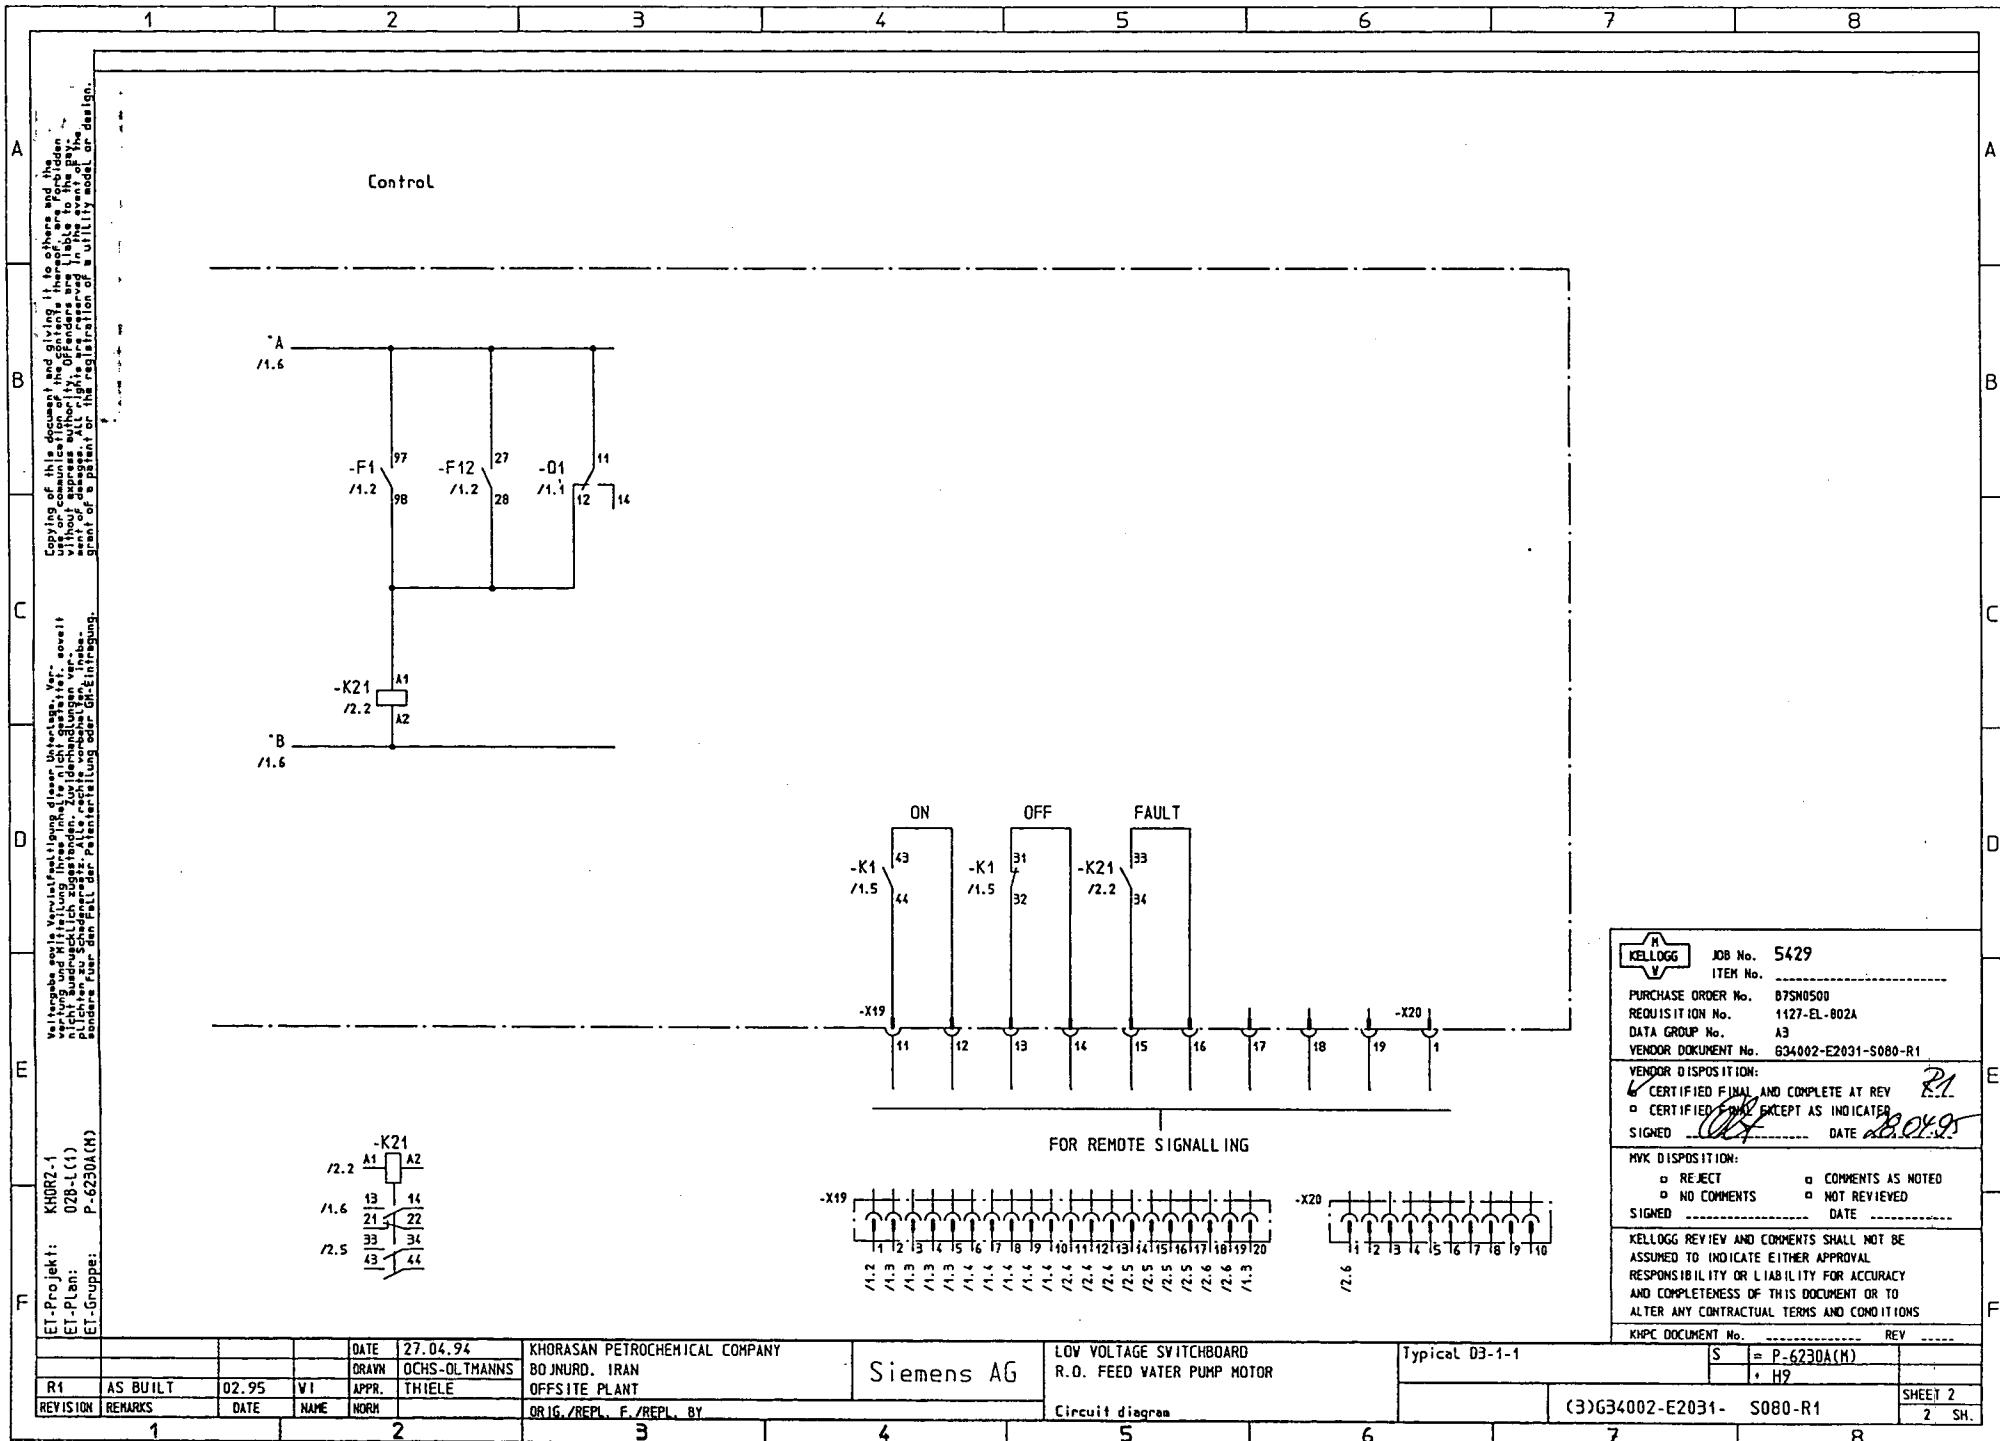

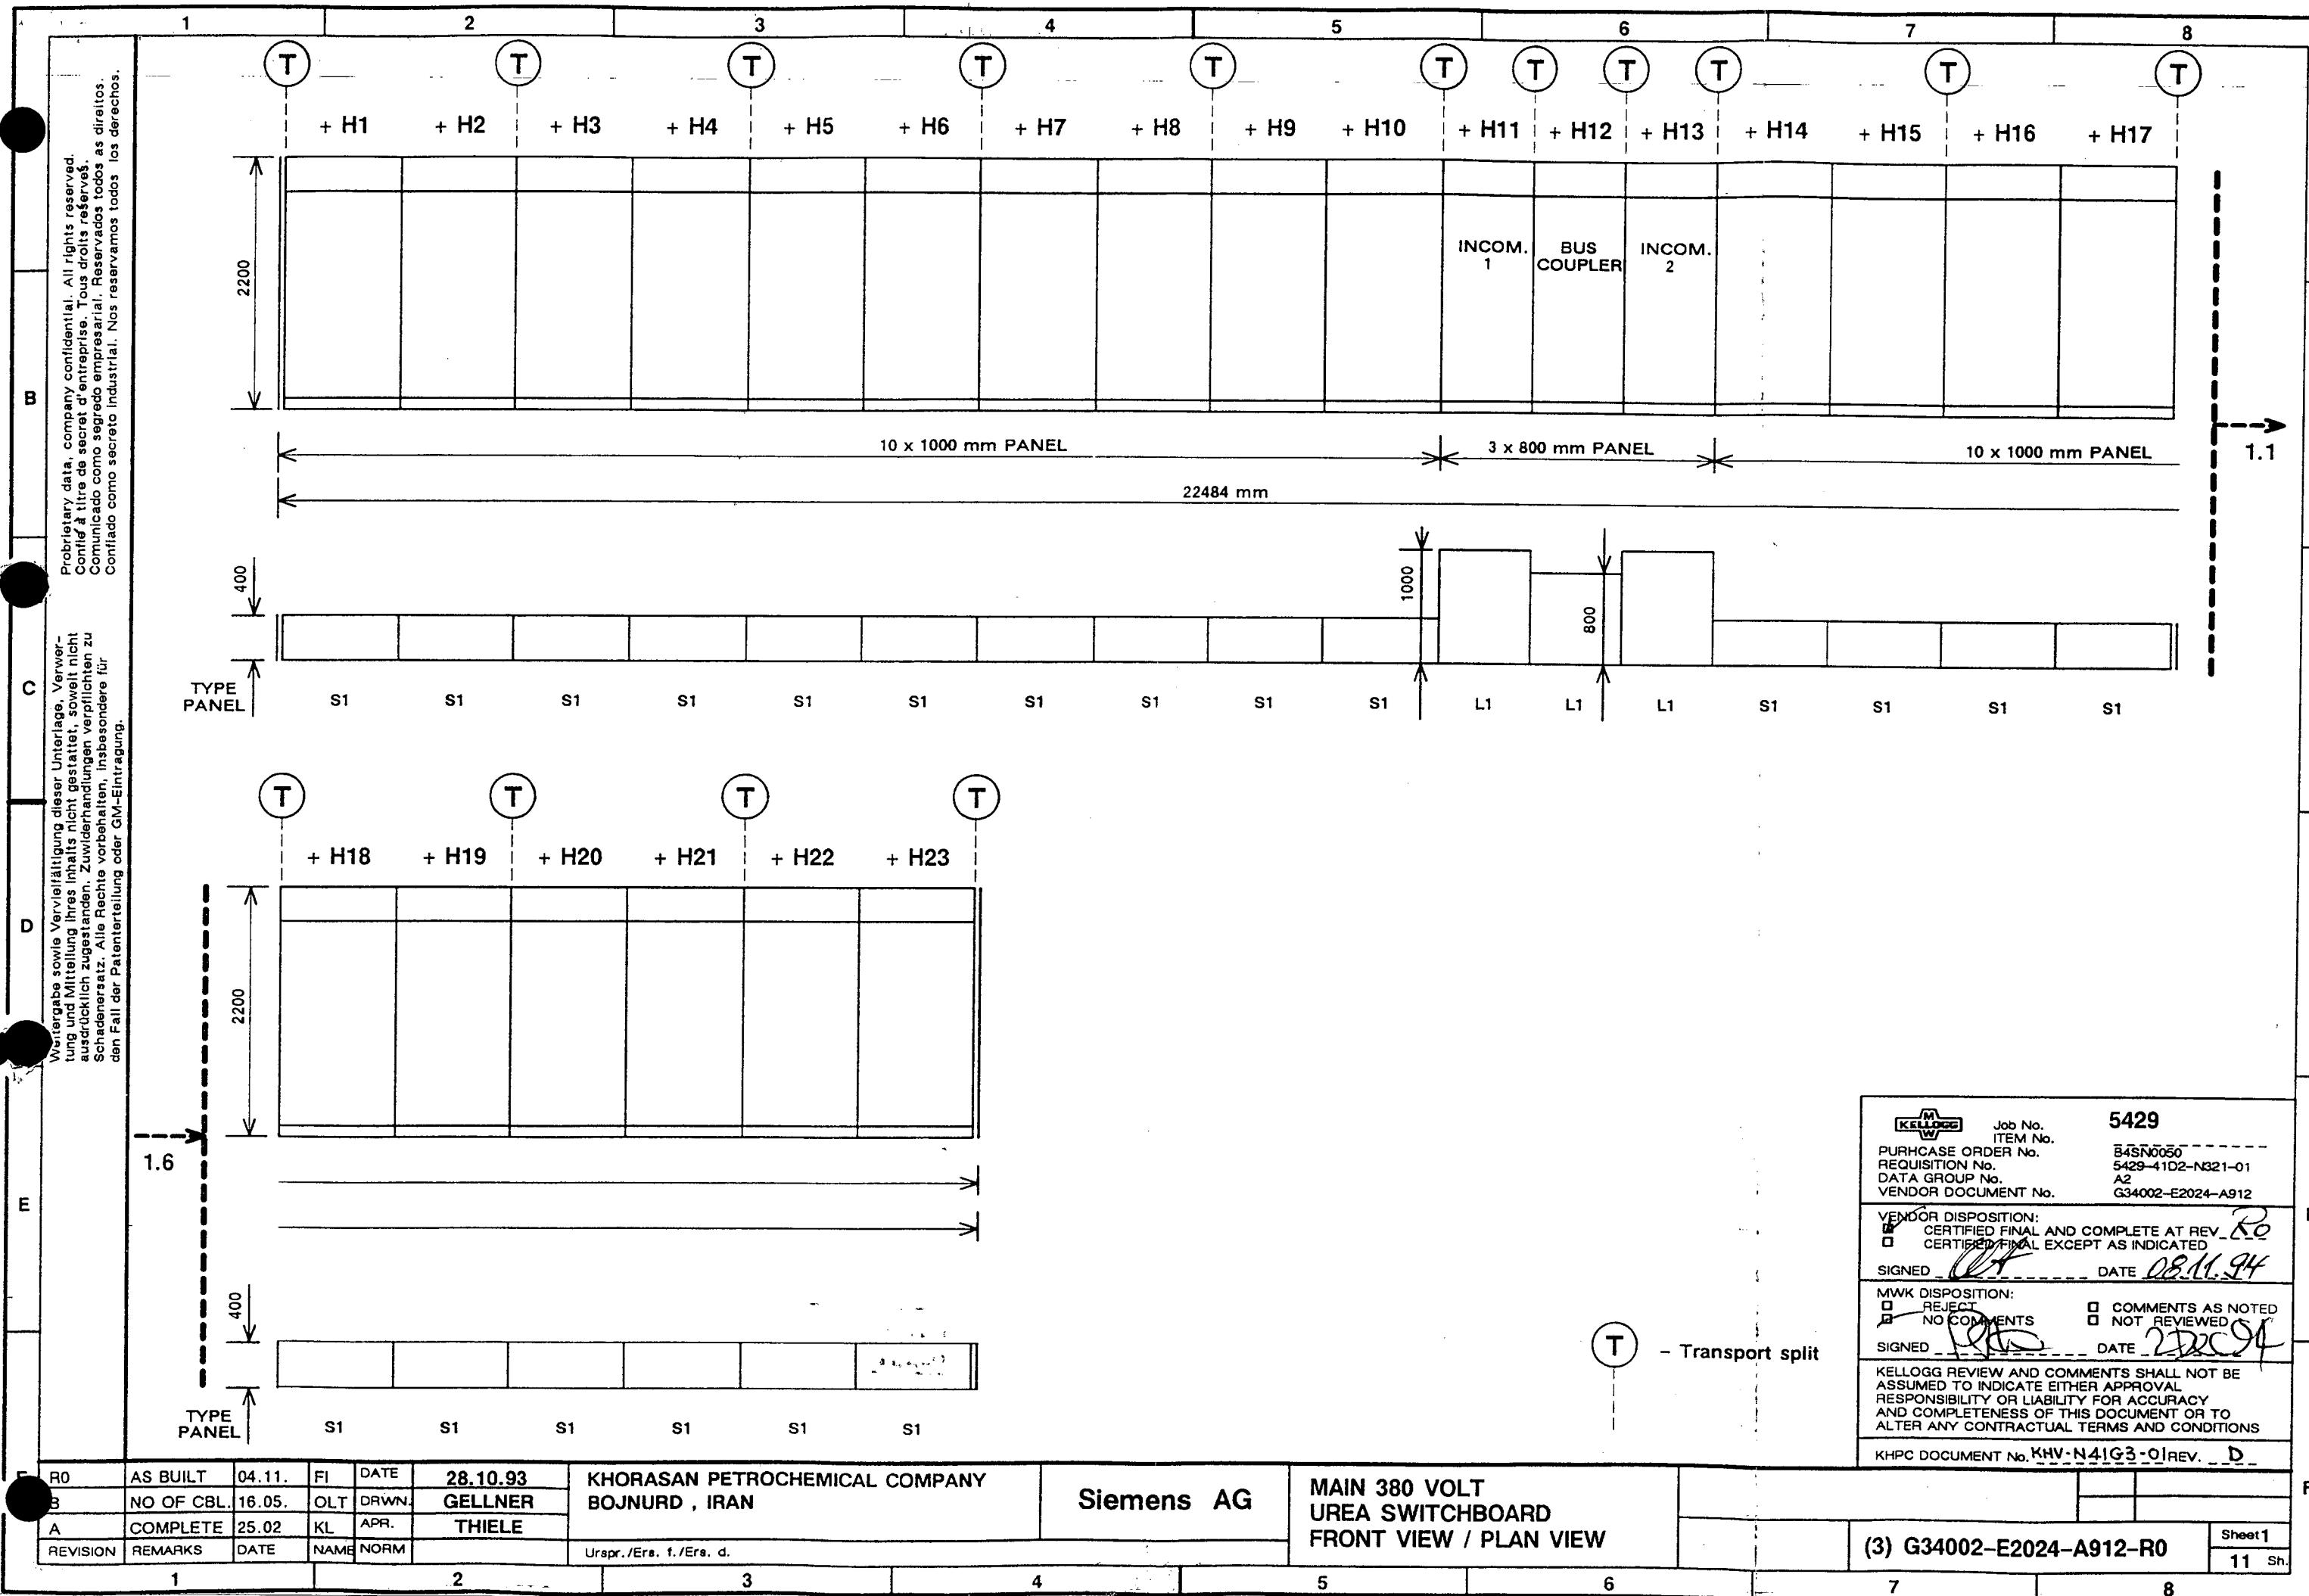



1 2 3 4 5 6 7 8

Proprietary data, company confidential. All rights reserved.
Confidé à titre de secret d'entreprise. Tous droits réservés.
Comunicado como secreto empresarial. Reservados todos los derechos.
Confiado como secreto industrial. Nos reservamos todos los derechos.

B

C

Drigabe sowie Veröffentlichung dieser Unterlage, Verwertung und Mitteilung Ihres Inhalts nicht gestattet, soweit nicht ausdrücklich zugestanden. Zu widerhandlungen verpflichten zu schadensersatz. Alle Rechte vorbehalten, insbesondere für den Fall der Patenterteilung oder GM-Eintragung.

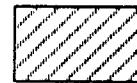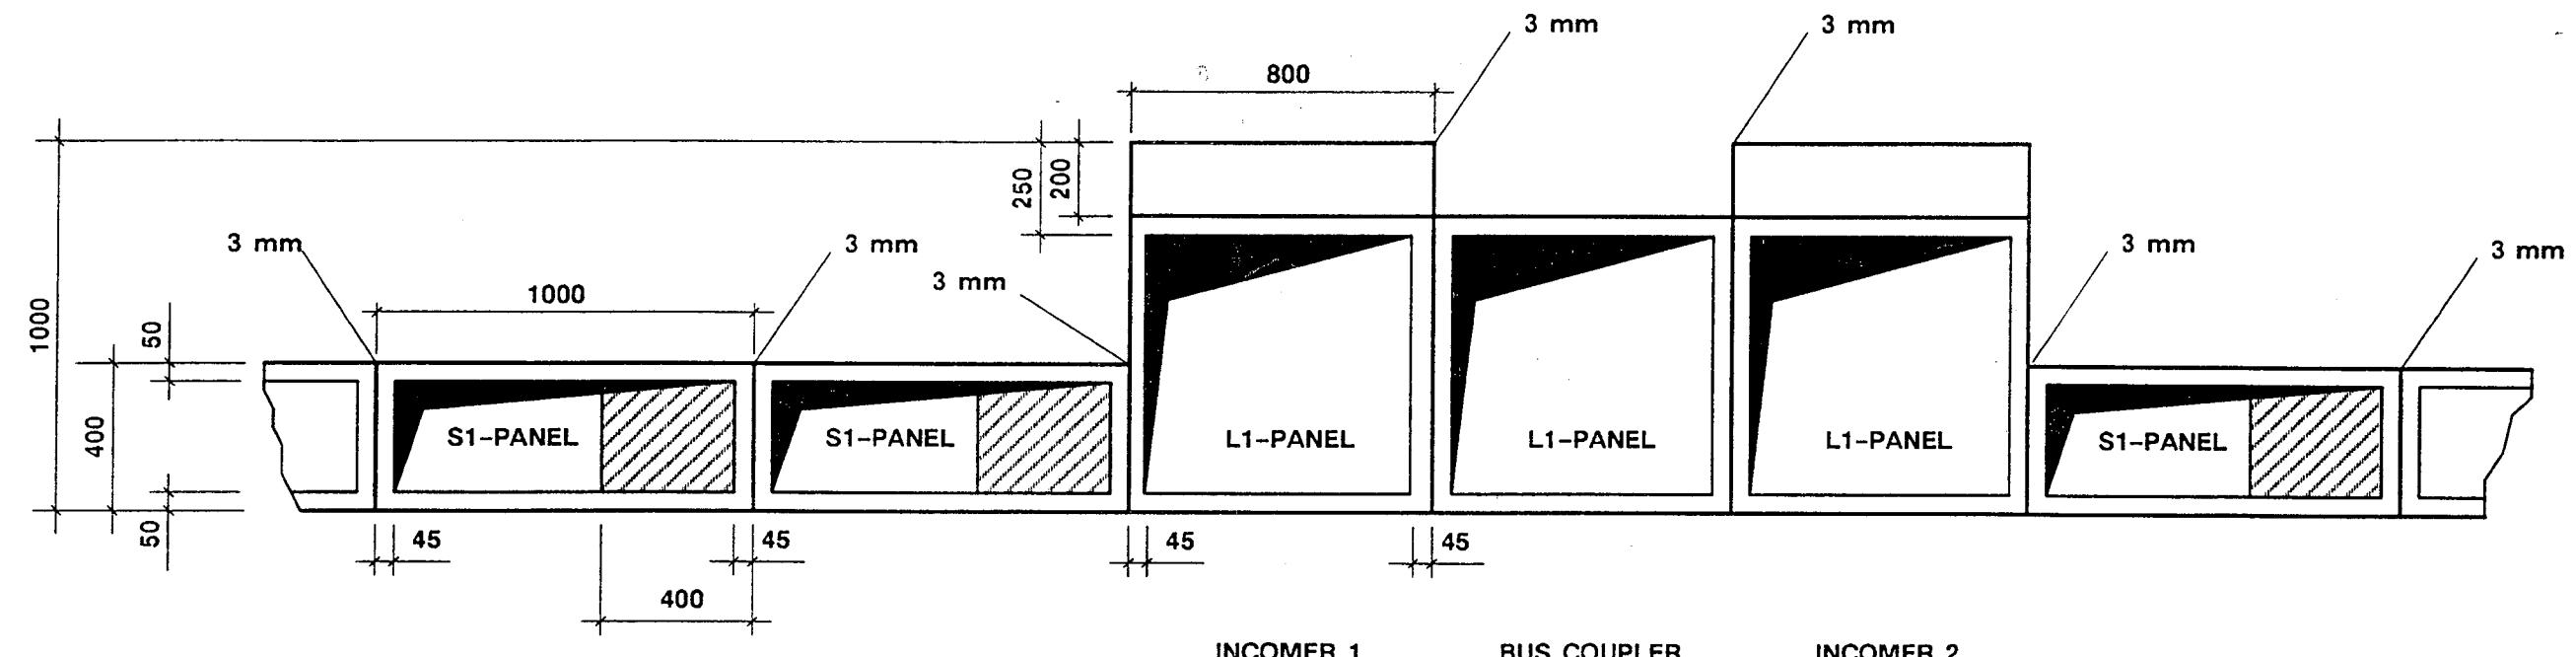

- CABLE ENTRY AREA



14 PANELS	1000 mm = 20000 mm
3 PANELS	800 mm = 2400 mm
22 PARTITIONS	3 mm = 66 mm
2 SIDE WALLS	9 mm = 18 mm

SWITCHBOARD OVERALL LENGTH = 22484 mm

M KELLOGG W		Job No. 5429
		ITEM No. B4SN0050
		PURCHASE ORDER No. 5429-41D2-N321-01
		REQUISITION No. A2
		DATA GROUP No. G34002-E2024-A912
		VENDOR DOCUMENT No.
<input checked="" type="checkbox"/> CERTIFIED FINAL AND COMPLETE AT REV. RO <input type="checkbox"/> CERTIFIED FINAL EXCEPT AS INDICATED		SIGNED DATE 08.11.94
<input type="checkbox"/> REJECT <input type="checkbox"/> NO COMMENTS		<input type="checkbox"/> COMMENTS AS NOTED <input type="checkbox"/> NOT REVIEWED
MWK DISPOSITION: SIGNED		DATE 1 DEC 94
KELLOGG REVIEW AND COMMENTS SHALL NOT BE ASSUMED TO INDICATE EITHER APPROVAL, RESPONSIBILITY OR LIABILITY FOR ACCURACY AND COMPLETENESS OF THIS DOCUMENT OR TO ALTER ANY CONTRACTUAL TERMS AND CONDITIONS		
KHPC DOCUMENT No. REV.		

AS BUILT	04.11.	FI	DATE	28.10.93	KHORASAN PETROCHEMICAL COMPANY BOJNURD , IRAN	Siemens AG	MAIN 380 VOLT UREA SWITCHBOARD MOUNTING/FLOOR BREAKDOWN			
LENGTH	16.05.	OLT	DRWN.	GELLNER						
A COMPLETE	25.02	KL	APR.	THIELE						
REVISION	REMARKS	DATE	NAME	NORM				(3) G34002-E2024-A912-R0	Sheet 2	11 Sh.
1		2		3	4	5	6	7	8	

1 2 3 4 5 6 7 8

Proprietary data, company confidential. All rights reserved.
 Confidential à titre de secret d'entreprise. Tous droits réservés.
 Comunicado como secreto empresarial. Reservados todos los derechos.
 Confidential como secreto industrial. Nos reservamos todos los derechos.




Verwertung und Mitteilung dieses Unterlagen, Verwertung und Mitteilung Ihres Inhalts nicht gestattet, sowohl nicht ausdrücklich zugestanden. Zu widerhandlungen verpflichten zu Schadenersatz. Alle Rechte vorbehalten, insbesondere für den Fall der Patentteilung oder GM-Eintragung.

B

C

D

E

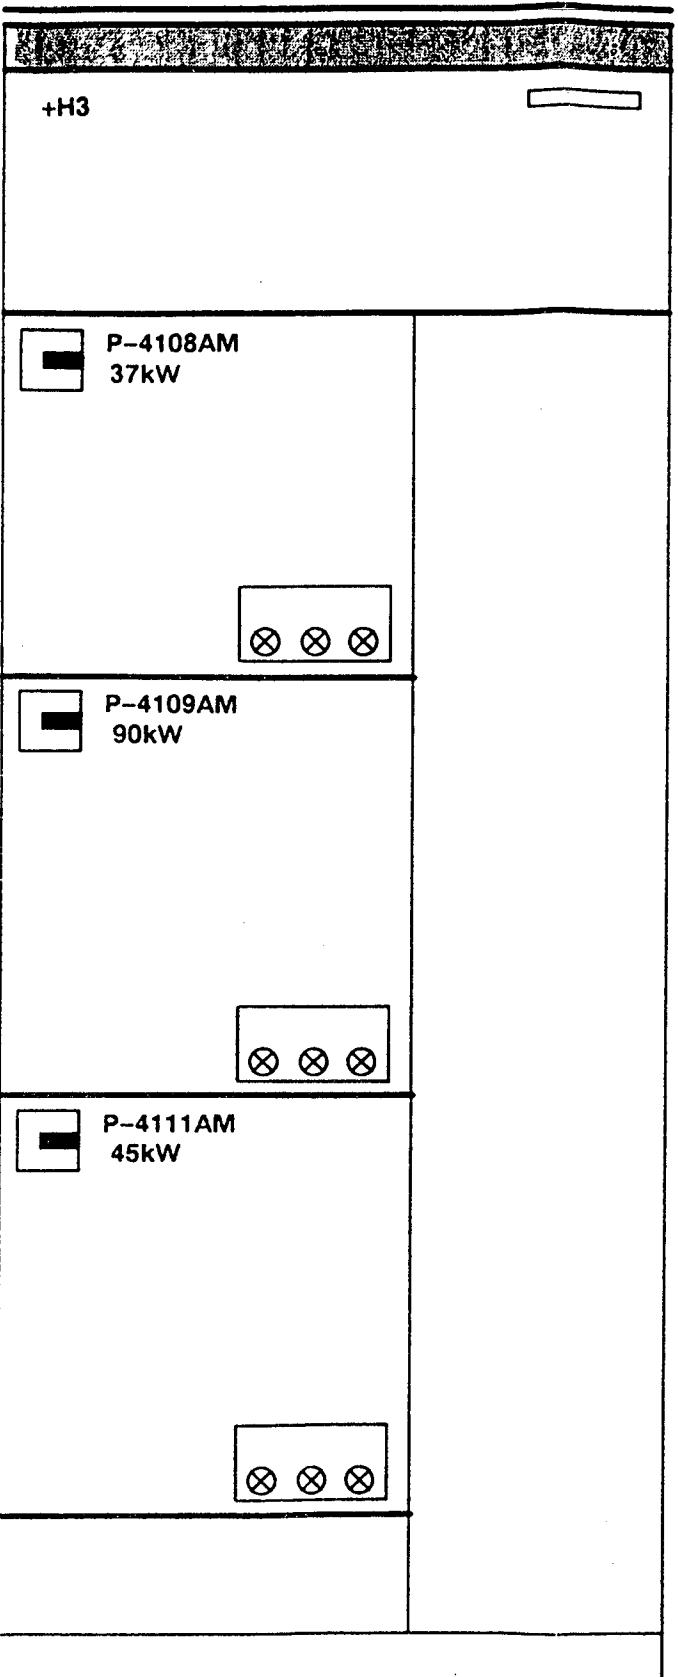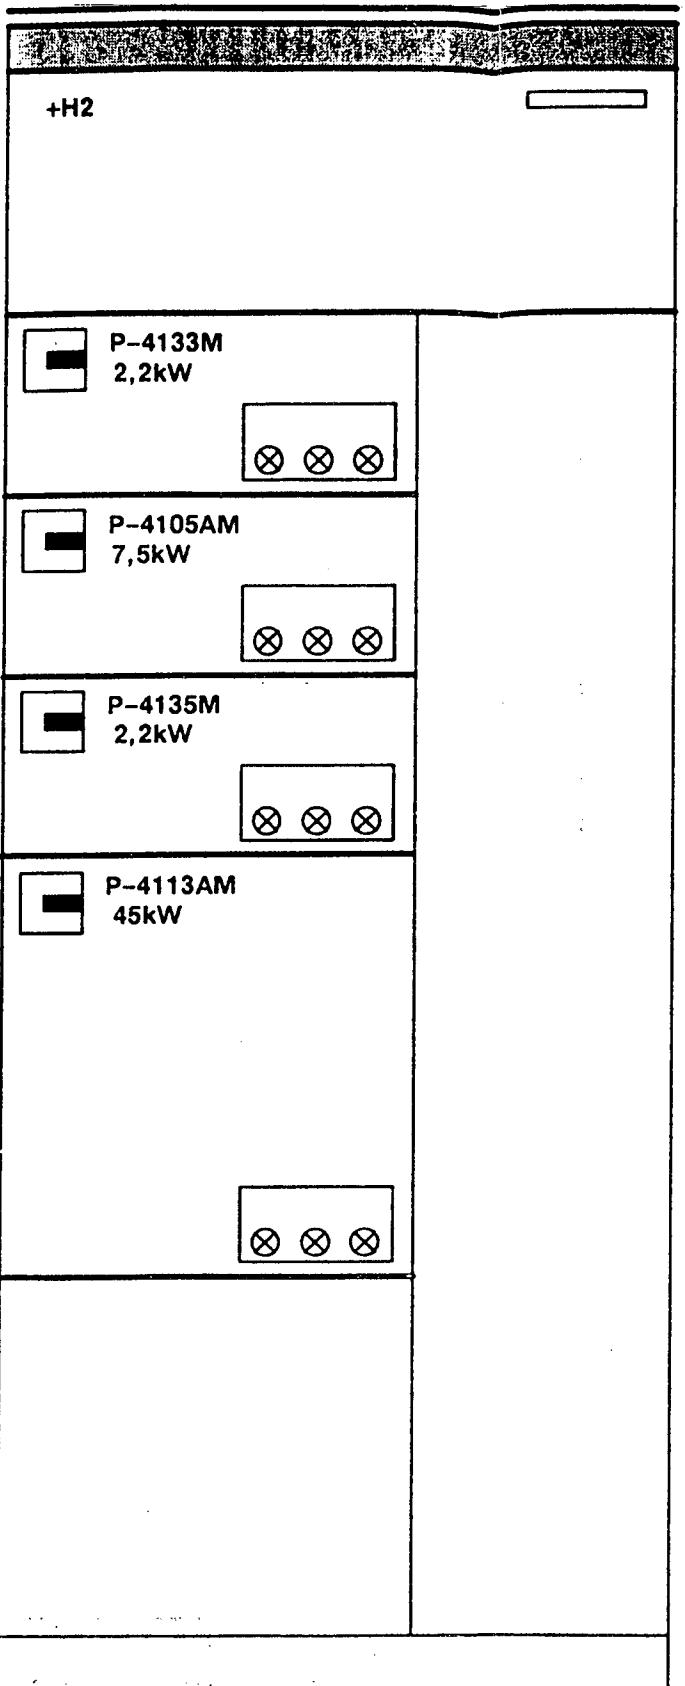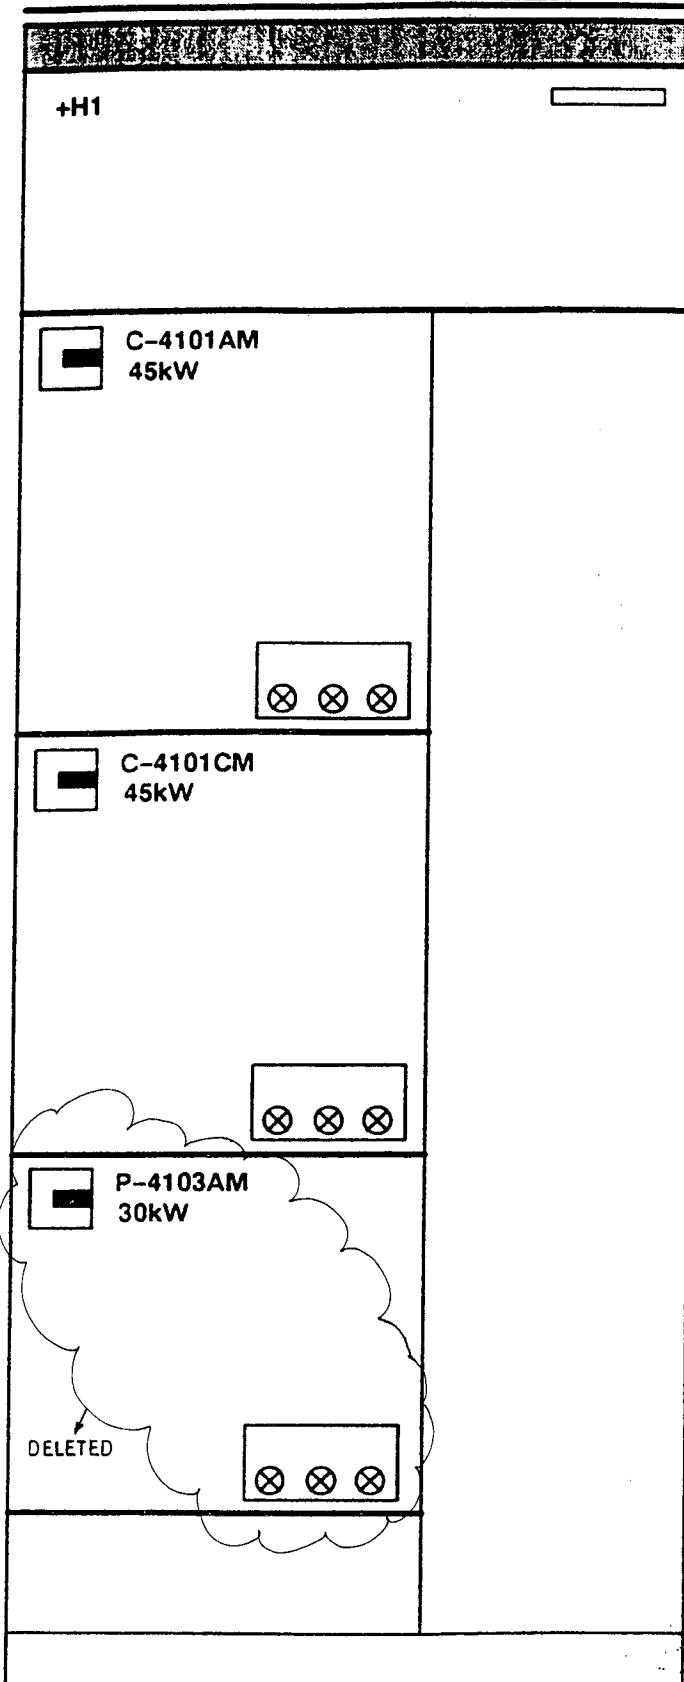

5429		Job No. B4SN0050
		ITEM No. 5429-41D2-N321-01
		A2
		VENDOR DOCUMENT No. G34002-E2024-A912
VENDOR DISPOSITION:		<input type="checkbox"/> CERTIFIED FINAL AND COMPLETE AT REV. <u>R0</u> <input type="checkbox"/> CERTIFIED FINAL EXCEPT AS INDICATED
SIGNED <u>Det</u>		DATE <u>08.11.94</u>
MWK DISPOSITION:		<input type="checkbox"/> REJECT <input type="checkbox"/> NO COMMENTS
		<input type="checkbox"/> COMMENTS AS NOTED <input type="checkbox"/> NOT REVIEWED
SIGNED <u>Det</u>		DATE <u>9 Dec 94</u>
KELLOGG REVIEW AND COMMENTS SHALL NOT BE ASSUMED TO INDICATE EITHER APPROVAL RESPONSIBILITY OR LIABILITY FOR ACCURACY AND COMPLETENESS OF THIS DOCUMENT OR TO ALTER ANY CONTRACTUAL TERMS AND CONDITIONS		
KHPC DOCUMENT No. _____ REV. _____		

D	TSR(80/41.142)	26.1.002	MRA	<u>DET</u>
C	BOX SIZE	16.05.	OLT DATE	28.10.93
	CONT. DEV.	23.03.	OLT DRWN.	GELLNER
R0	AS BUILT	04.11.	FI APR.	THIELE
REVISION	REMARKS	DATE	NAME	NORM

KHORASAN PETROCHEMICAL COMPANY
BOJNURD, IRAN

Siemens AG


MAIN 380 VOLT
UREA SWITCHBOARD
FRONT VIEW

(3) G34002-E2024-A912-R0

Sheet 3
11 Sh.

1 2 3 4 5 6 7 8

1 2 3 4 5 6 7 8

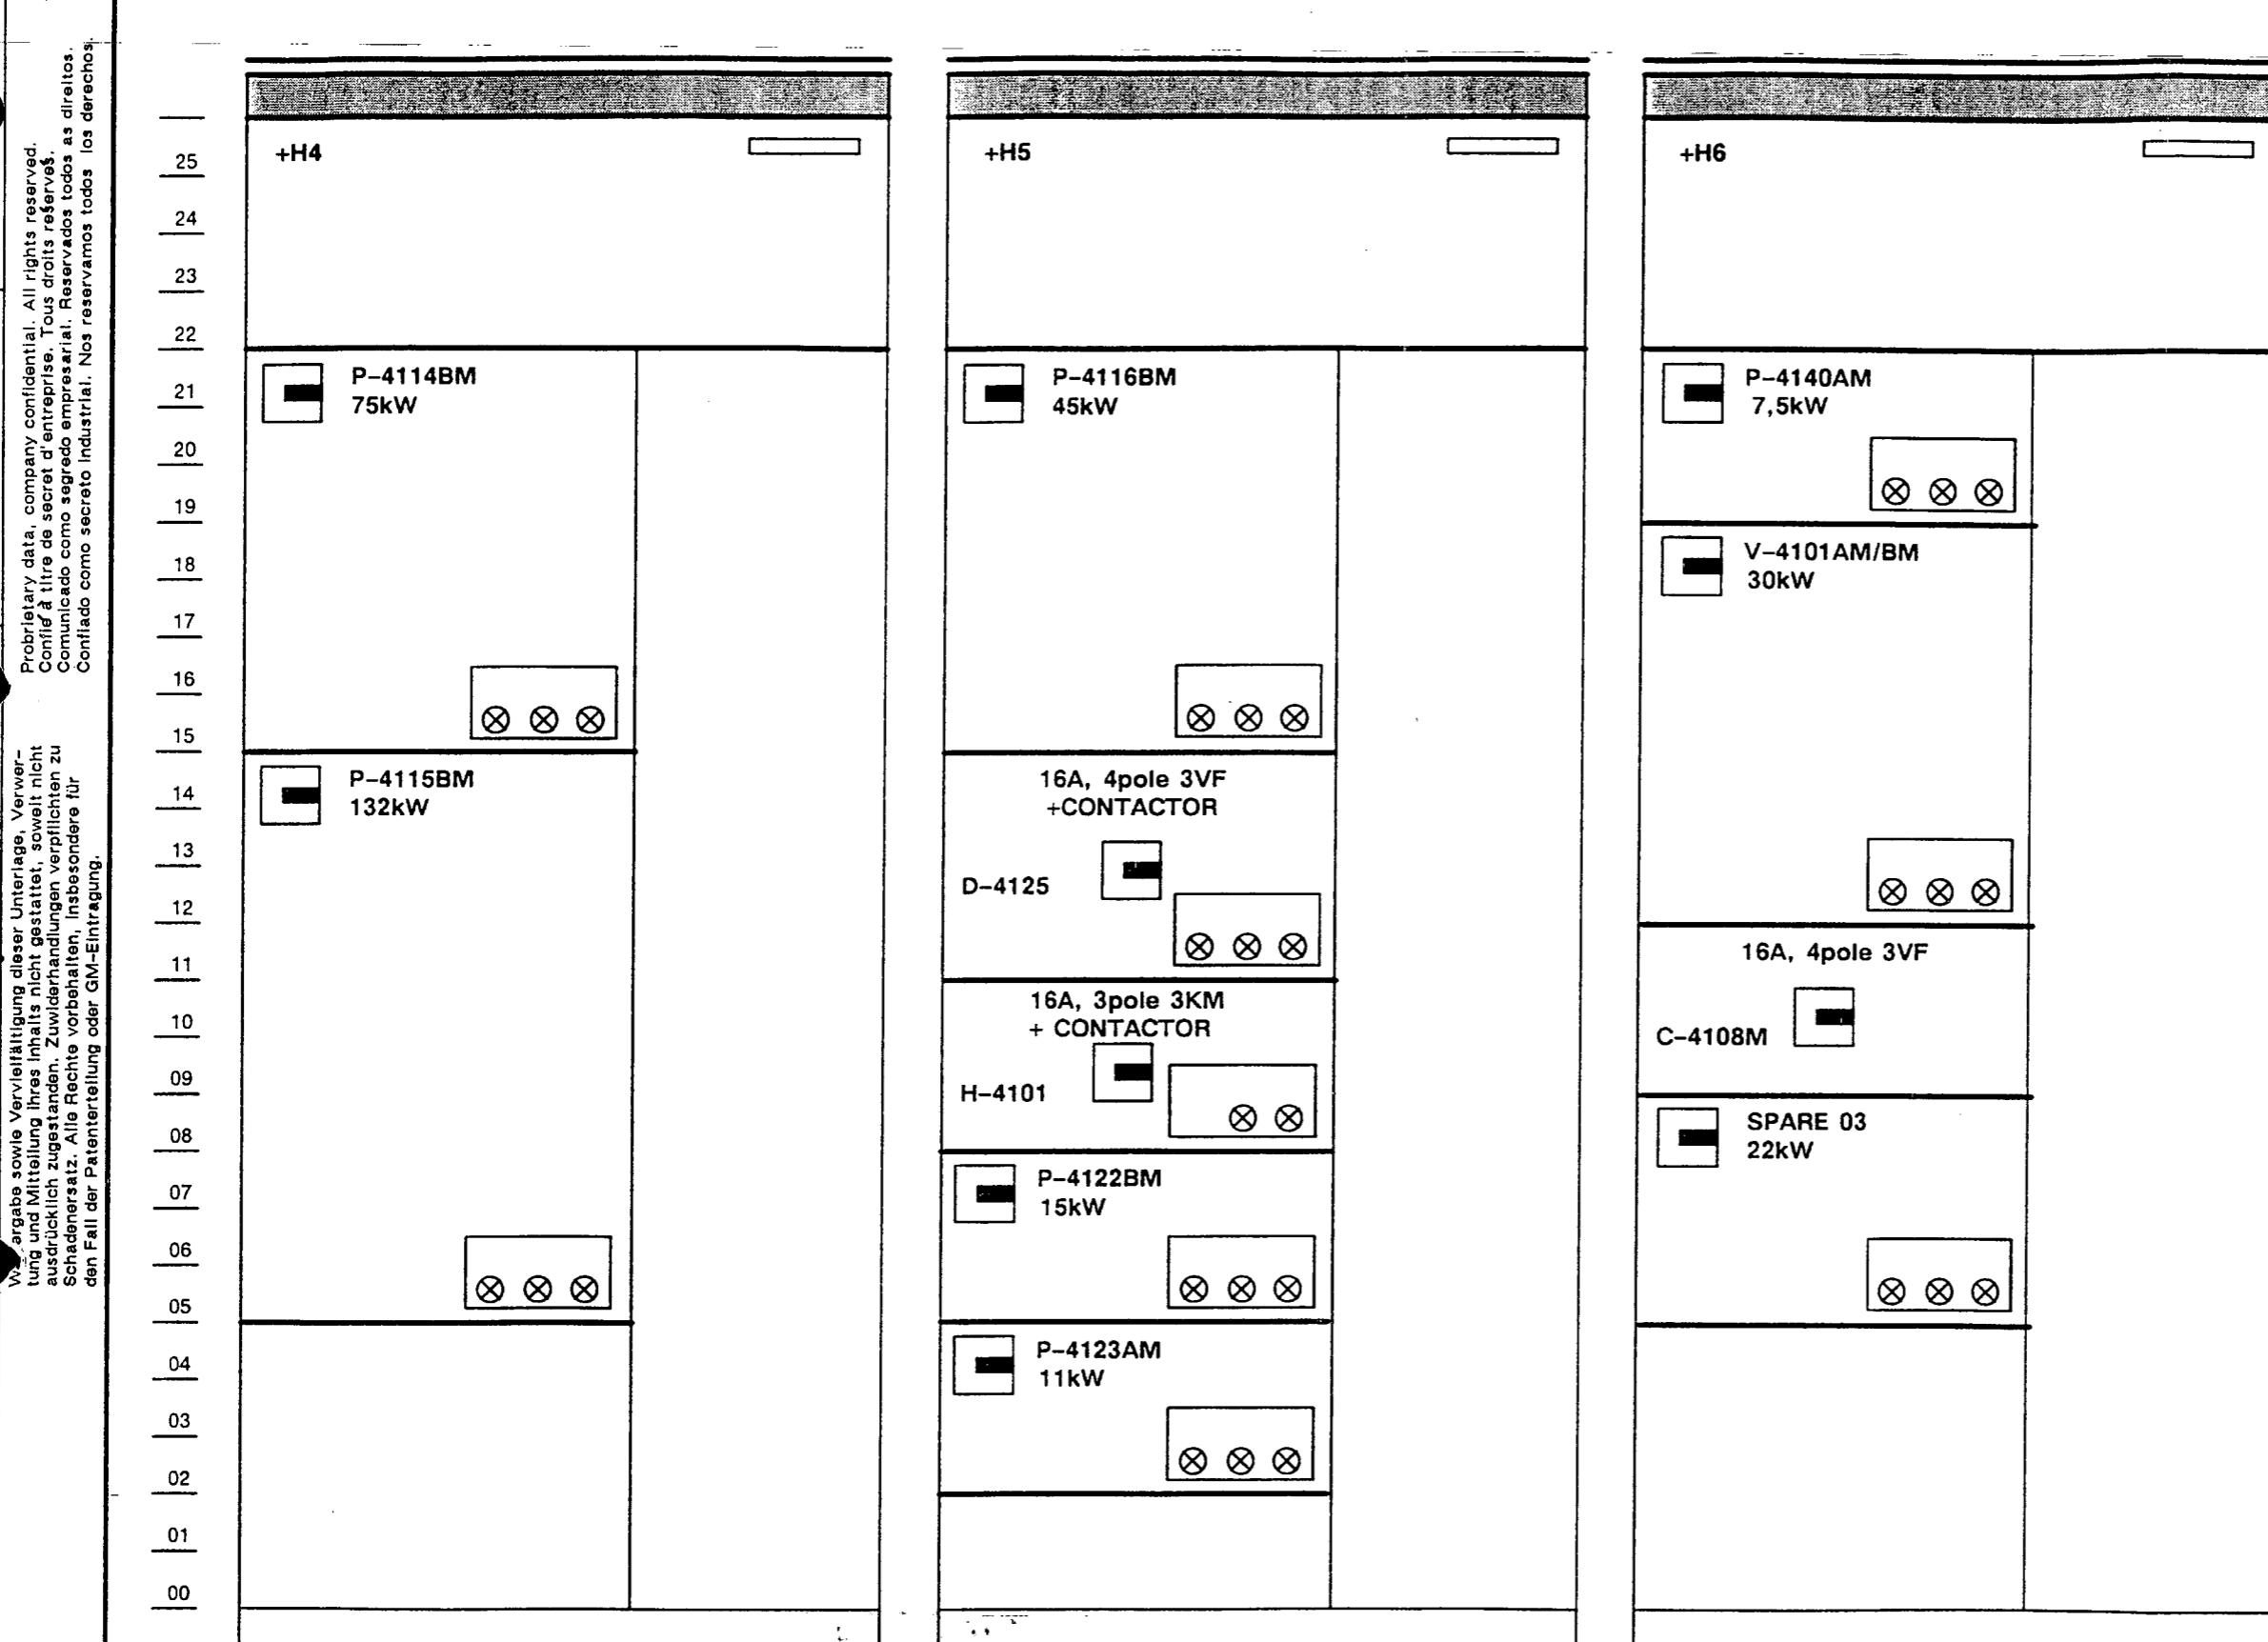




Proprietary data, company confidential. All rights reserved.
Confidential à titre de secret d'entreprise. Tous droits réservés.
Comunicado como secreto empresarial. Reservados todos los derechos.
Confiado como secreto industrial. Nos reservamos todos los derechos.

Warenargabe sowie Veröffentlichung dieser Unterlage, Vervielfältigung und Mitteilung Ihres Inhalts nicht gestattet, sofern nicht ausdrücklich zugestanden. Zu widerhandlungen verpflichten zu Schadenersatz. Alle Rechte vorbehalten, insbesondere für den Fall der Patenterteilung oder GM-Einträgung.

		Job No. 5429
		ITEM No. B4SN0050
		PURCHASE ORDER No. 5429-41D2-N321-01
		REQUISITION No. A2
		DATA GROUP No. G34002-E2024-A912
		VENDOR DOCUMENT No.
<input type="checkbox"/> CERTIFIED FINAL AND COMPLETE AT REV. <i>Ro</i> <input type="checkbox"/> CERTIFIED FINAL EXCEPT AS INDICATED		
SIGNED	<i>[Signature]</i>	DATE <i>08.11.94</i>
<input type="checkbox"/> REJECT <input type="checkbox"/> NO COMMENTS		<input type="checkbox"/> COMMENTS AS NOTED <input type="checkbox"/> NOT REVIEWED
SIGNED	<i>[Signature]</i>	DATE <i>Doc 94</i>
KELLOGG REVIEW AND COMMENTS SHALL NOT BE ASSUMED TO INDICATE EITHER APPROVAL RESPONSIBILITY OR LIABILITY FOR ACCURACY AND COMPLETENESS OF THIS DOCUMENT OR TO ALTER ANY CONTRACTUAL TERMS AND CONDITIONS		
KHPC DOCUMENT No. <i>REV. 1</i>		

C	BOX SIZE	16.05.	Olt	DATE	28.10.93	KHORASAN PETROCHEMICAL COMPANY BOJNURD , IRAN	Siemens AG	MAIN 380 VOLT UREA SWITCHBOARD FRONT VIEW			
R0	AS BUILT	04.11.	Fl	DRWN.	GELLNER						
D	H-4101	08.06.	Olt	APR.	THIELE						
REVISION	REMARKS	DATE	NAME	NORM		Urapr./Ers. f./Ers. d.			(3) G34002-E2024-A912-R0	Sheet 4	11 Sh.

1 2 3 4 5 6 7 8

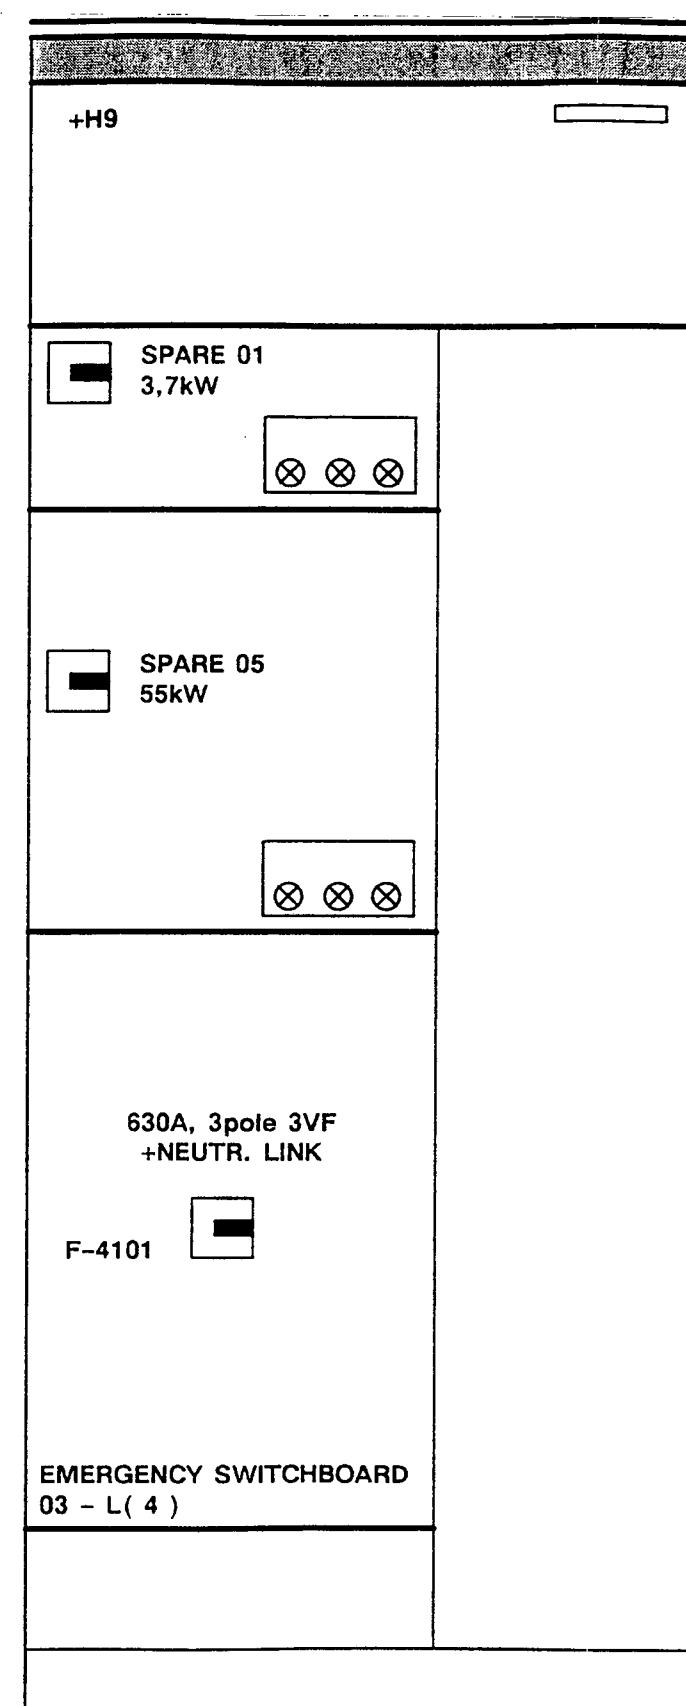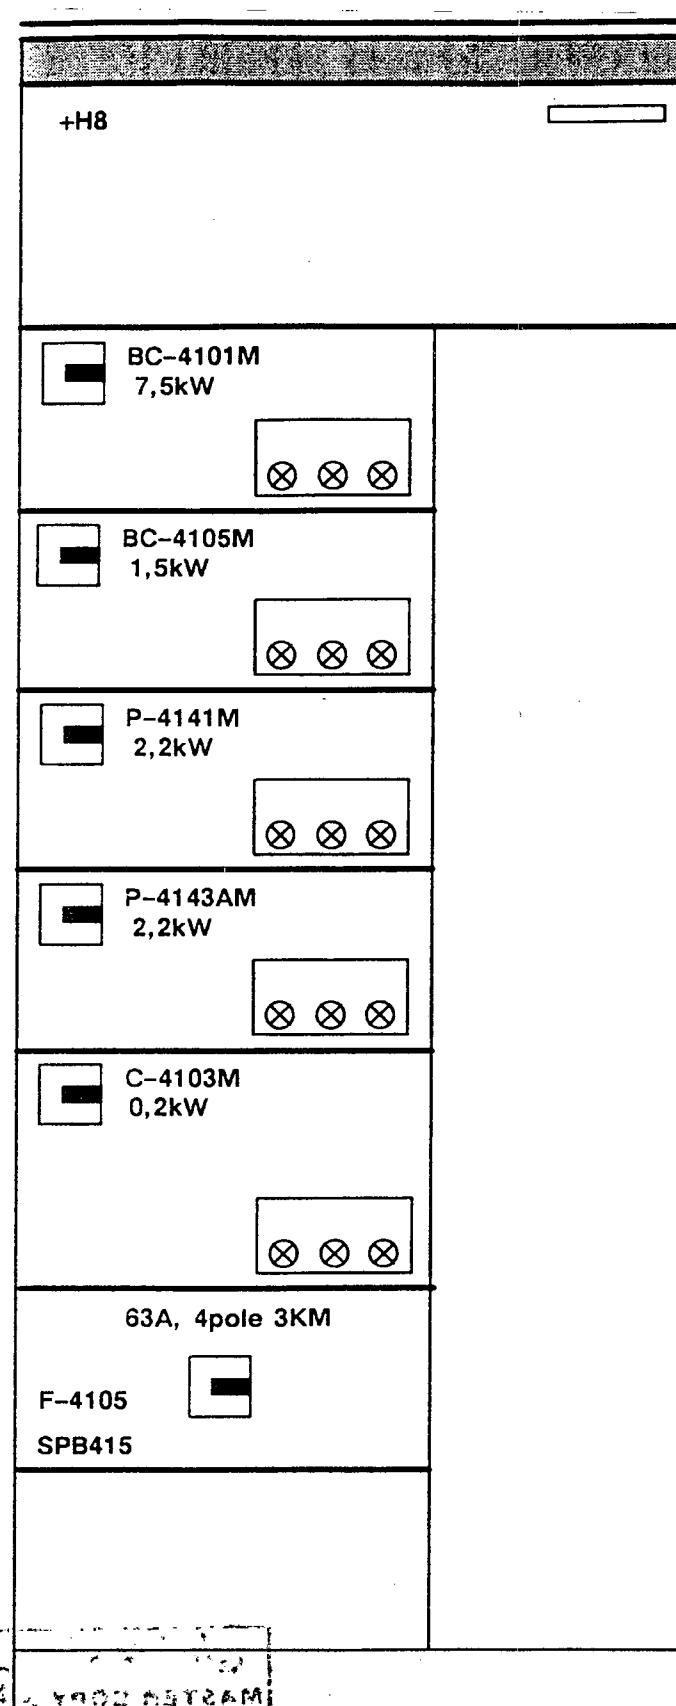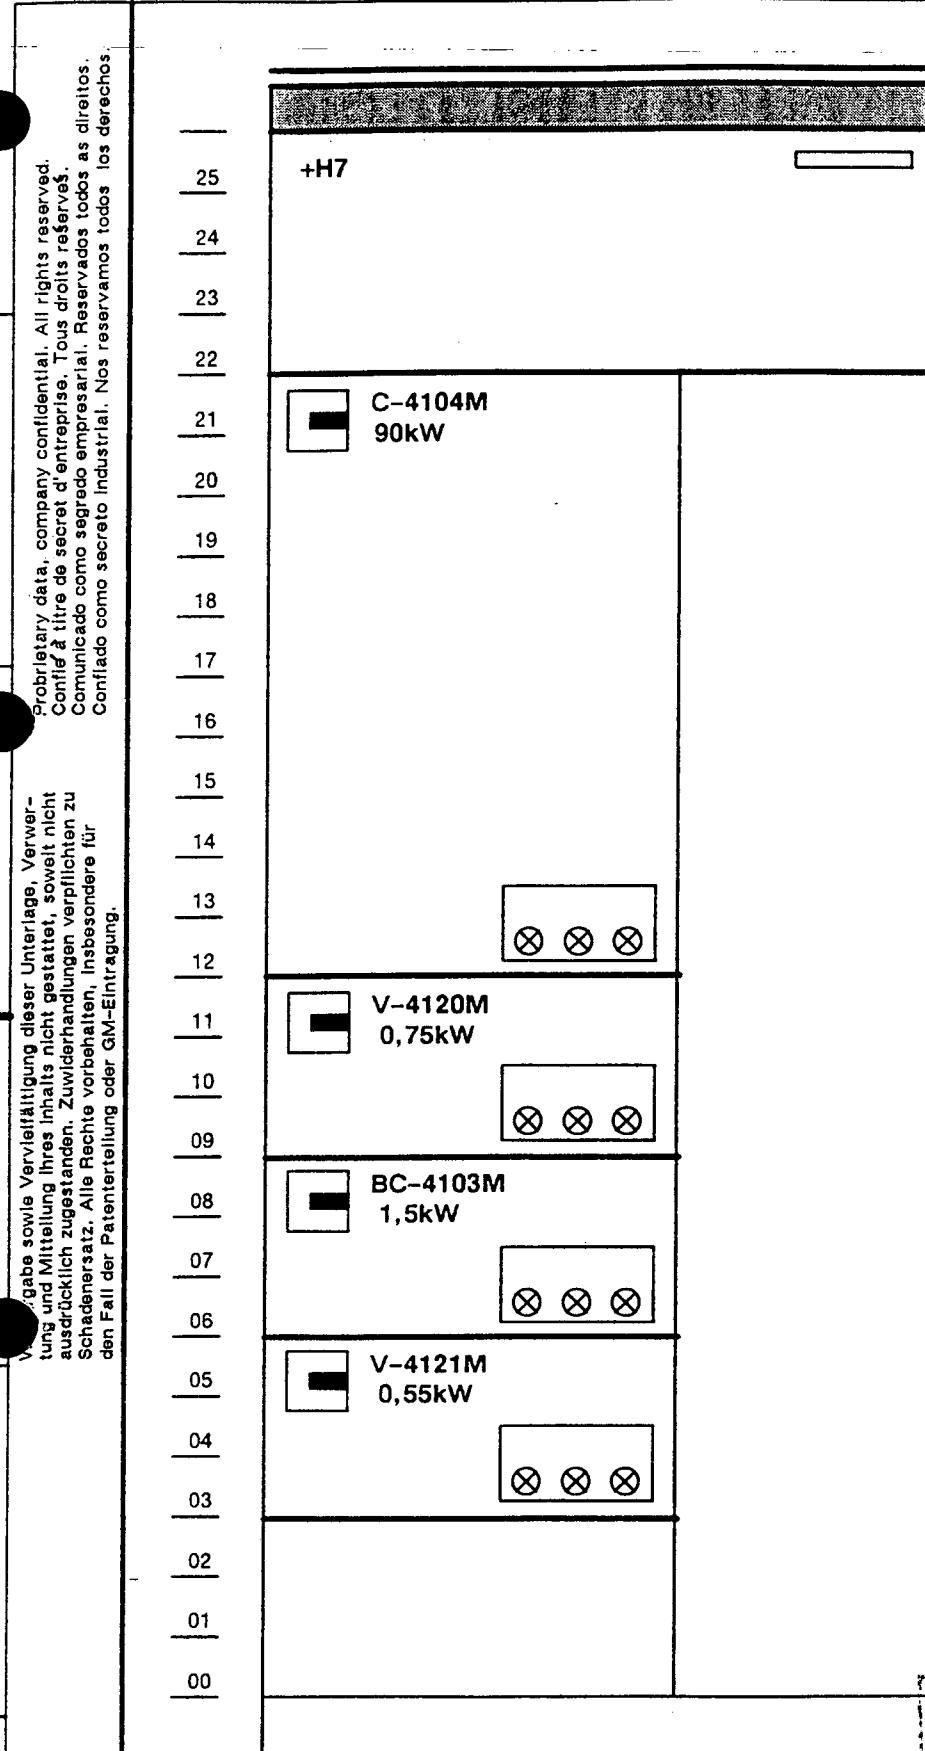

5429

KELLOGG	Job No.	ITEM No.
	B4SN0050	
	REQUISITION No.	5429-41D2-N321-01
	DATA GROUP No.	A2
	VENDOR DOCUMENT No.	G34002-E2024-A912

VENDOR DISPOSITION:

CERTIFIED FINAL AND COMPLETE AT REV. R0

CERTIFIED FINAL EXCEPT AS INDICATED

SIGNED BT DATE 08.11.94

MWK DISPOSITION:

REJECT

NO COMMENTS

COMMENTS AS NOTED

NOT REVIEWED

SIGNED JW DATE DCG

KELLOGG REVIEW AND COMMENTS SHALL NOT BE ASSUMED TO INDICATE EITHER APPROVAL RESPONSIBILITY OR LIABILITY FOR ACCURACY AND COMPLETENESS OF THIS DOCUMENT OR TO ALTER ANY CONTRACTUAL TERMS AND CONDITIONS

KHPC DOCUMENT No. REV. -----

F	BOX SIZE	16.05.	Olt	DATE	28.10.93	KHORASAN PETROCHEMICAL COMPANY BOJNURD , IRAN	Siemens AG	MAIN 380 VOLT UREA SWITCHBOARD FRONT VIEW			
									D	+H8	08.06.
REVISION	REMARKS	DATE	NAME	NORM	Urepr./Ers. f./Ers. d.					(3) G34002-E2024-A912-R0	
0	AS BUILT	04.11.	FI	DRWN.	GELLNER						
D	+H8	08.06.	Olt	APR.	THIELE						

1 2 3 4 5 6 7 8

F

A

B

C

D

E



F

1 2 3 4 5 6 7 8

Proprietary data, company confidential. All rights reserved.
 Confidential à titre de secret d'entreprise. Tous droits réservés.
 Comunicado como secreto empresarial. Reservados todos los derechos.
 Confidado como secreto industrial. Nos reservamos todos los derechos.

Angabe sowie Veröffentlichung dieser Unterlage, Verwertung und Mitteilung Ihres Inhalts nicht gestattet, soweit nicht ausdrücklich zugestanden. Zwiderhandlungen verpflichten zu Schadenersatz. Alle Rechte vorbehalten, insbesondere für den Fall der Patenterteilung oder GM-Eintragung.

F	C	BOX SIZE	16.05.	OLT	DATE	28.10.93
D	AS BUILT	04.11.	FI	DRWN.	GELLNER	
A	COMPLETE	25.02	KL	APR.	THIELE	
REVISION	REMARKS	DATE	NAME	NORM	Urspr./Ers. f./Ers. d.	

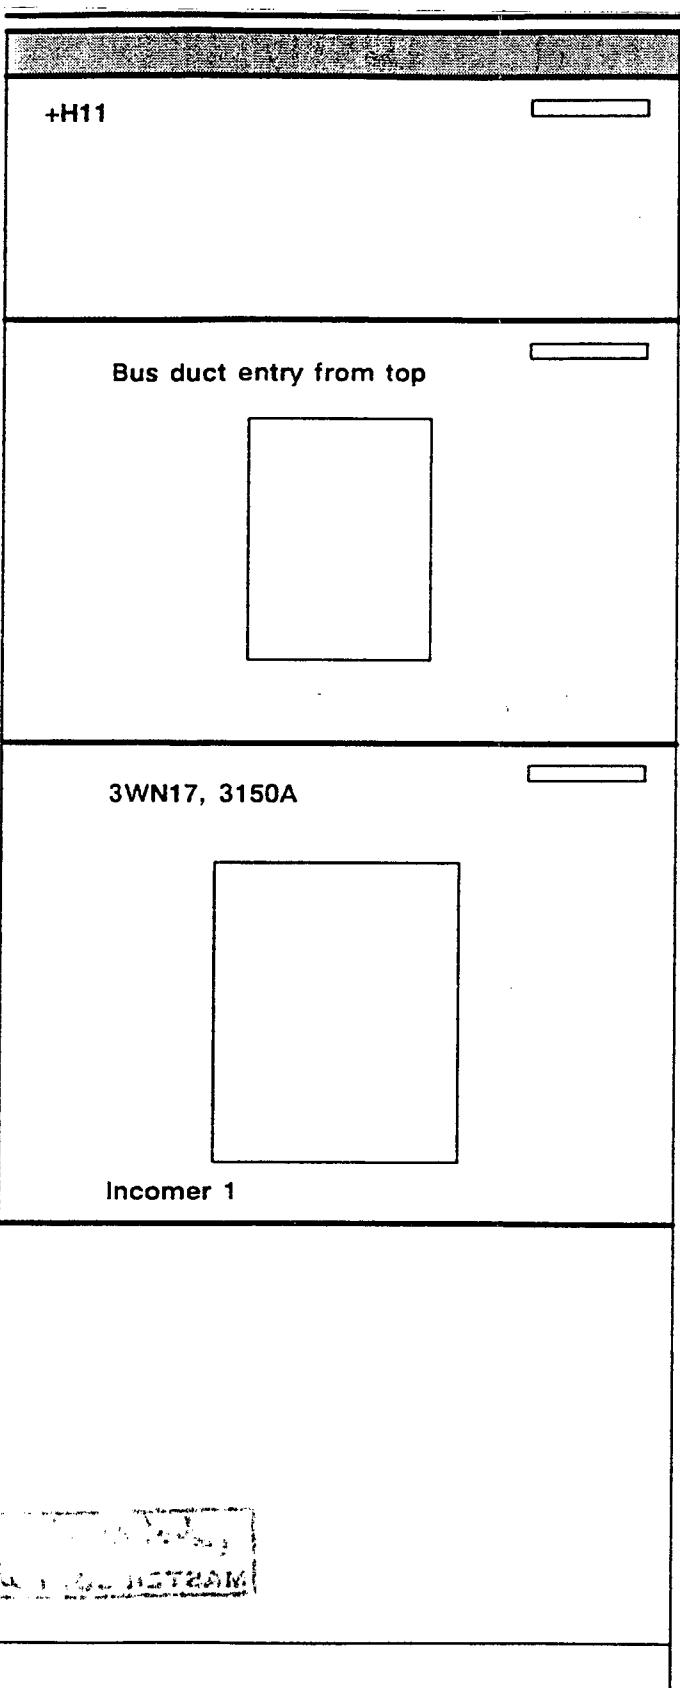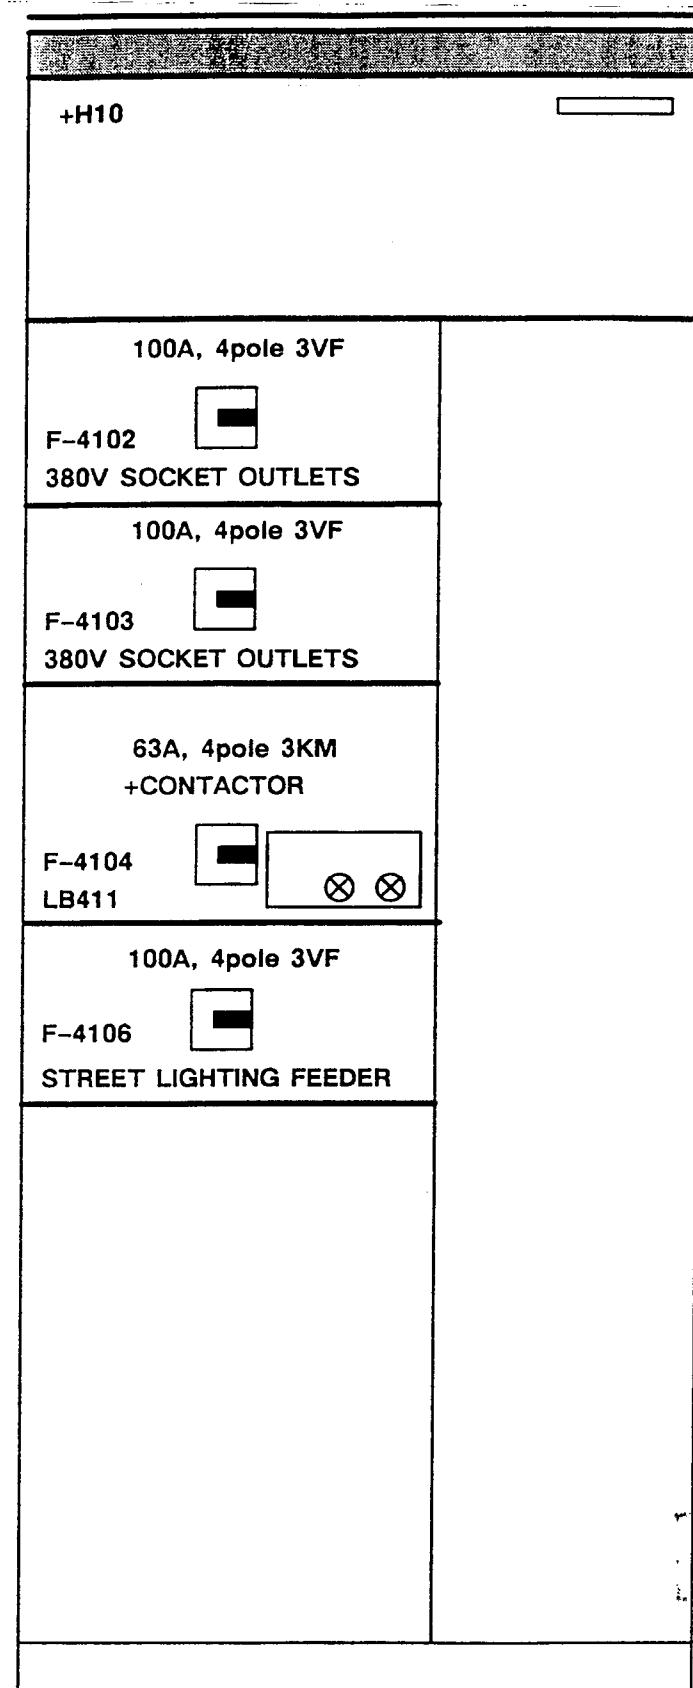

	Job No. 5429
ITEM No.	B4SN0050
PURCHASE ORDER No.	5429-41D2-N321-01
REQUISITION No.	A2
DATA GROUP No.	G34002-E2024-A912
VENDOR DOCUMENT No.	
VENDOR DISPOSITION:	
<input checked="" type="checkbox"/> CERTIFIED FINAL AND COMPLETE AT REV - R0	
<input type="checkbox"/> CERTIFIED FINAL EXCEPT AS INDICATED	
SIGNED	CB
DATE 08.11.94	
MWK DISPOSITION:	
<input type="checkbox"/> REJECT	<input type="checkbox"/> COMMENTS AS NOTED
<input type="checkbox"/> NO COMMENTS	<input type="checkbox"/> NOT REVIEWED
SIGNED	CB
DATE 10.09.94	
KELLOGG REVIEW AND COMMENTS SHALL NOT BE ASSUMED TO INDICATE EITHER APPROVAL RESPONSIBILITY OR LIABILITY FOR ACCURACY AND COMPLETENESS OF THIS DOCUMENT OR TO ALTER ANY CONTRACTUAL TERMS AND CONDITIONS	
KHPC DOCUMENT No. REV.	

KHORASAN PETROCHEMICAL COMPANY
BOJNURD , IRAN

Siemens AG



MAIN 380 VOLT
UREA SWITCHBOARD
FRONT VIEW

(3) G34002-E2024-A912-R0

Sheet 6
11 Sh.

1 2 3 4 5 6 7 8

1 2 3 4 5 6 7 8

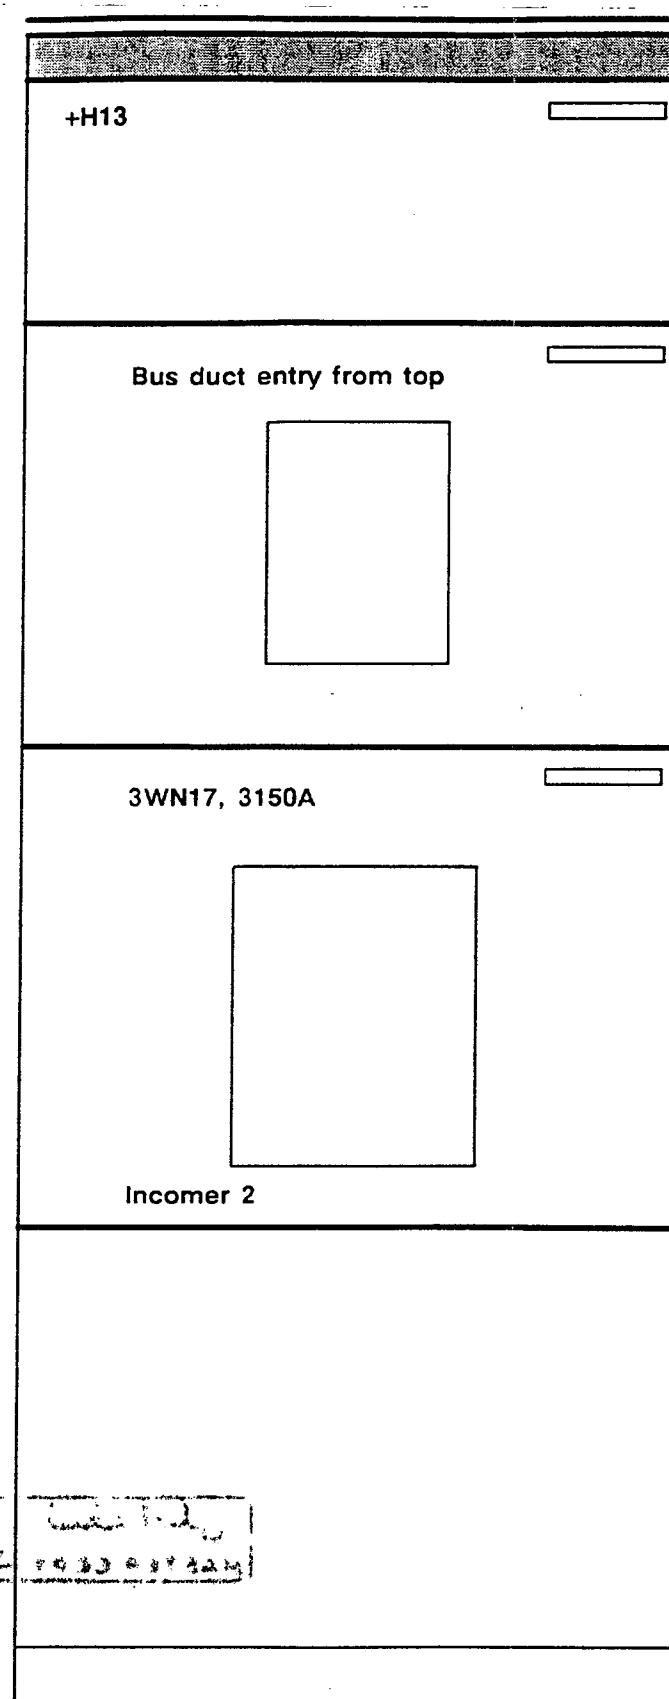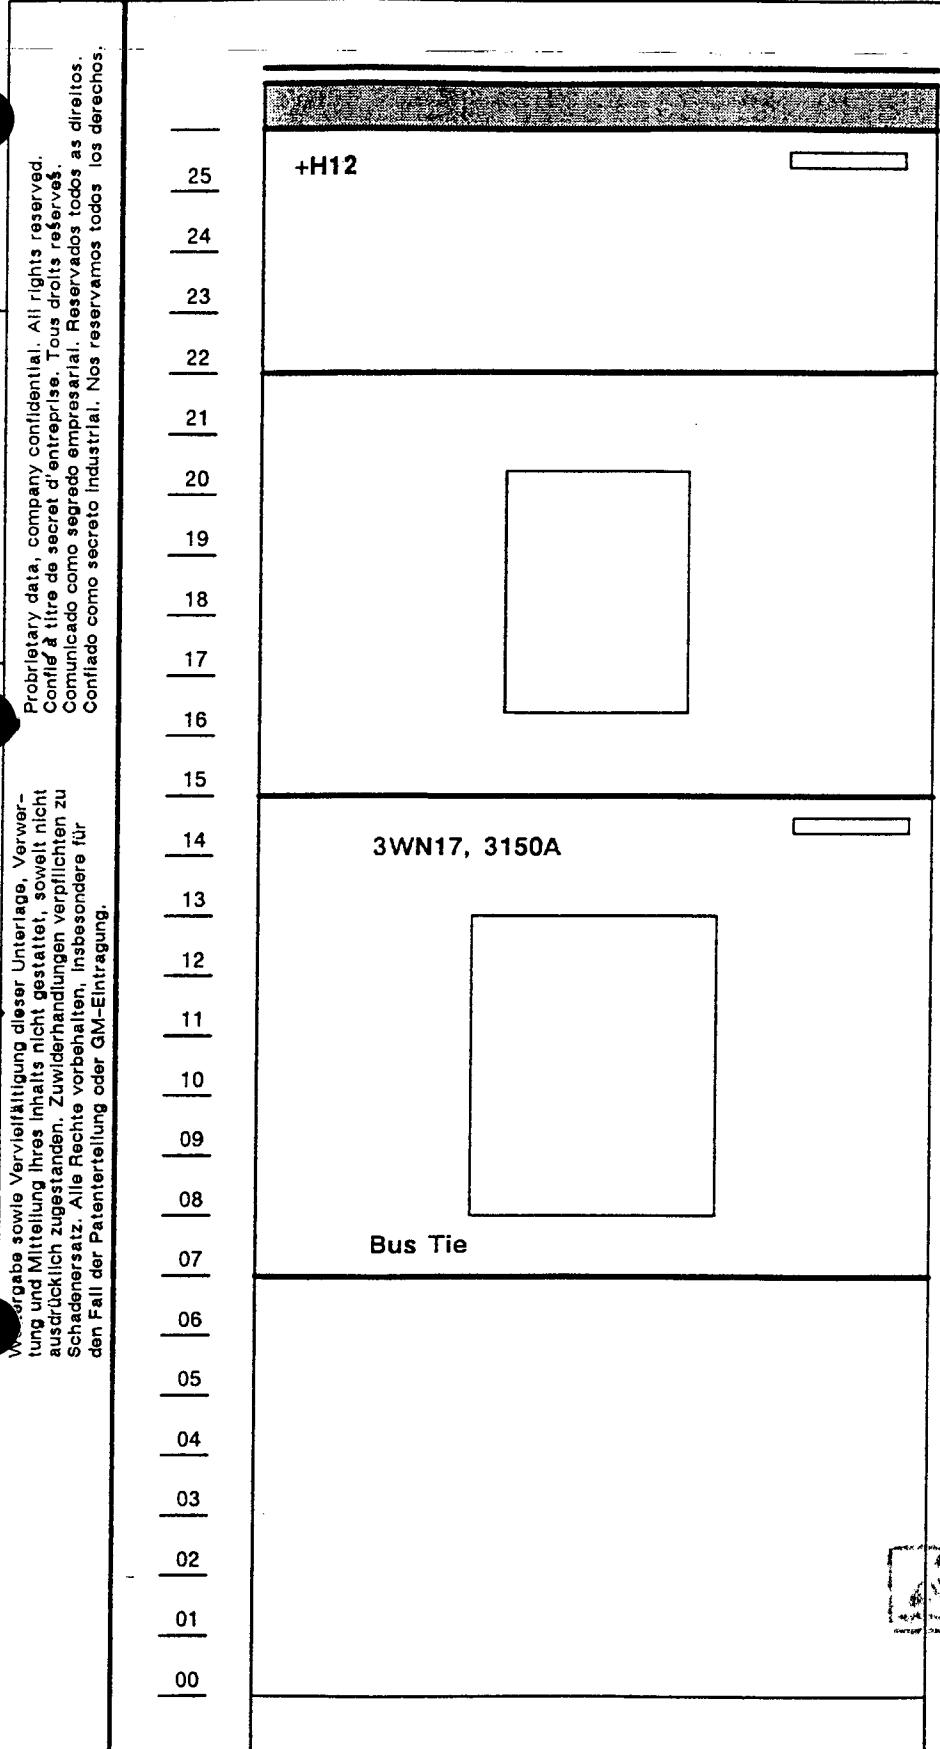

Proprietary data. Company confidential. All rights reserved.
Confidential à titre de secret d'entreprise. Tous droits réservés.
Comunicado como secreto empresarial. Reservados todos los derechos.
Confidido como secreto Industrial. Nos reservamos todos los derechos.

Wiedergabe sowie Vervielfältigung dieser Unterlage, Verwertung und Mitteilung ihres Inhalts nicht gestattet, soviel nicht ausdrücklich zugestanden. Zu widerhandlungen verpflichten zu Schadensersatz. Alle Rechte vorbehalten, insbesondere für den Fall der Patenterteilung oder GM-Eintragung.

5429		Job No. 5429 ITEM No.
		PURCHASE ORDER No. B4SN0050 REQUISITION No. 5429-41D2-N321-01 DATA GROUP No. A2 VENDOR DOCUMENT No. G34002-E2024-A912
<input checked="" type="checkbox"/> CERTIFIED FINAL AND COMPLETE AT REV. R0 <input type="checkbox"/> CERTIFIED FINAL EXCEPT AS INDICATED		SIGNED Ro DATE 08/11/94
<input type="checkbox"/> REJECT <input type="checkbox"/> NO COMMENTS		<input type="checkbox"/> COMMENTS AS NOTED <input type="checkbox"/> NOT REVIEWED
SIGNED Ro		DATE 10 Dec 94
KELLOGG REVIEW AND COMMENTS SHALL NOT BE ASSUMED TO INDICATE EITHER APPROVAL, RESPONSIBILITY OR LIABILITY FOR ACCURACY AND COMPLETENESS OF THIS DOCUMENT OR TO ALTER ANY CONTRACTUAL TERMS AND CONDITIONS		
KHPC DOCUMENT No. G34002-E2024-A912-R0 REV. R0		

C	FIELD NO.	16.05.	OLT	DATE	28.10.93	KHORASAN PETROCHEMICAL COMPANY BOJNURD , IRAN	Siemens AG	MAIN 380 VOLT UREA SWITCHBOARD FRONT VIEW			
0	AS BUILT	04.11.	FI	DRWN	GELLNER						
A	COMPLETE	25.02	KL	APR.	THIELE						
REVISION	REMARKS	DATE	NAME	NORM		Urspr./Ers. f./Ers. d.		(3) G34002-E2024-A912-R0	Sheet 7	11 Sh.	

1 2 3 4 5 6 7 8

1 2 3 4 5 6 7 8

Proprietary data, company confidential. All rights reserved.
 Confidentialité de l'entreprise. Tous droits réservés.
 Comunicado como secreto empresarial. Reservados todos los derechos.
 Confidato come secreto industriale. Nos reservamos todos los derechos.

B



C

D

E


F

Weitergabe sowie Vervielfältigung dieser Unterlage, Verwertung und Mitteilung ihres Inhalts nicht gestattet, soweit nicht ausdrücklich zugestanden. Zu widerhandlungen verpflichten, insbesondere für Schadenersatz. Alle Rechte vorbehalten, insbesondere für den Fall der Patenterteilung oder GM-Ertragung.

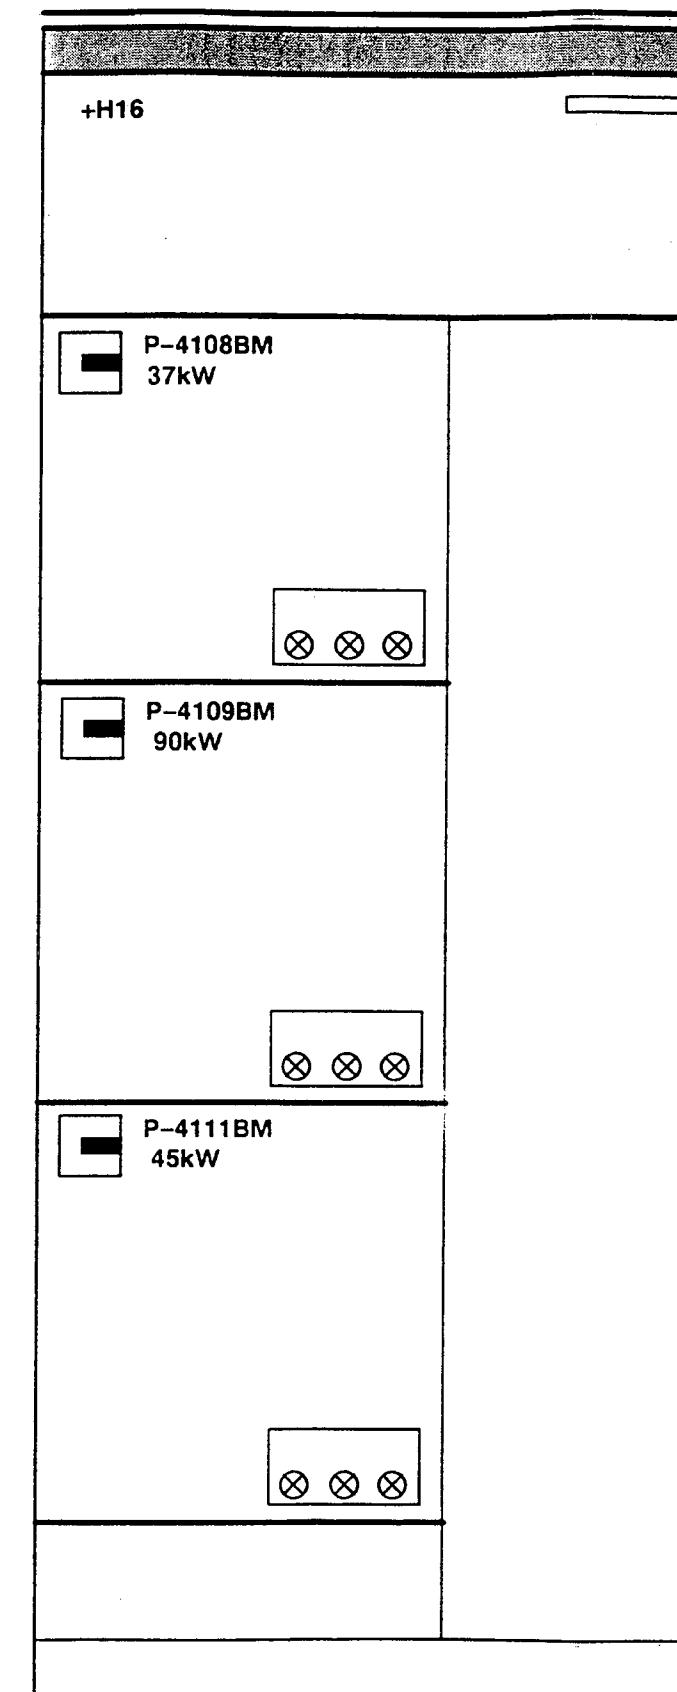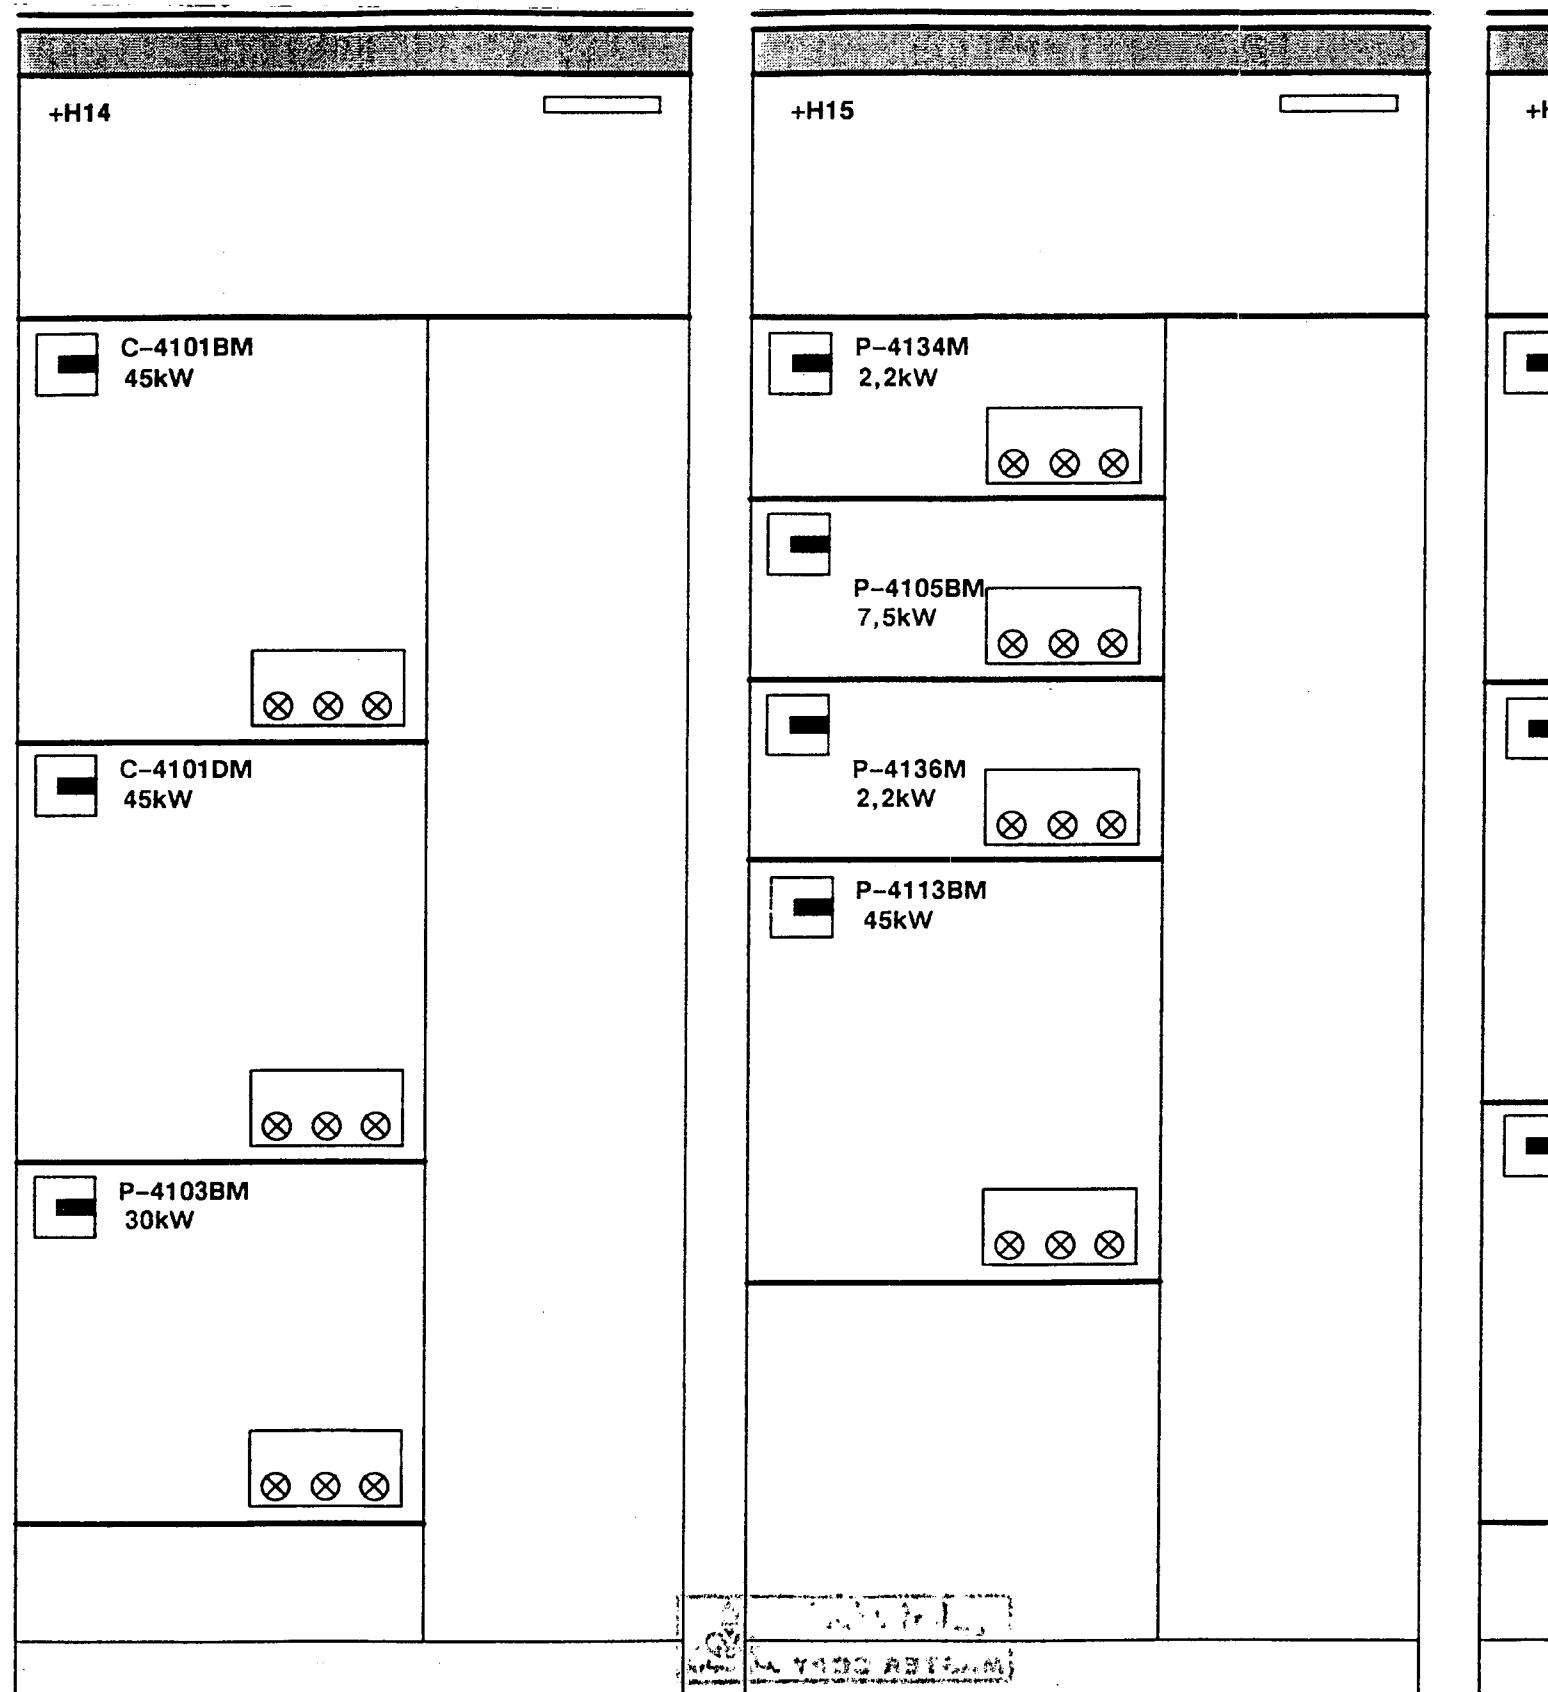

KELLOGG	Job No. 5429
ITEM No. B4SN0050	PURCHASE ORDER No. 5429-41D2-N321-01
REQUISITION No. A2	DATA GROUP No. G34002-E2024-A912
VENDOR DOCUMENT No. G34002-E2024-A912	
VENDOR DISPOSITION:	
<input checked="" type="checkbox"/> CERTIFIED FINAL AND COMPLETE AT REV. <i>R0</i>	
<input type="checkbox"/> CERTIFIED FINAL EXCEPT AS INDICATED	
SIGNED <i>[Signature]</i>	DATE <i>08.11.94</i>
MWK DISPOSITION:	
<input type="checkbox"/> REJECT	
<input checked="" type="checkbox"/> NO COMMENTS	
<input type="checkbox"/> COMMENTS AS NOTED	
<input type="checkbox"/> NOT REVIEWED	
SIGNED <i>[Signature]</i>	DATE <i>DEC 04</i>
KELLOGG REVIEW AND COMMENTS SHALL NOT BE ASSUMED TO INDICATE EITHER APPROVAL, RESPONSIBILITY OR LIABILITY FOR ACCURACY AND COMPLETENESS OF THIS DOCUMENT OR TO ALTER ANY CONTRACTUAL TERMS AND CONDITIONS	
KHPC DOCUMENT No. <i>REV.</i>	



C	BOX SIZE	16.05.	Olt	DATE	28.10.93	KHORASAN PETROCHEMICAL COMPANY BOJNURD , IRAN	Siemens AG	MAIN 380 VOLT UREA SWITCHBOARD FRONT VIEW			
R0	AS BUILT	04.11.	FI	DRWN.	GELLNER						
D	+H15	08.06.	Olt	APR.	THIELE						
REVISION	REMARKS	DATE	NAME	NORM					(3) G34002-E2024-A912-R0	Sheet 8	
1	2	3	4	5	6	7	8	11 Sh.			

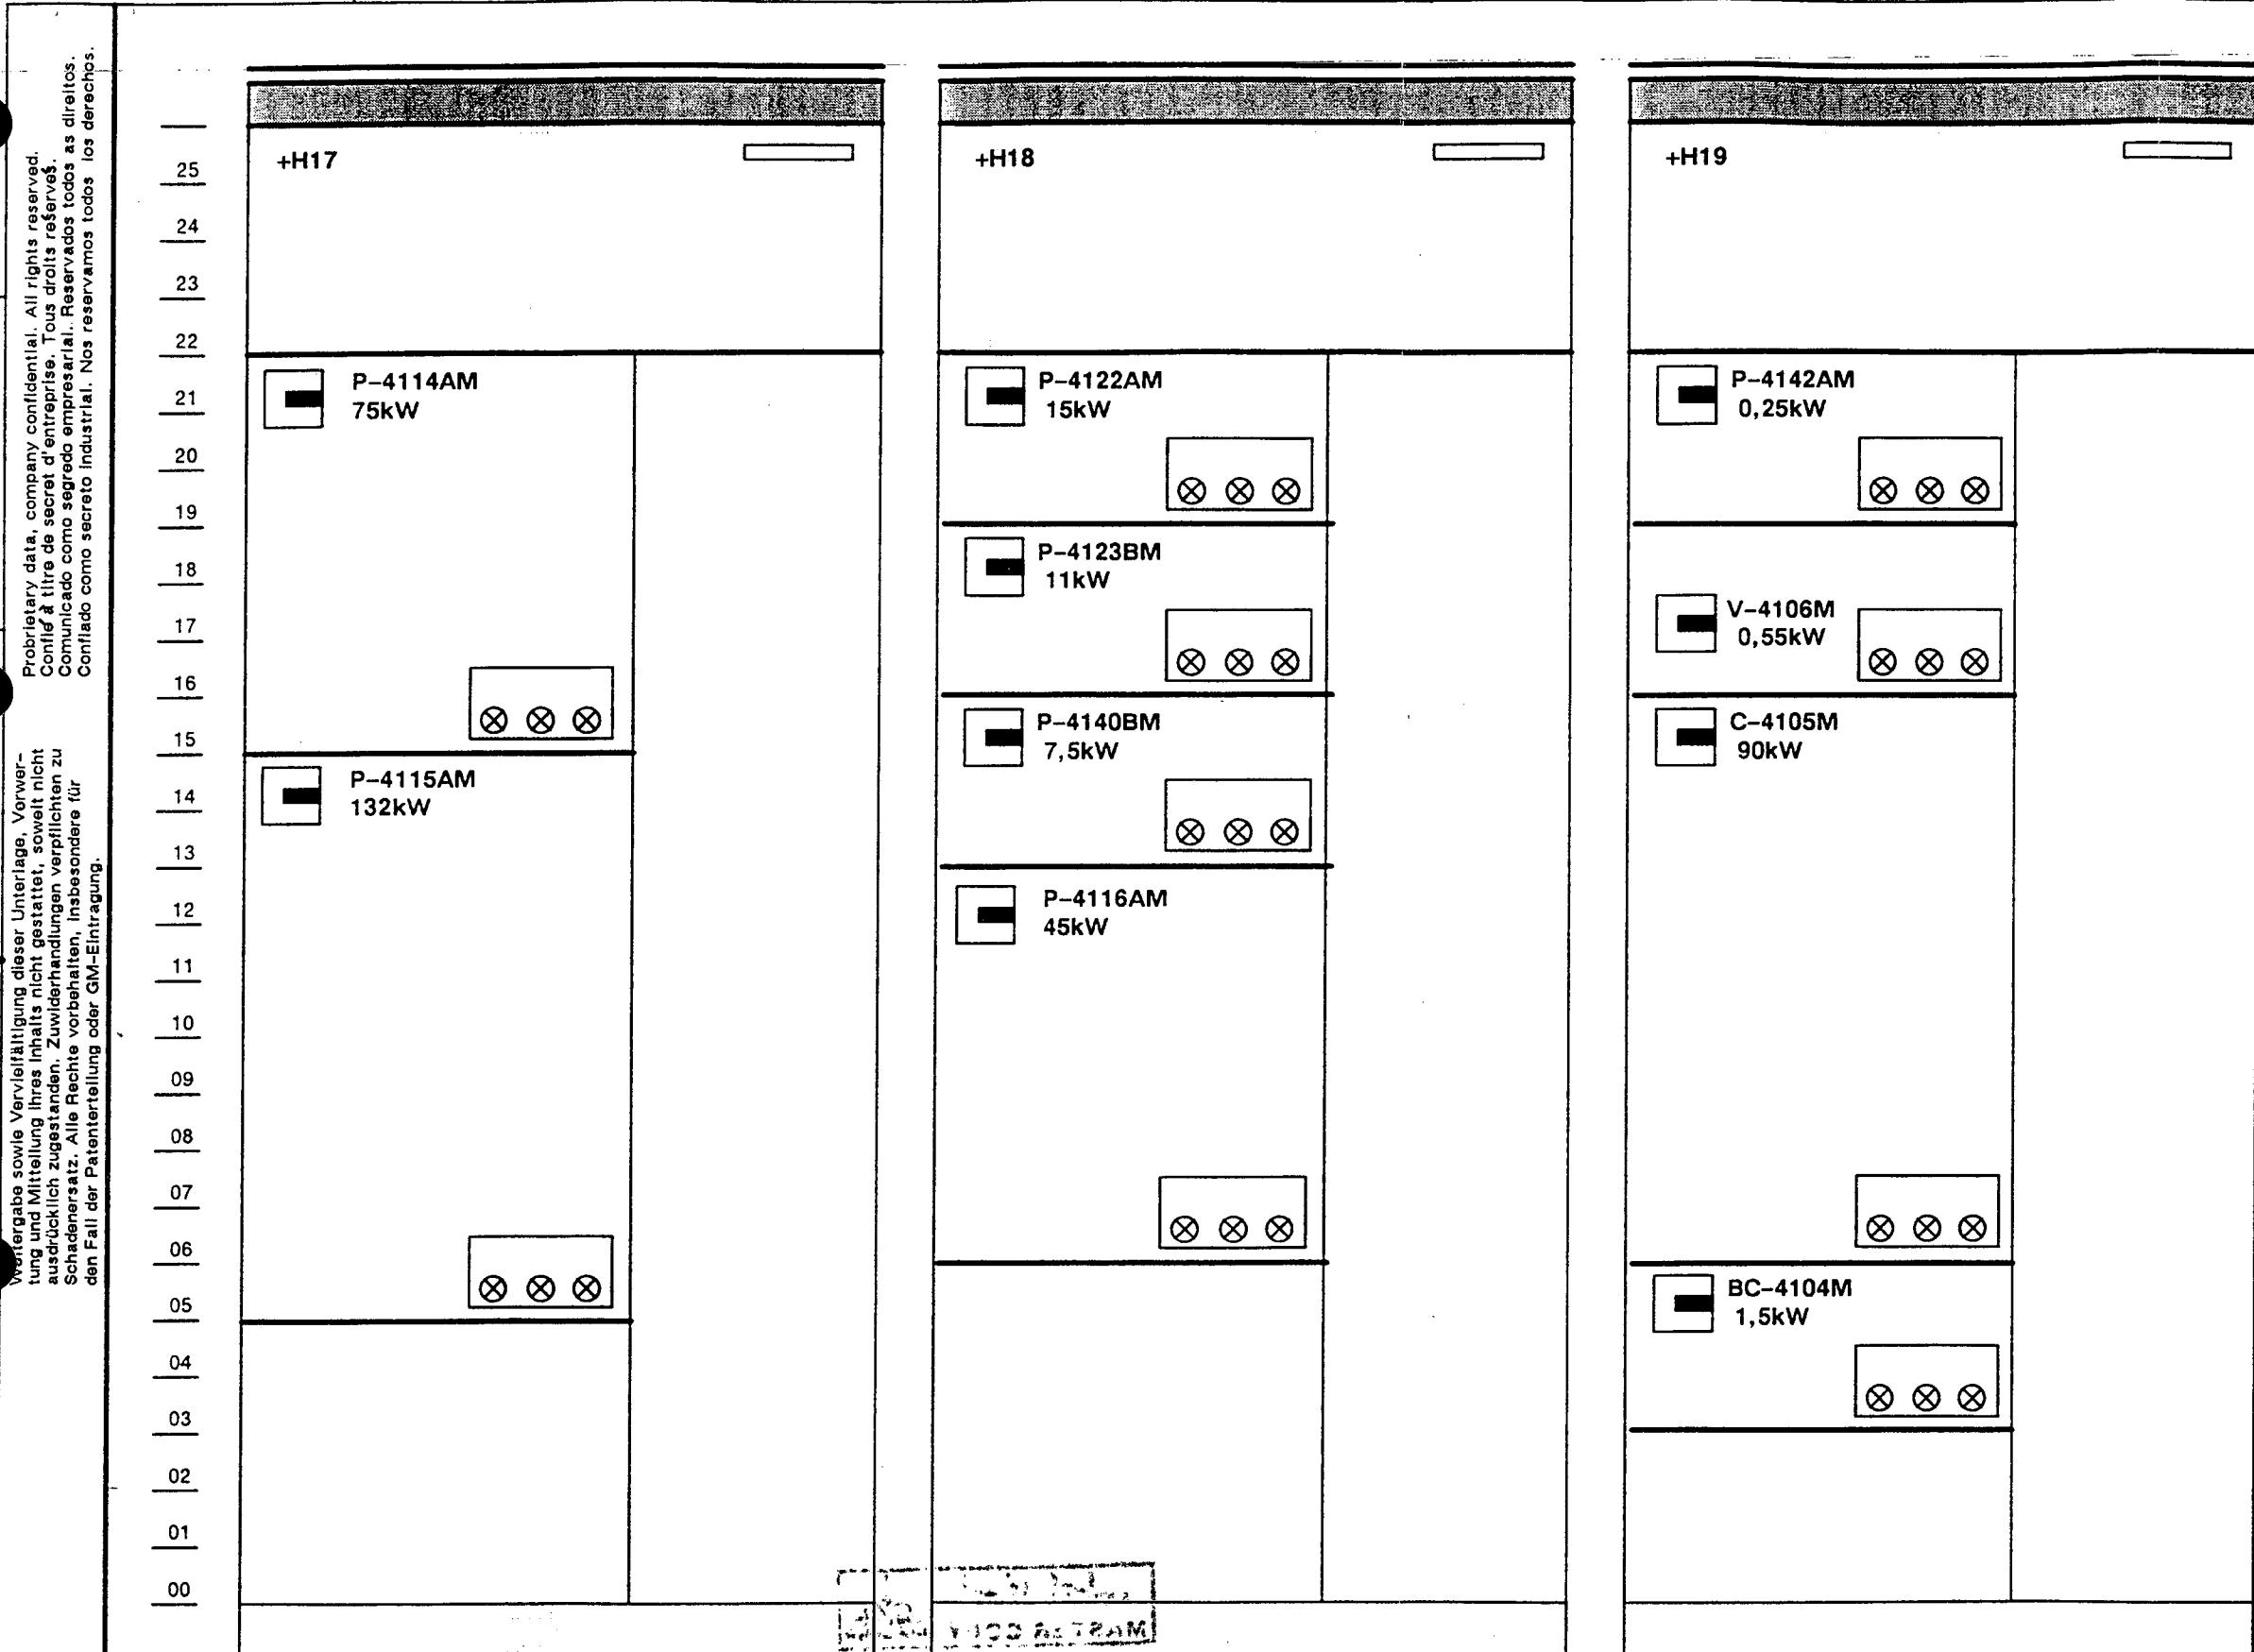

KELLOGG		Job No. 5429
		ITEM No. B4SN0050
		PURCHASE ORDER No. 5429-41D2-N321-01
		REQUISITION No. A2
		DATA GROUP No. G34002-E2024-A912
		VENDOR DOCUMENT No.
<input checked="" type="checkbox"/> VENDOR DISPOSITION:		<input type="checkbox"/> CERTIFIED FINAL AND COMPLETE AT REV. R0
<input type="checkbox"/> MWK DISPOSITION:		<input checked="" type="checkbox"/> CERTIFIED FINAL EXCEPT AS INDICATED
SIGNED [Signature]		DATE 08.11.94
<input type="checkbox"/> NO COMMENTS		<input type="checkbox"/> COMMENTS AS NOTED
SIGNED [Signature]		DATE 2 Dec 94
KELLOGG REVIEW AND COMMENTS SHALL NOT BE ASSUMED TO INDICATE EITHER APPROVAL RESPONSIBILITY OR LIABILITY FOR ACCURACY AND COMPLETENESS OF THIS DOCUMENT OR TO ALTER ANY CONTRACTUAL TERMS AND CONDITIONS		
KHPC DOCUMENT No. REV. 		

F	C	BOX SIZE	16.05.	Olt	DATE	28.10.93	KHORASAN PETROCHEMICAL COMPANY BOJNURD , IRAN		Siemens AG	MAIN 380 VOLT UREA SWITCHBOARD FRONT VIEW		(3) G34002-E2024-A912-R0		Sheet 9
	0	AS BUILT	04.11.	FI	DRWN	GELLNER								11 Sh.
D	+H17	08.06.	Olt	APR.		THIELE								
REVISION	REMARKS	DATE	NAME	NORM			Urspr. / Ers. f. / Ers. d.							

1 2 3 4 5 6 7 8

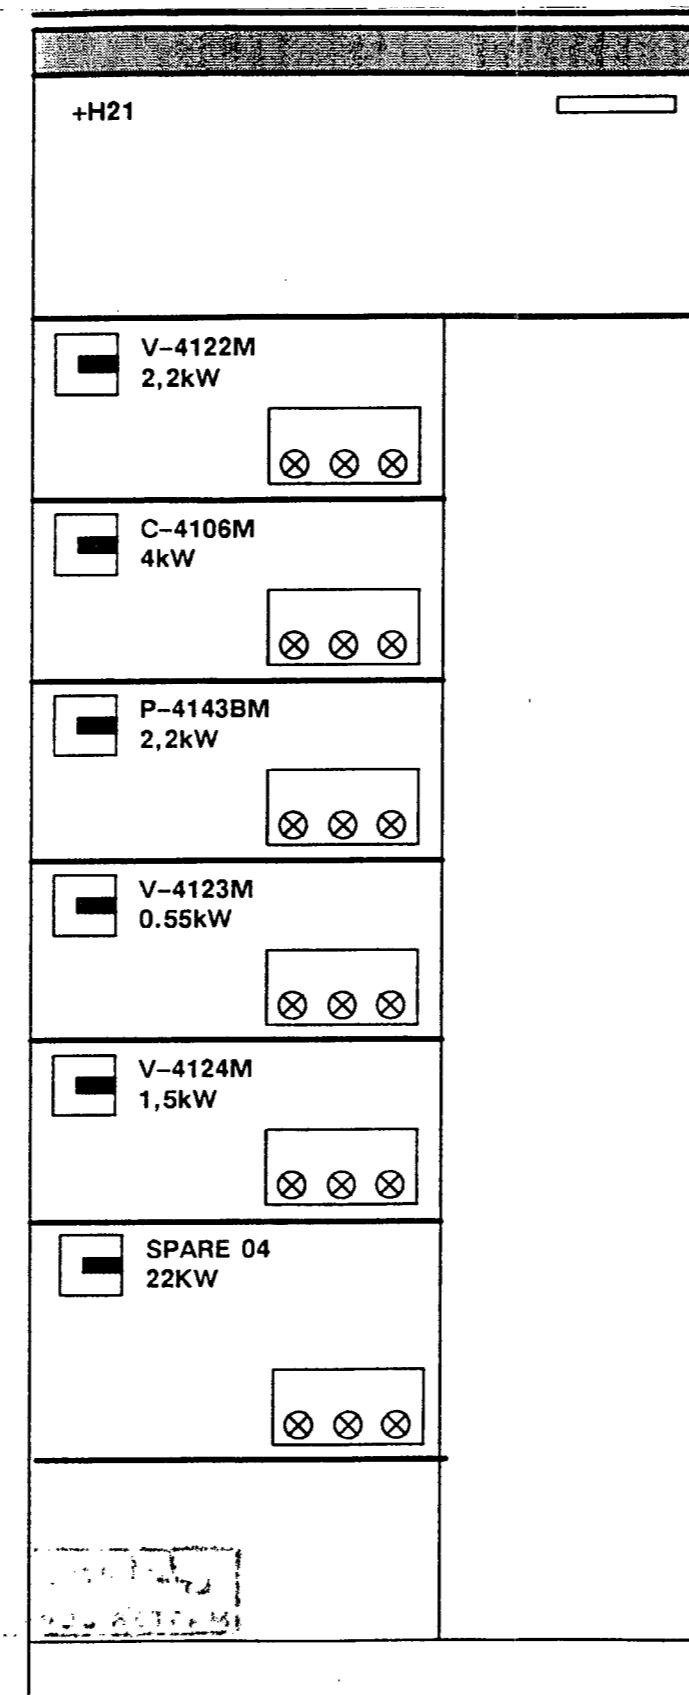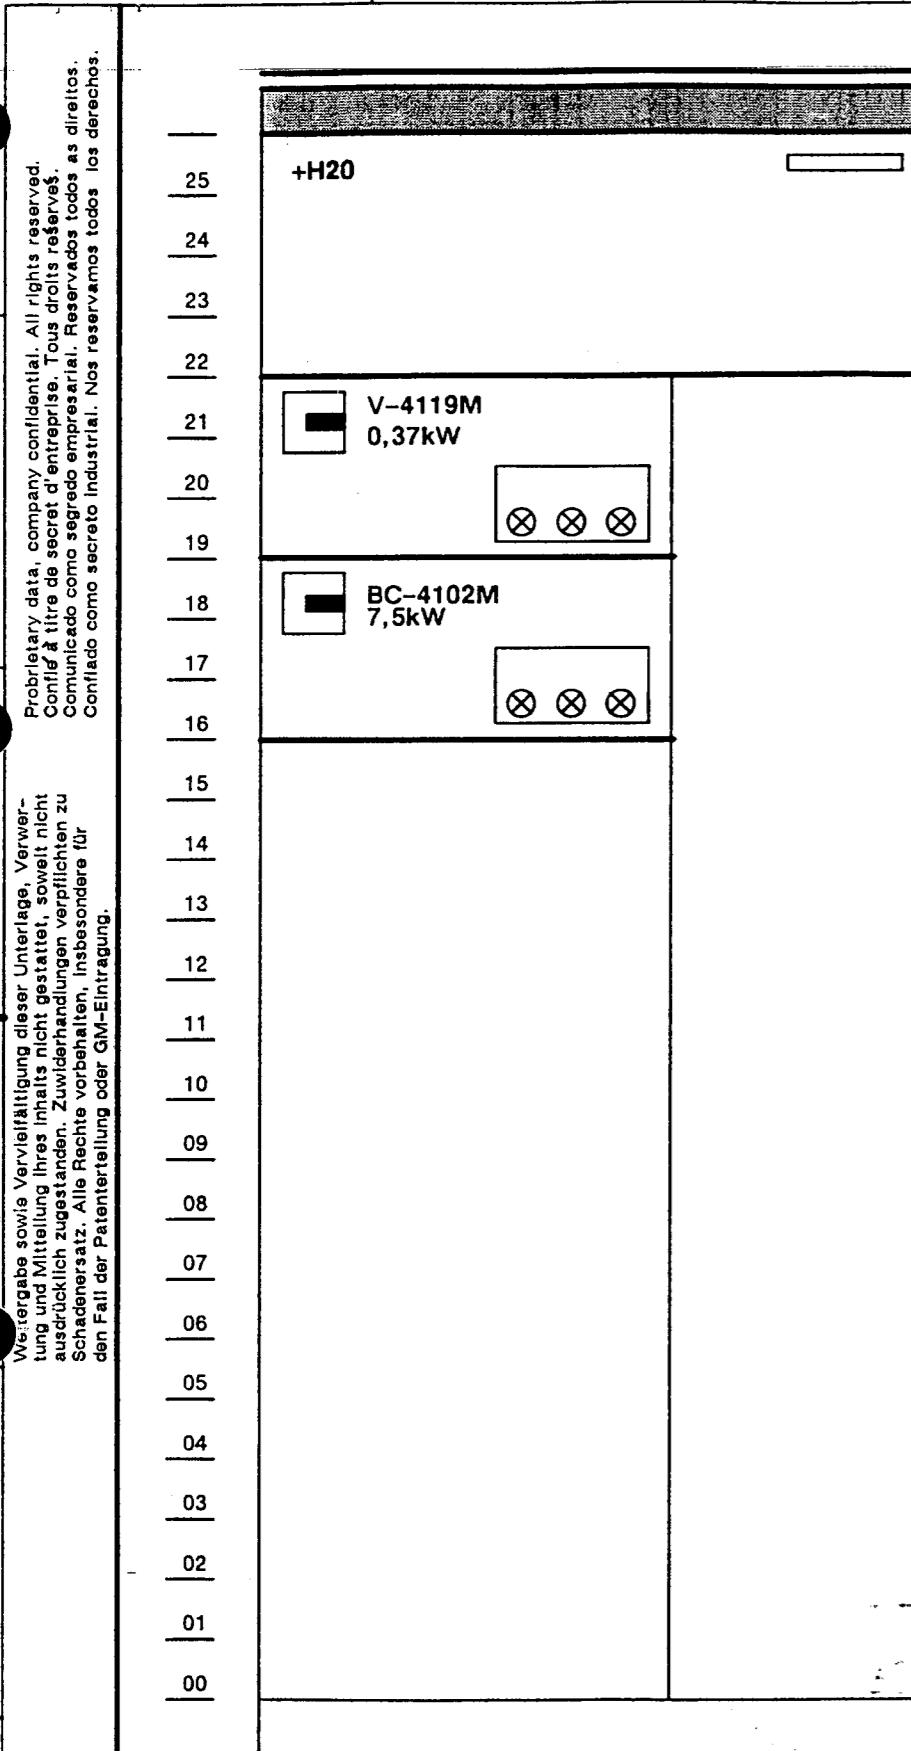

Proprietary data, company confidential. All rights reserved.
Confie à titre de secret d'entreprise. Tous droits réservés.
Comunicado como secreto empresarial. Reservados todos los derechos.
Confiado como secreto industrial. Nos reservamos todos los derechos.

Weitergabe sowie Vervielfältigung dieser Unterlage, Verwertung und Mitteilung Ihres Inhalts nicht gestattet, sofern nicht ausdrücklich zugestanden. Zu widerhandlungen verpflichten zu Schadenersatz. Alle Rechte vorbehalten, insbesondere für den Fall der Patenterteilung oder GM-Eintragung.

R0	AS BUILT	04.11.	FI	DATE	28.10.93	KHORASAN PETROCHEMICAL COMPANY BOJNURD , IRAN
B	BOX SIZE	16.05.	OLT	DRWN	GELLNER	
A	COMPLETE	25.02	KL	APR.	THIELE	
REVISION	REMARKS	DATE	NAME	NORM		Unspr./Ers. f./Ers. d.

Siemens AG

MAIN 380 VOLT
UREA SWITCHBOARD
FRONT VIEW

KELLOGG	Job No.	5429
	ITEM NO.	
PURCHASE ORDER NO.		B45N0050
REQUISITION NO.		5429-41D2-N321-01
DATA GROUP NO.		A2
VENDOR DOCUMENT NO.		G34002-E2024-A912
VENDOR DISPOSITION:		
<input checked="" type="checkbox"/> CERTIFIED FINAL AND COMPLETE AT REV. R0		
<input type="checkbox"/> CERTIFIED FINAL EXCEPT AS INDICATED		
SIGNED	DATE 08.11.94	
MWK DISPOSITION:		
<input type="checkbox"/> REJECT		
<input checked="" type="checkbox"/> NO COMMENTS		
COMMENTS AS NOTED		
<input type="checkbox"/> NOT REVIEWED		
SIGNED	DATE 10.11.94	
KELLOGG REVIEW AND COMMENTS SHALL NOT BE ASSUMED TO INDICATE EITHER APPROVAL RESPONSIBILITY OR LIABILITY FOR ACCURACY AND COMPLETENESS OF THIS DOCUMENT OR TO ALTER ANY CONTRACTUAL TERMS AND CONDITIONS		
KHPC DOCUMENT NO. _____ REV. _____		

(3) G34002-E2024-A912-R0

Sheet 10
11 Sh.

1 2 3 4 5 6 7 8

1 2 3 4 5 6 7 8

Proprietary data, company confidential. All rights reserved.
 Confidential à titre de secret d'entreprise. Tous droits réservés.
 Comunicado como secreto empresarial. Reservados todos los derechos.
 Confidencial como secreto industrial. Nos reservamos todos los derechos.

B



Vergabe sowie Vervielfältigung dieser Unterlage, Verwertung und Mitteilung Ihres Inhalts nicht gestattet, sofern nicht ausdrücklich zugestanden. Zu widerhandlungen verpflichten zu schadensersatz. Alle Rechte vorbehalten, insbesondere für den Fall der Patenterteilung oder GM-Einträgung.

C

D

E

F

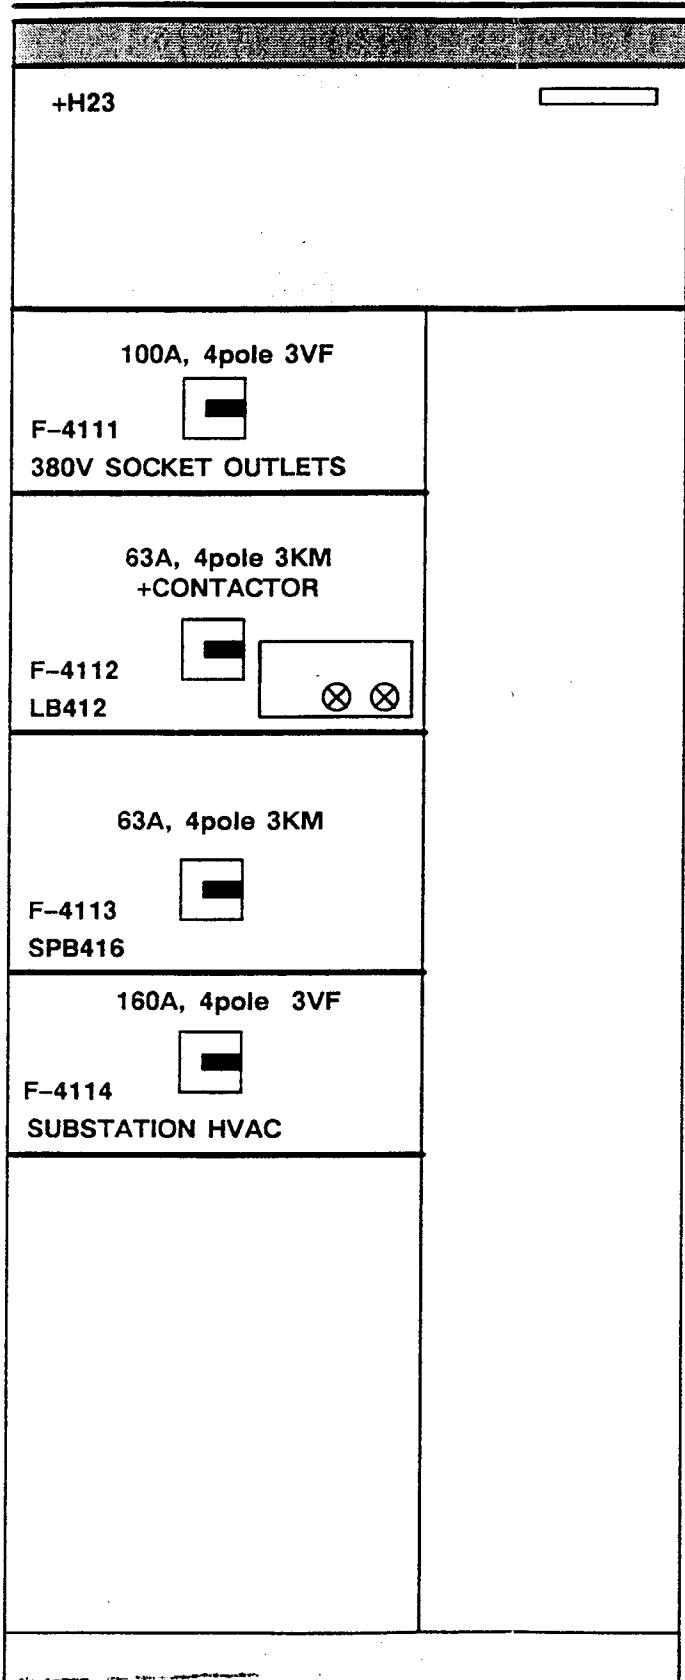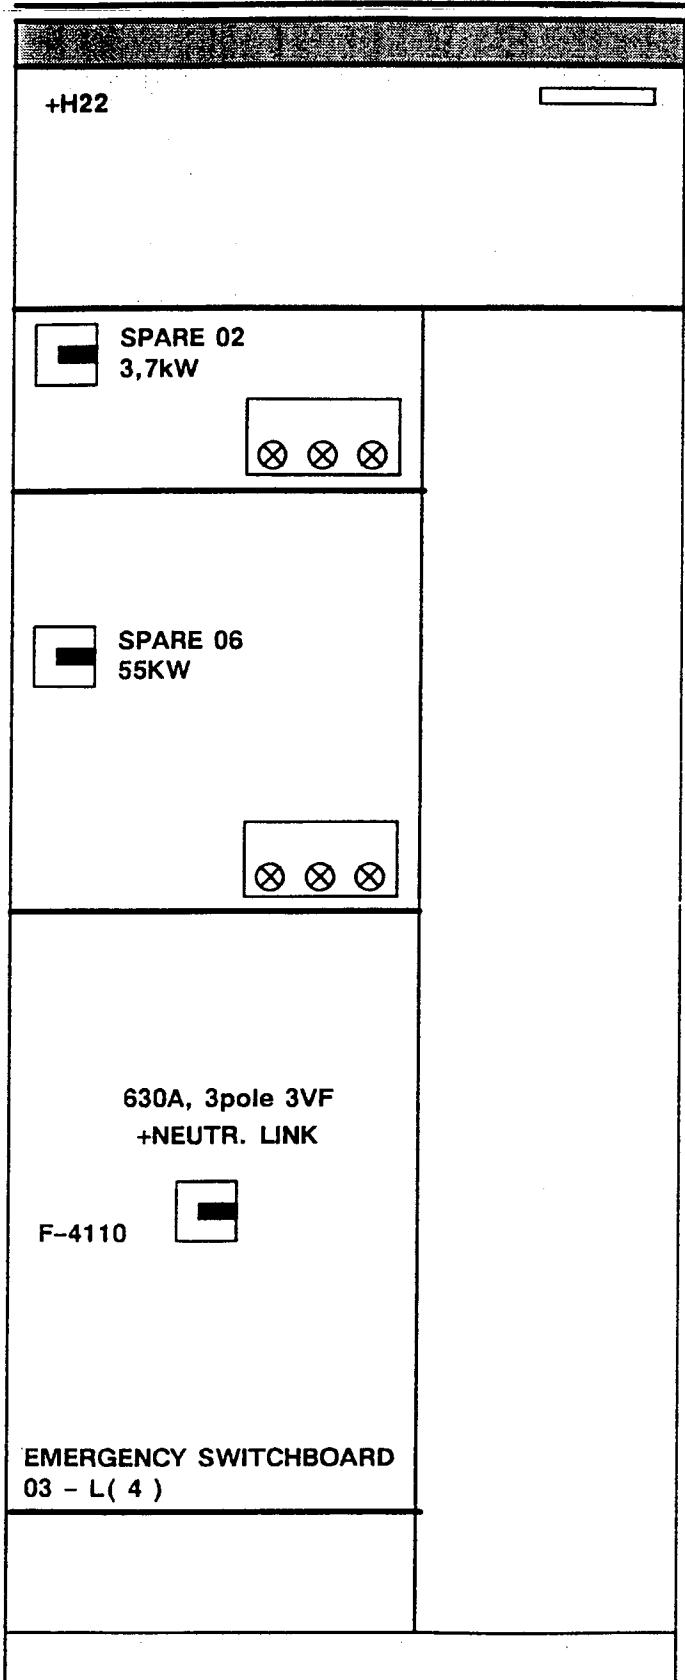


5429	
KELLOGG	Job No. ITEM No.
PURCHASE ORDER No. B4SN0050	
REQUISITION No. 5429-41D2-N321-01	
DATA GROUP No. A2	
VENDOR DOCUMENT No. G34002-E2024-A912	
VENDOR DISPOSITION:	
<input checked="" type="checkbox"/>	CERTIFIED FINAL AND COMPLETE AT REV. <i>R0</i>
<input type="checkbox"/>	CERTIFIED FINAL EXCEPT AS INDICATED
SIGNED	DATE <i>08.11.94</i>
MWK DISPOSITION:	
<input type="checkbox"/>	REJECT
<input checked="" type="checkbox"/>	NO COMMENTS
<input type="checkbox"/>	COMMENTS AS NOTED
<input type="checkbox"/>	NOT REVIEWED
SIGNED	DATE <i>08.11.94</i>
KELLOGG REVIEW AND COMMENTS SHALL NOT BE ASSUMED TO INDICATE EITHER APPROVAL RESPONSIBILITY OR LIABILITY FOR ACCURACY AND COMPLETENESS OF THIS DOCUMENT OR TO ALTER ANY CONTRACTUAL TERMS AND CONDITIONS	
KHPC DOCUMENT No. _____ REV. _____	

C						BOX SIZE	16.05.	OLT	DATE	28.10.93	KHORASAN PETROCHEMICAL COMPANY BOJNURD , IRAN	Siemens AG	MAIN 380 VOLT UREA SWITCHBOARD FRONT VIEW					
F						+H17	23.03.	OLT	DRWN.	GELLNER								
H0						AS BUILT	04.11.	FI	APR.	THIELE								
REVISION	REMARKS	DATE	NAME	NORM		Urspr./Ers. 1./Ers. d.											(3) G34002-E2024-A912-R0	

1 2 3 4 5 6 7 8

 Sheet 11
11 Sh.



1 2 3 4 5 6 7 8

SIEMENS AG

A A
B B
C C
D D
E E
F F

DIAGRAMS AND CHARTS

RELEASE FOR PROD.

COORD. TPM	DATE	SIGNATURE
CONTR. TPM	DATE	SIGNATURE

COPYING OF THIS DOCUMENT AND GIVING IT TO OTHERS AND THE USE OR COMMUNICATION OF THE CONTENTS THEREOF, ARE FORBIDDEN WITHOUT EXPRESS AUTHORITY. OFFENDERS ARE LIABLE TO THE PAYMENT OF DAMAGES. ALL RIGHTS ARE RESERVED IN THE EVENT OF THE GRANT OF A PATENT OR THE REGISTRATION OF A UTILITY MODEL OR DESIGN.

PLANT 011075
PROJECT X_DOKU_020
PLAN 06
GROUP

STANDARD-NO.
PROJ.-STANDARD NO.



REV. IND. CHANGED DATE NAME

1 2 3 4 5 6 7 8

NAME Low Voltage Switchgear SIVACON			PLANT
DATE	05.04.2002	SCALE	LOCATION
COORD.	Stöcker	PROJECT Khorasan Petrochemical NPC	PP NO. DOC. KEY CONTENS CODE
CONTR.	Popp		
ISSUE DEPT.	A&D CD DM TPM		
COVER			
RESP. DEPT.	DRAWING NO. A&D CD DM (3)P29410-11075-A0001		
ORDER NO.		CUST. ORDER NO.	SHEET 1 1 SH.
OUTPUT NO.		REPL. OUTPUT FROM	
REPL. BY		REPL. F.	


1 2 3 4 5 6 7 8

A
B
C
D
E
F

COPYING OF THIS DOCUMENT AND GIVING IT TO OTHERS AND THE USE OR COMMUNICATION OF THE CONTENTS THEREOF ARE FORBIDDEN WITHOUT EXPRESS AUTHORITY. OFFENDERS ARE LIABLE TO THE PAYMENT OF DAMAGES. ALL RIGHTS ARE RESERVED IN THE EVENT OF THE GRANT OF A PATENT OR THE REGISTRATION OF A UTILITY MODEL OR DESIGN.

PLANT
PROJECT 011075
PLAN K_D00U_020
GROUP ANS_B

STANDARD-NR.
PROD.-STANDARD NO.

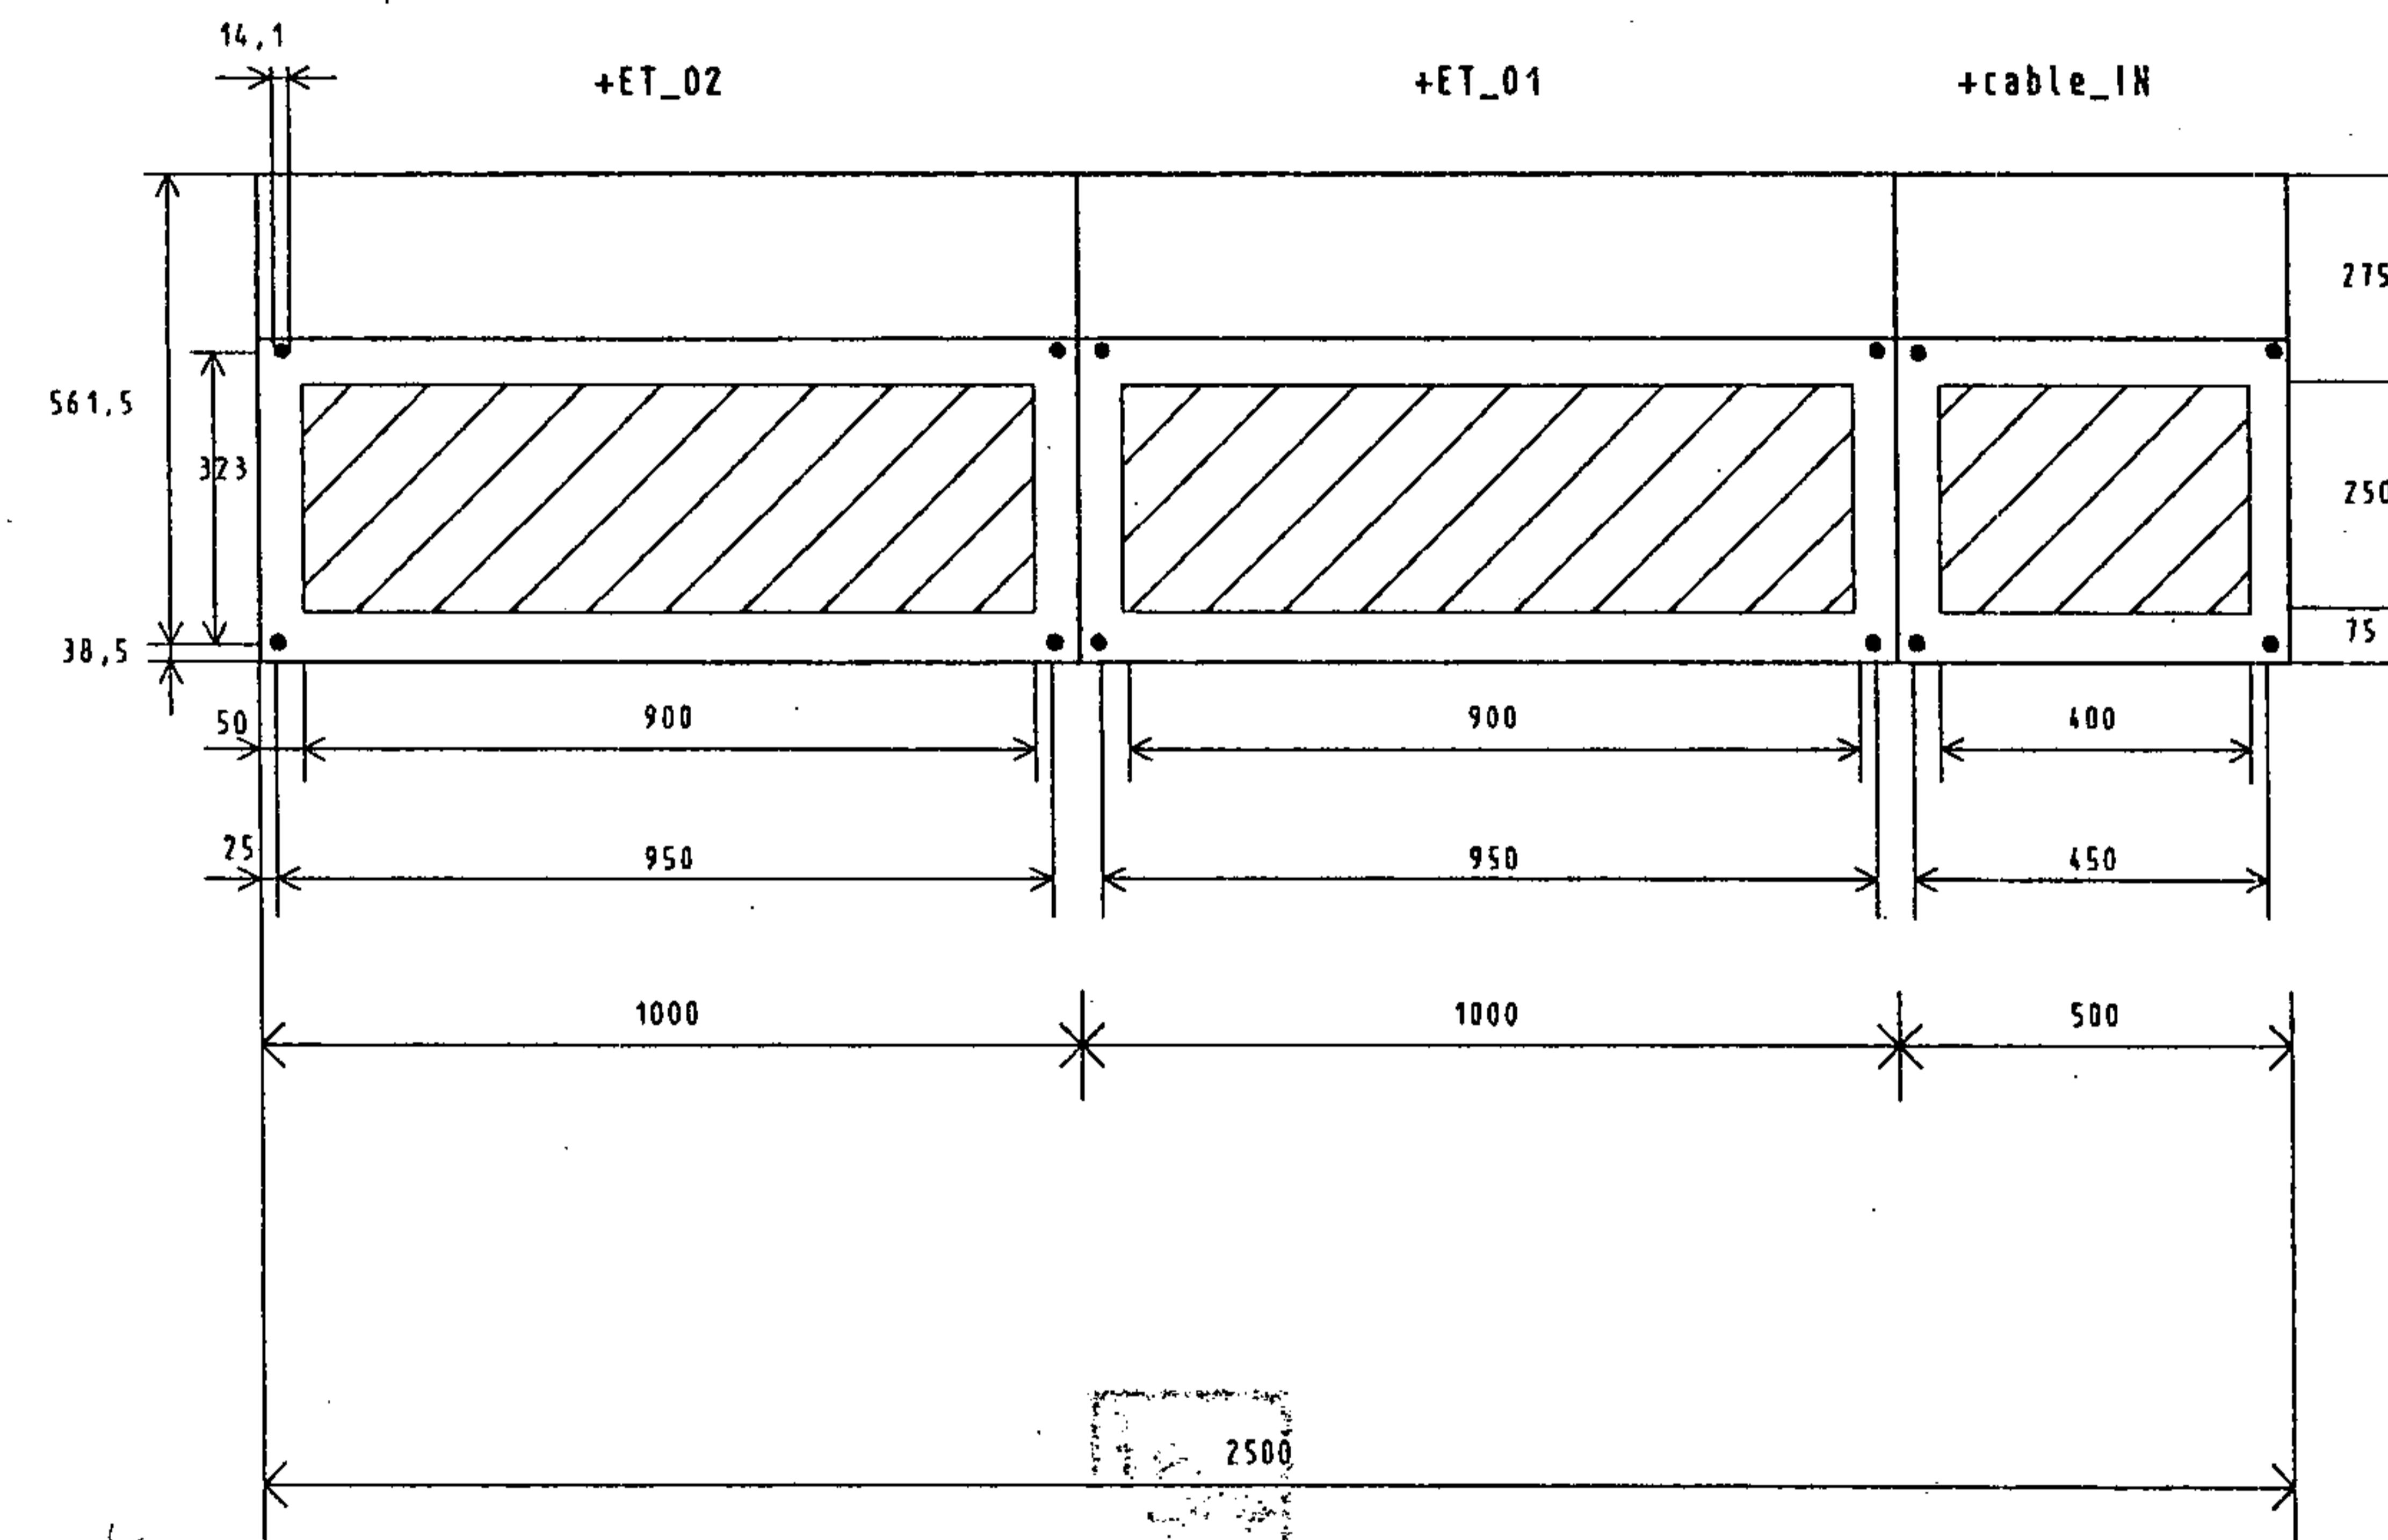

			DATE 05.04.2002	Khorasan Petrochemical	Low Voltage Switchgear					SHEET 1
			COORD. Stöcker	NPC	SIEMENS AG					
			CONTR. Popp	ORG./ REPL.F./ REPL.BY	SIVACON					
REV. IND.	CHANGED	DATE	NAME ISO		BOTTOM VIEW				131P29410-11075-A0100	1 SH.

1 2 3 4 5 6 7 8

1 2 3 4 5 6 7 8

A

B

9

F

5

COPYING OF THIS DOCUMENT AND GIVING IT TO OTHERS AND THE USE OR COMMUNICATING
OF THE CONTENTS THEREOF, ARE FORBIDDEN, WITHOUT EXPRESS AUTHORITY.
OFFENDERS
ARE LIABLE TO THE PAYMENT OF DAMAGES. ALL RIGHTS ARE
PRESERVED IN THE EVENT
OF THE GRANT OF A PATENT OR THE REGISTRATION OF A UTILITY MODEL OR DESIGN.
PLANT
PROJECT 011075
PLAN X-DOKU-020
ANSWER GROUP 00-STANDART NO.

+cable_IN +ET_01


B		11.05.2002	Stö	DATE	05.04.2002	Khorasan Petrochemical	Low Voltage Switchgear		
				COORD.	Stäcker	NPC			
				CONTR.	Popp	SIEMENS AG			
REV. IND.	CHANGED	DATE	NAME	ISO		131P29410-11075-A0101	SHEET	1	
						ORG./ REPL.F./ REPL.BY			
						TOP VIEW		1 SH.	
1			2			3		4	
						5		6	
						7		8	

1 2 3 4 5 6 7 8

A
COPYING OF THIS DOCUMENT AND GIVING IT TO OTHERS AND THE USE OR COMMUNICATION OF THE CONTENTS THEREOF ARE FORBIDDEN WITHOUT EXPRESS AUTHORITY. OFFENDERS ARE LIABLE TO THE PAYMENT OF DAMAGES. ALL RIGHTS ARE RESERVED IN THE EVENT OF THE GRANT OF A PATENT OR THE REGISTRATION OF A UTILITY MODEL OR DESIGN.

PLANT 011075
PROJECT KODUKU_020
PLAN ANS_F
GROUP

STANDARD-NR.

PROD.-STANDARD NO.



F

+cable_IN

+ET_01

+ET_02

2200 AA — AA
2100
2000 BA — BA
1900
1800 CA — CA
1700
1600 DA — DA
1500 EA — EA
1400 FA — FA
1300 GA — GA
1200 HA — HA
1100 JA — JA
1000 KA — KA
900 LA — LA
800 MA — MA
700
600
500
400
300
200
100
0

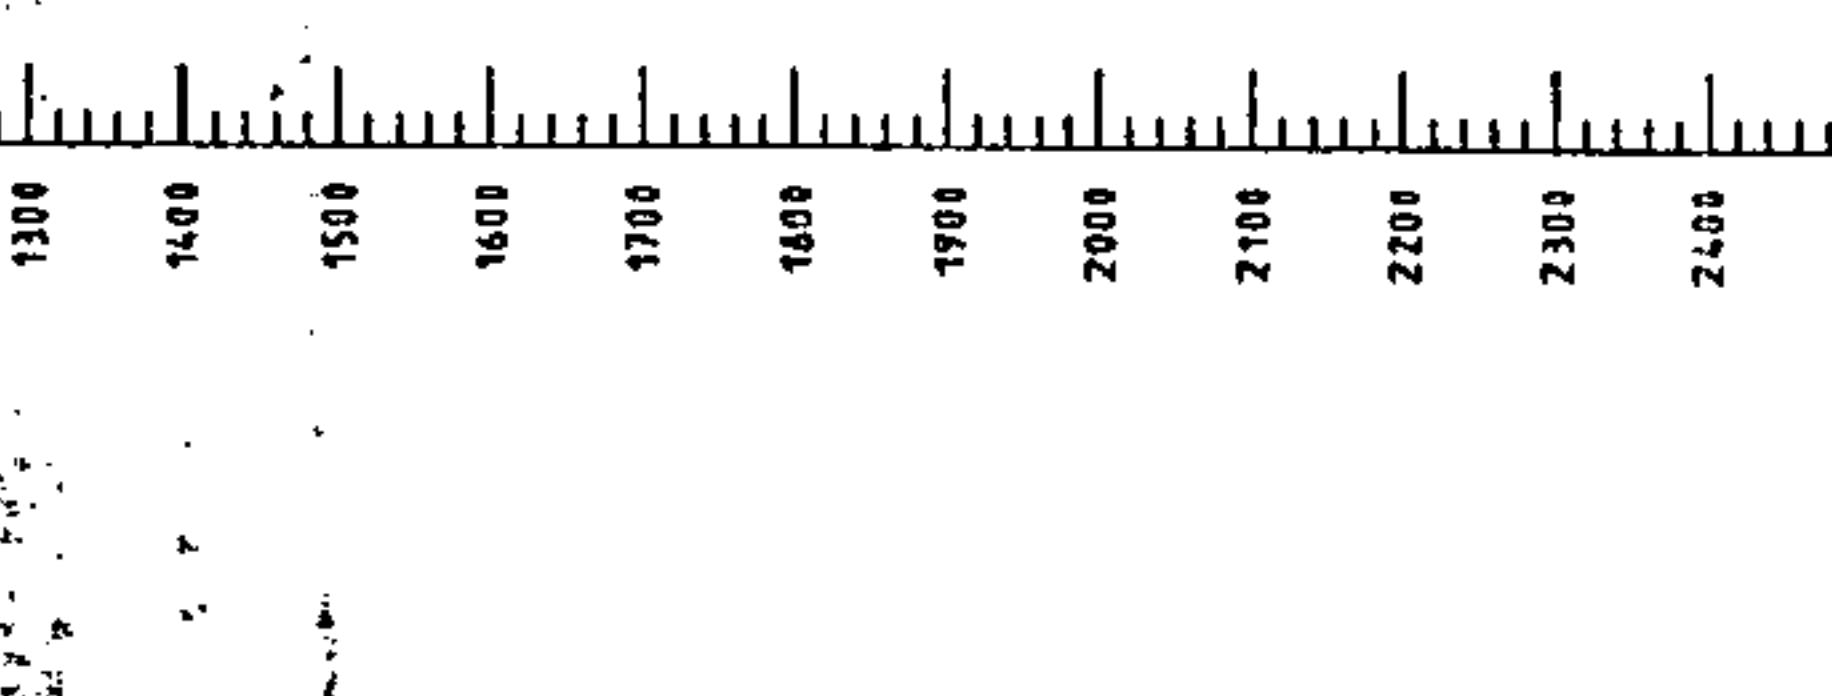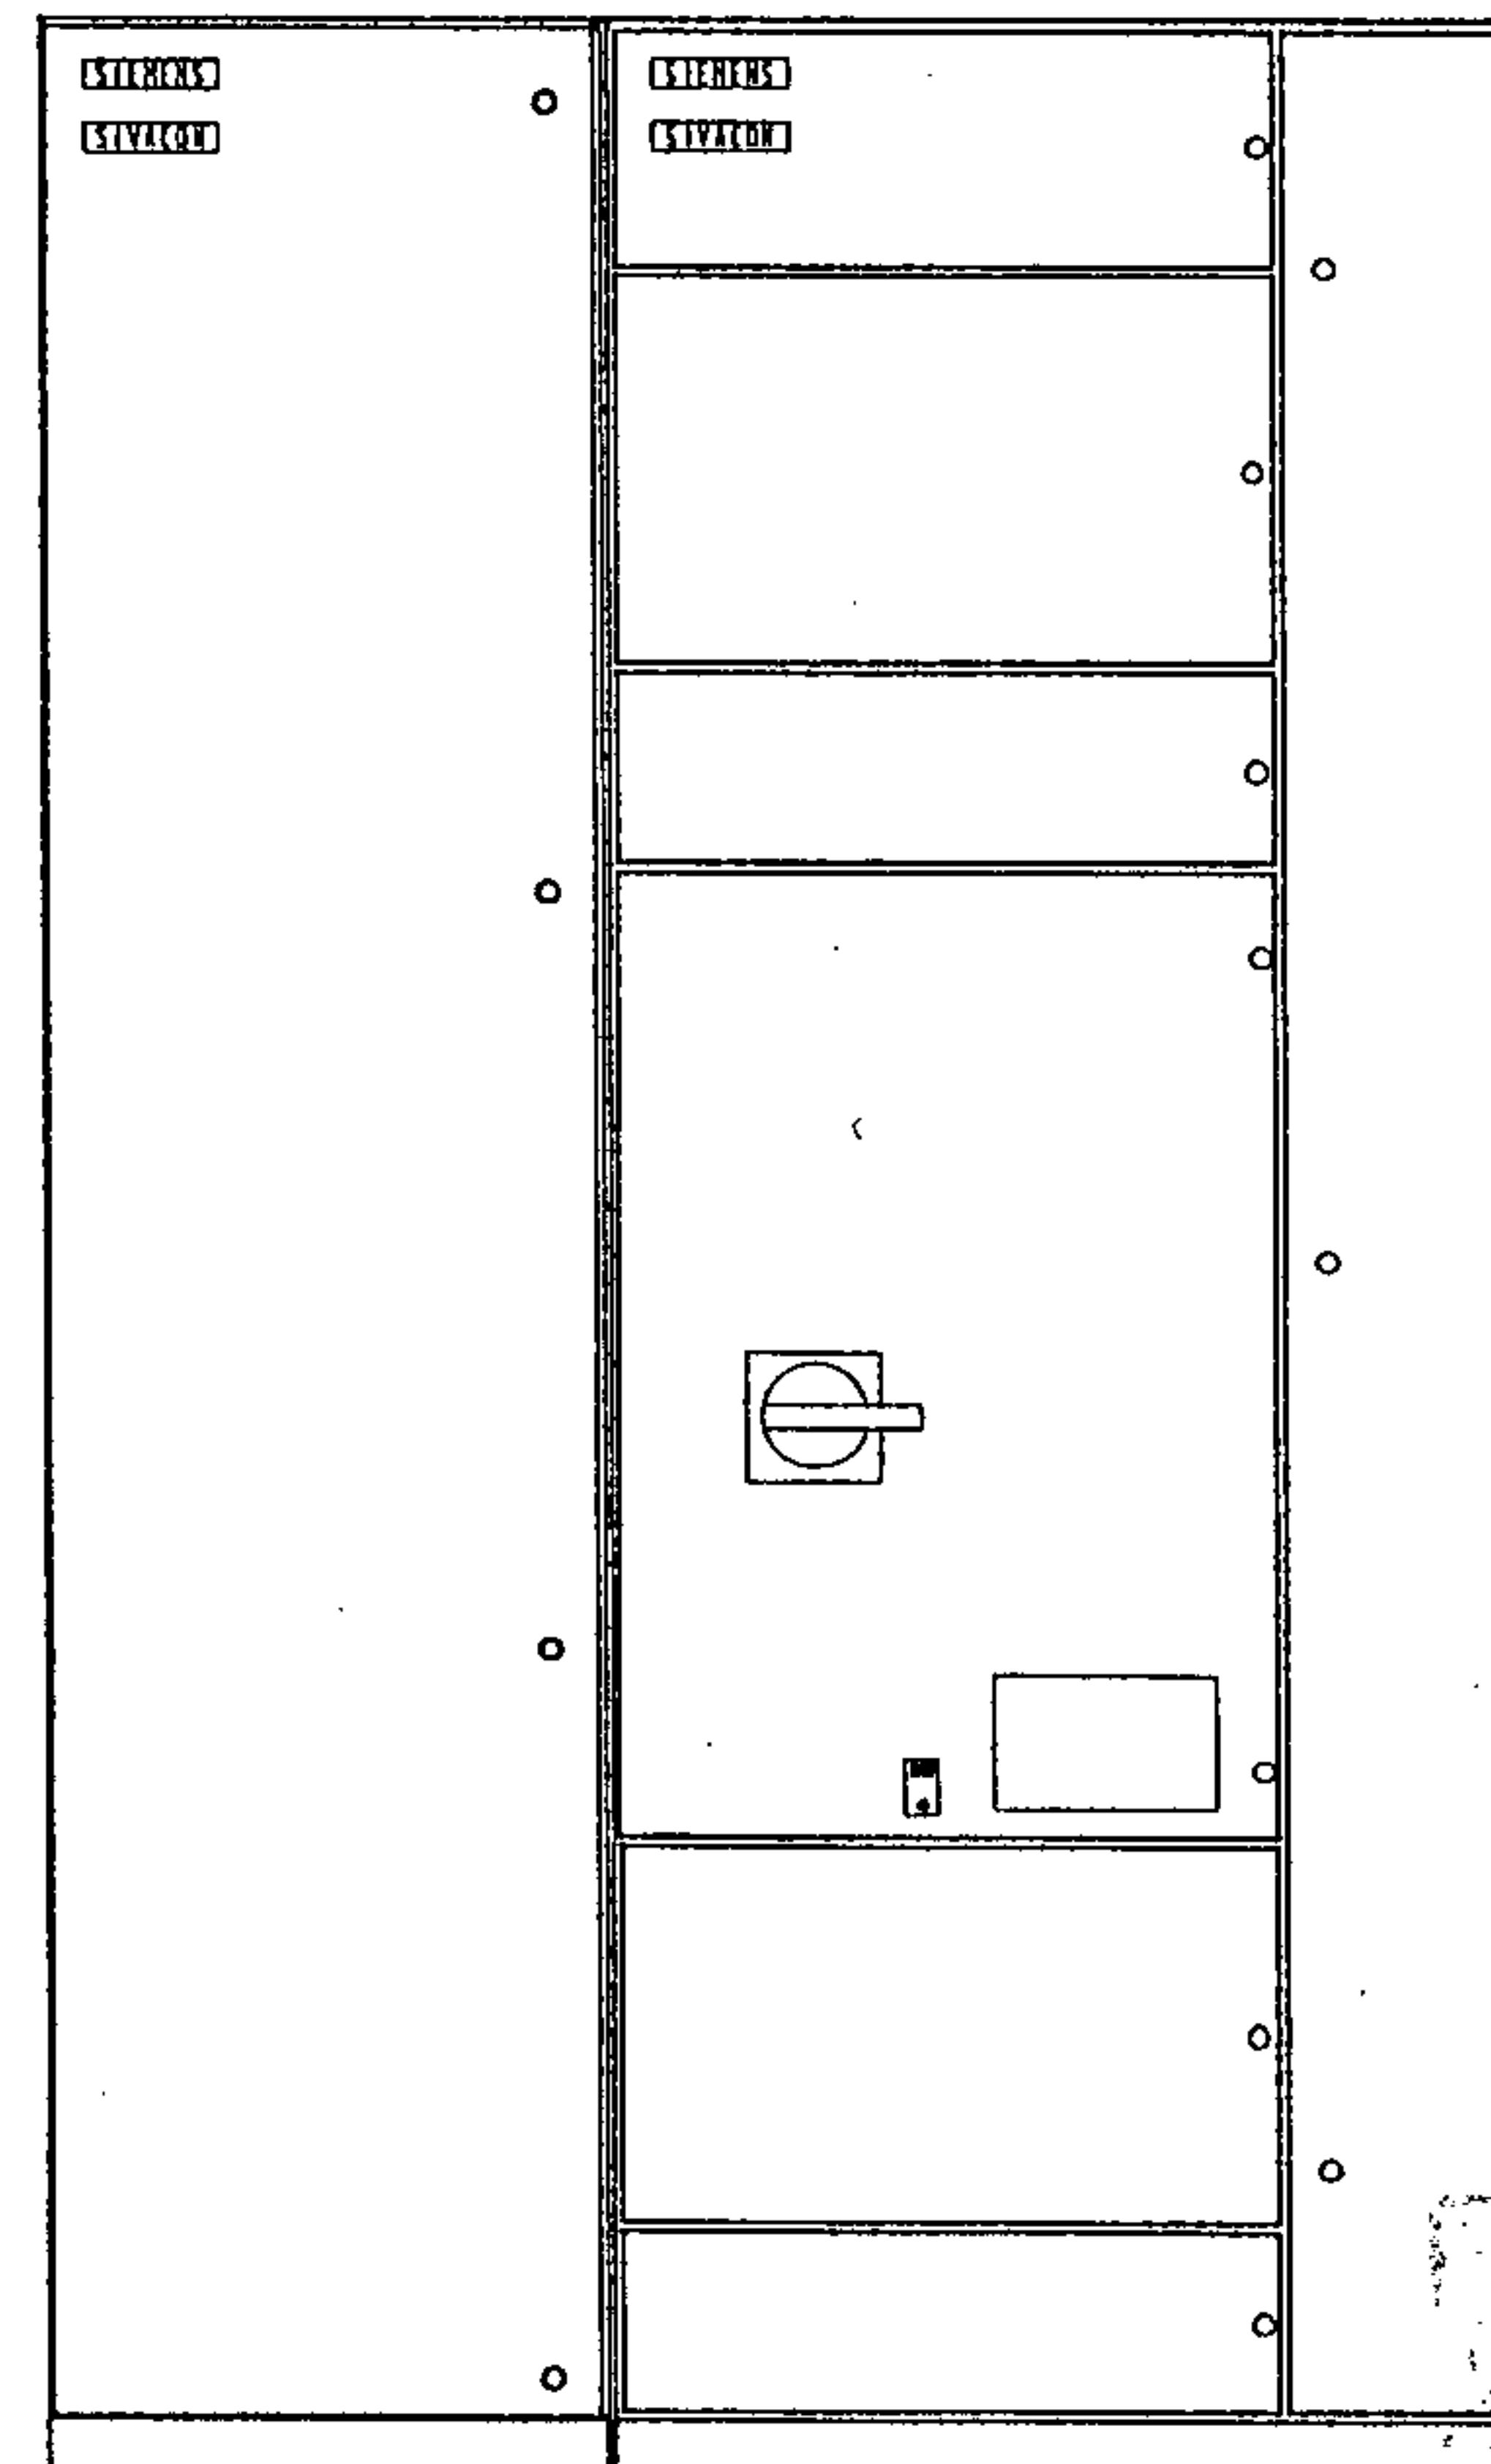

SIEMENS AG

Low Voltage Switchgear
SIVACON

FRONT VIEW

B		17.05.2002	St 8	DATE	05.04.2002	Khorasan Petrochemical						
				COORD.	Stöcker	NPC						
				CONTR.	Popp							
				ORG. / REPL.F. / REPL.BY								
REV. IND.	CHANGED	DATE	NAME	150								

1

2

3

4

5

6


7

8

131P29410-11075-A0111




SHEET 1
1 SH.

	1	2	3	4	5	6	7	8
A	BUSBAR							
	PLANT MOUNT. LOC. TYPICAL PROD.-STANDARD NO.							
B	MAIN CIRCUIT AND ADHAIN DEVICES							
C	RATED CURRENT A-RELEASE							
D	CABLE NUMBER AND TYPE							
E	PLANT PROJECT PLAN GROUP K_DOKU_020 SL_ANL1	JUNCTION BOX						
F	CABLE NUMBER AND TYPE							
	RATED POWER RATED CURRENT ROOM NUMBER							
	CONSUMER IDENTIFICATION CODE AND DESIGNATION							
	SIVACON							
A	19.04.2002	Stö	DATE 05.04.2002	Khorasan Petrochemical NPC	SIEMENS AG	Low Voltage Switchgear SIVACON		
			COORD. Stöcker					
			CONTR. Popp					
REV. IND.	CHANGED	DATE	NAME ISO	ORG./ REPL.F./ REPL.BY	SINGLE LINE		(3)P29410-11075-S0201	SHEET 1 1 SH.
	1	2	3	4	5	6	7	8

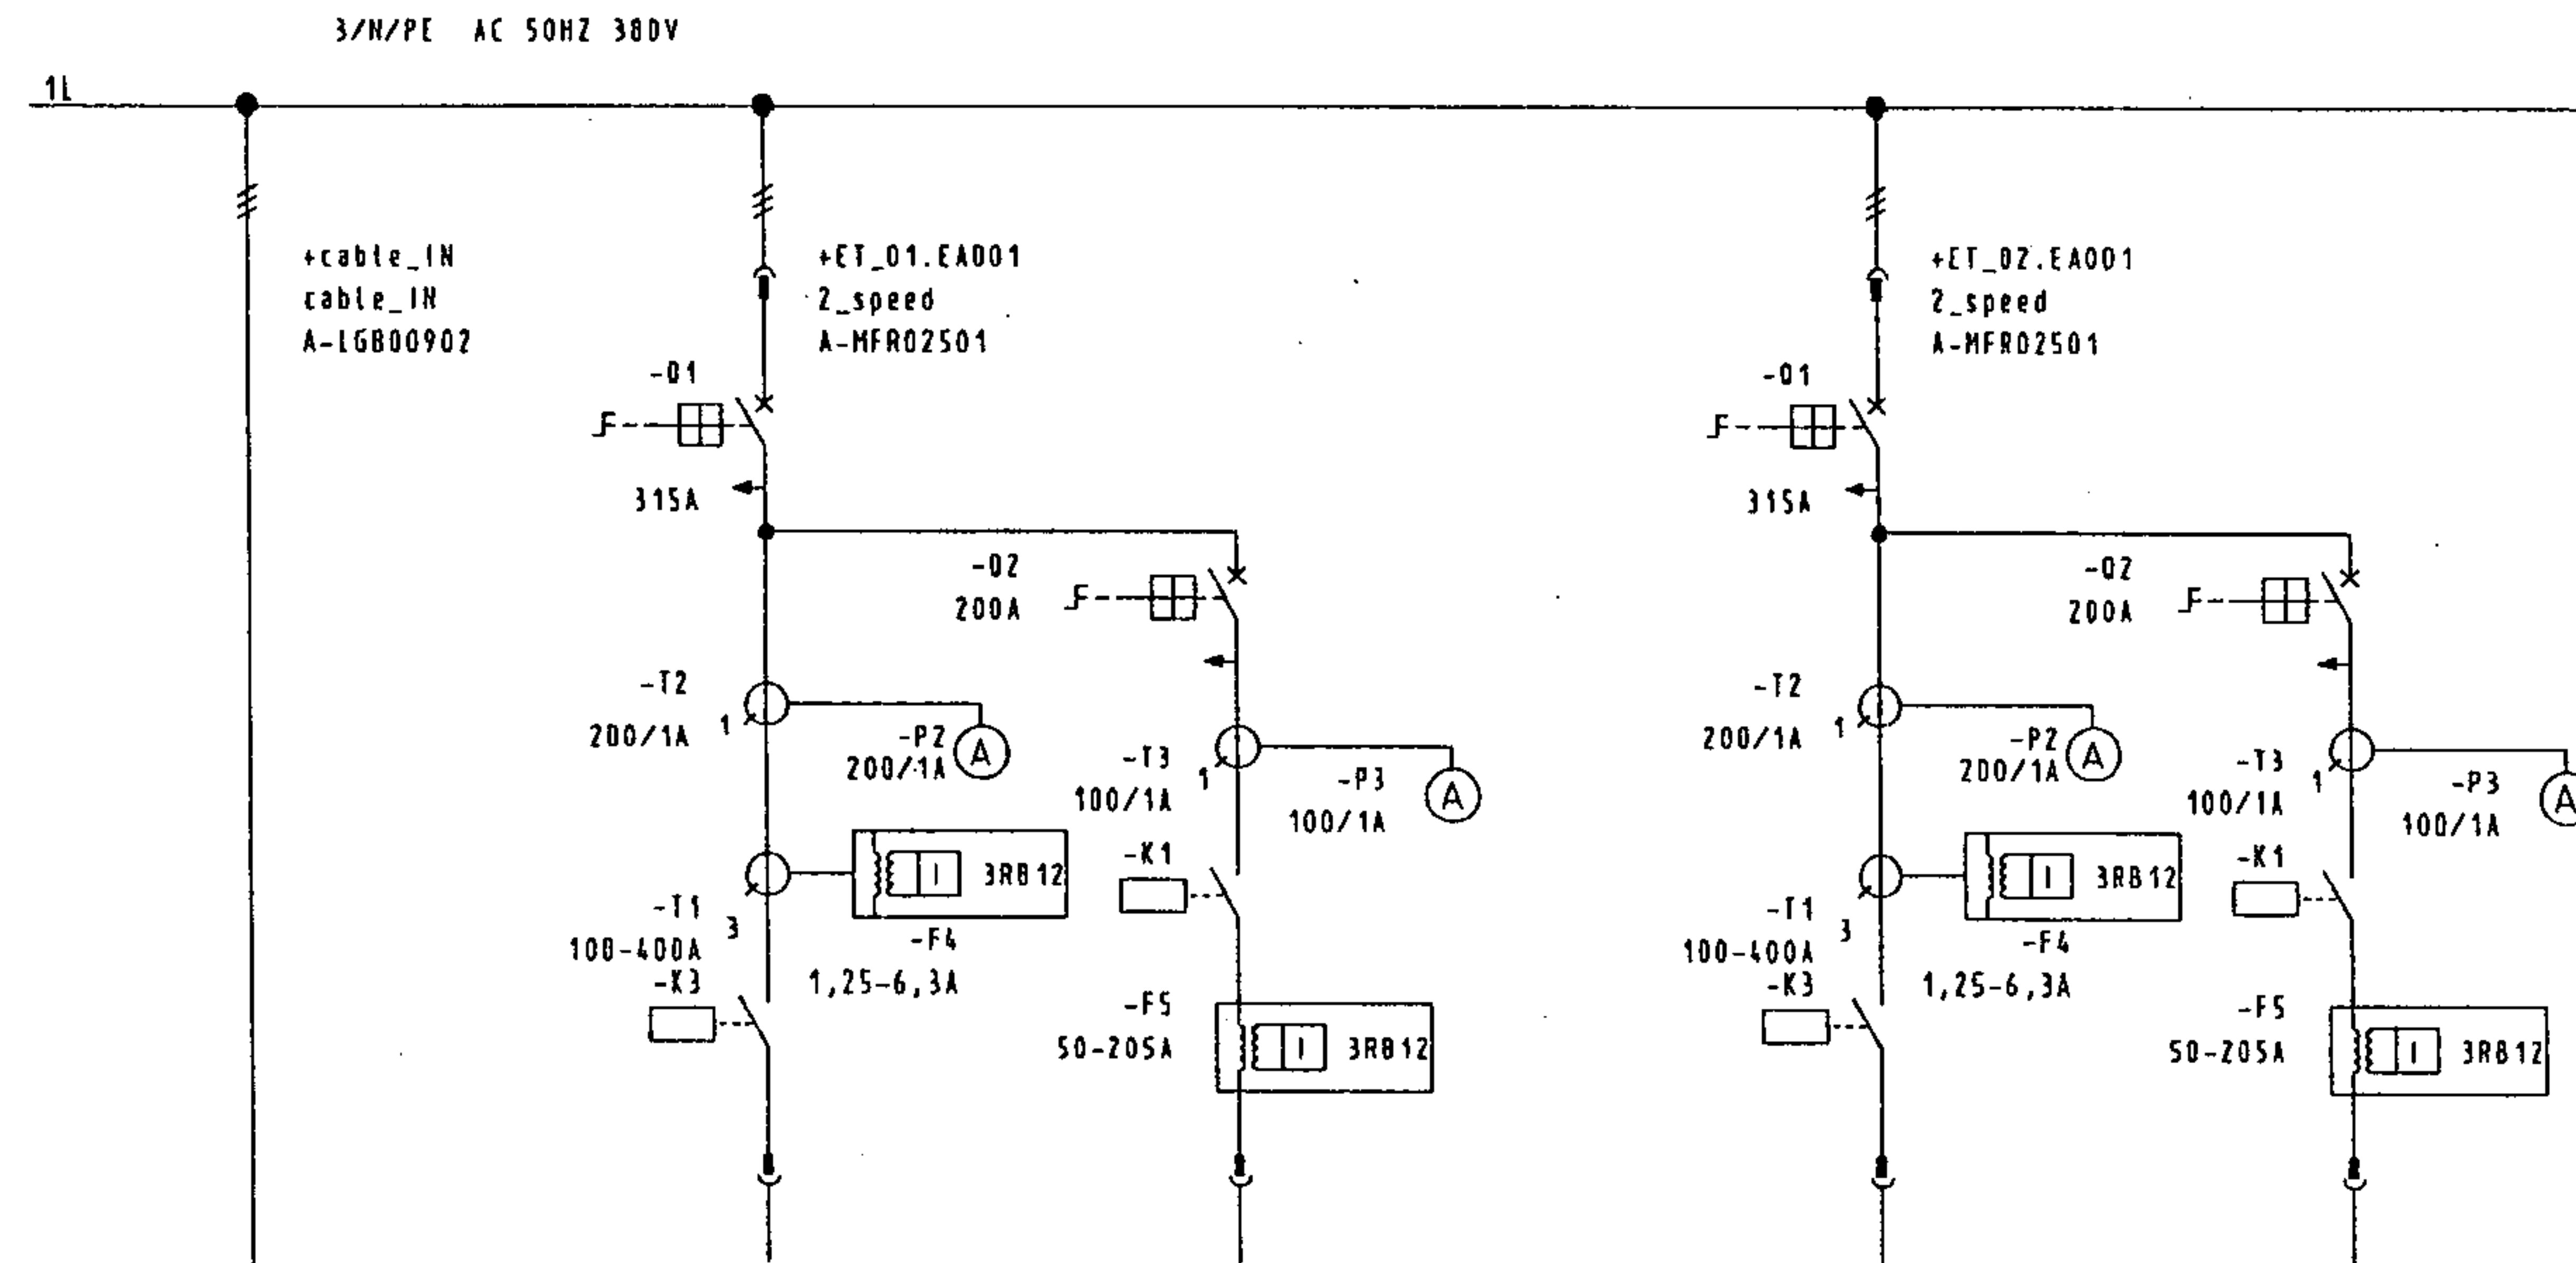

1 2 3 4 5 6 7 8

A	COPYING OF THIS DOCUMENT AND GIVING IT TO OTHERS AND THE USE OR COMMUNICATION OF THE CONTENTS THEREOF, ARE FORBIDDEN WITHOUT EXPRESS AUTHORITY. DIFFERENCES ARE LIABLE TO THE PAYMENT OF DAMAGES. ALL RIGHTS ARE RESERVED IN THE EVENT OF THE GRANT OF A PATENT OR THE REGISTRATION OF A UTILITY MODEL OR DESIGN.	
B		
C		
D		
E		
F		

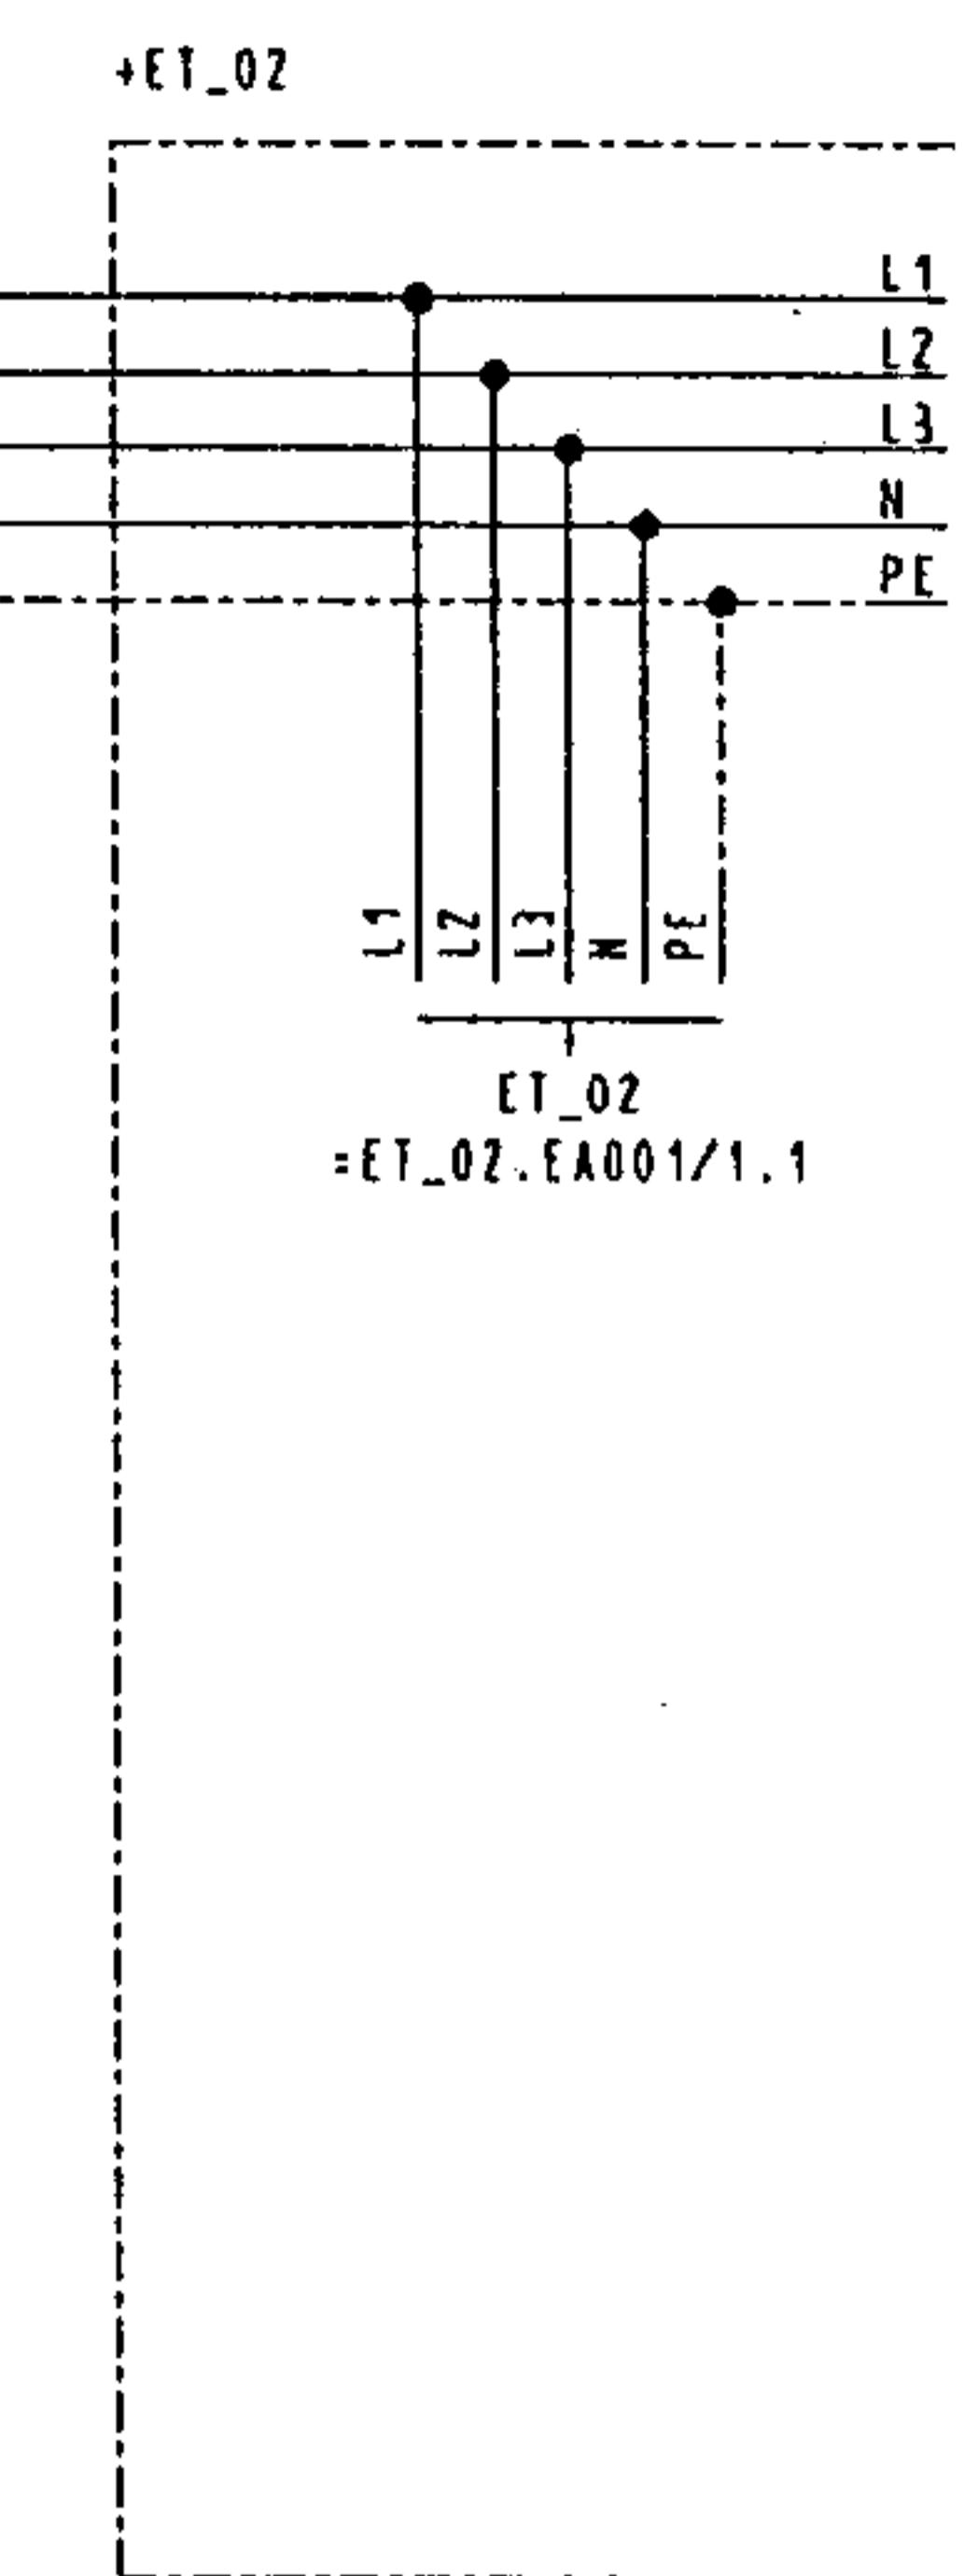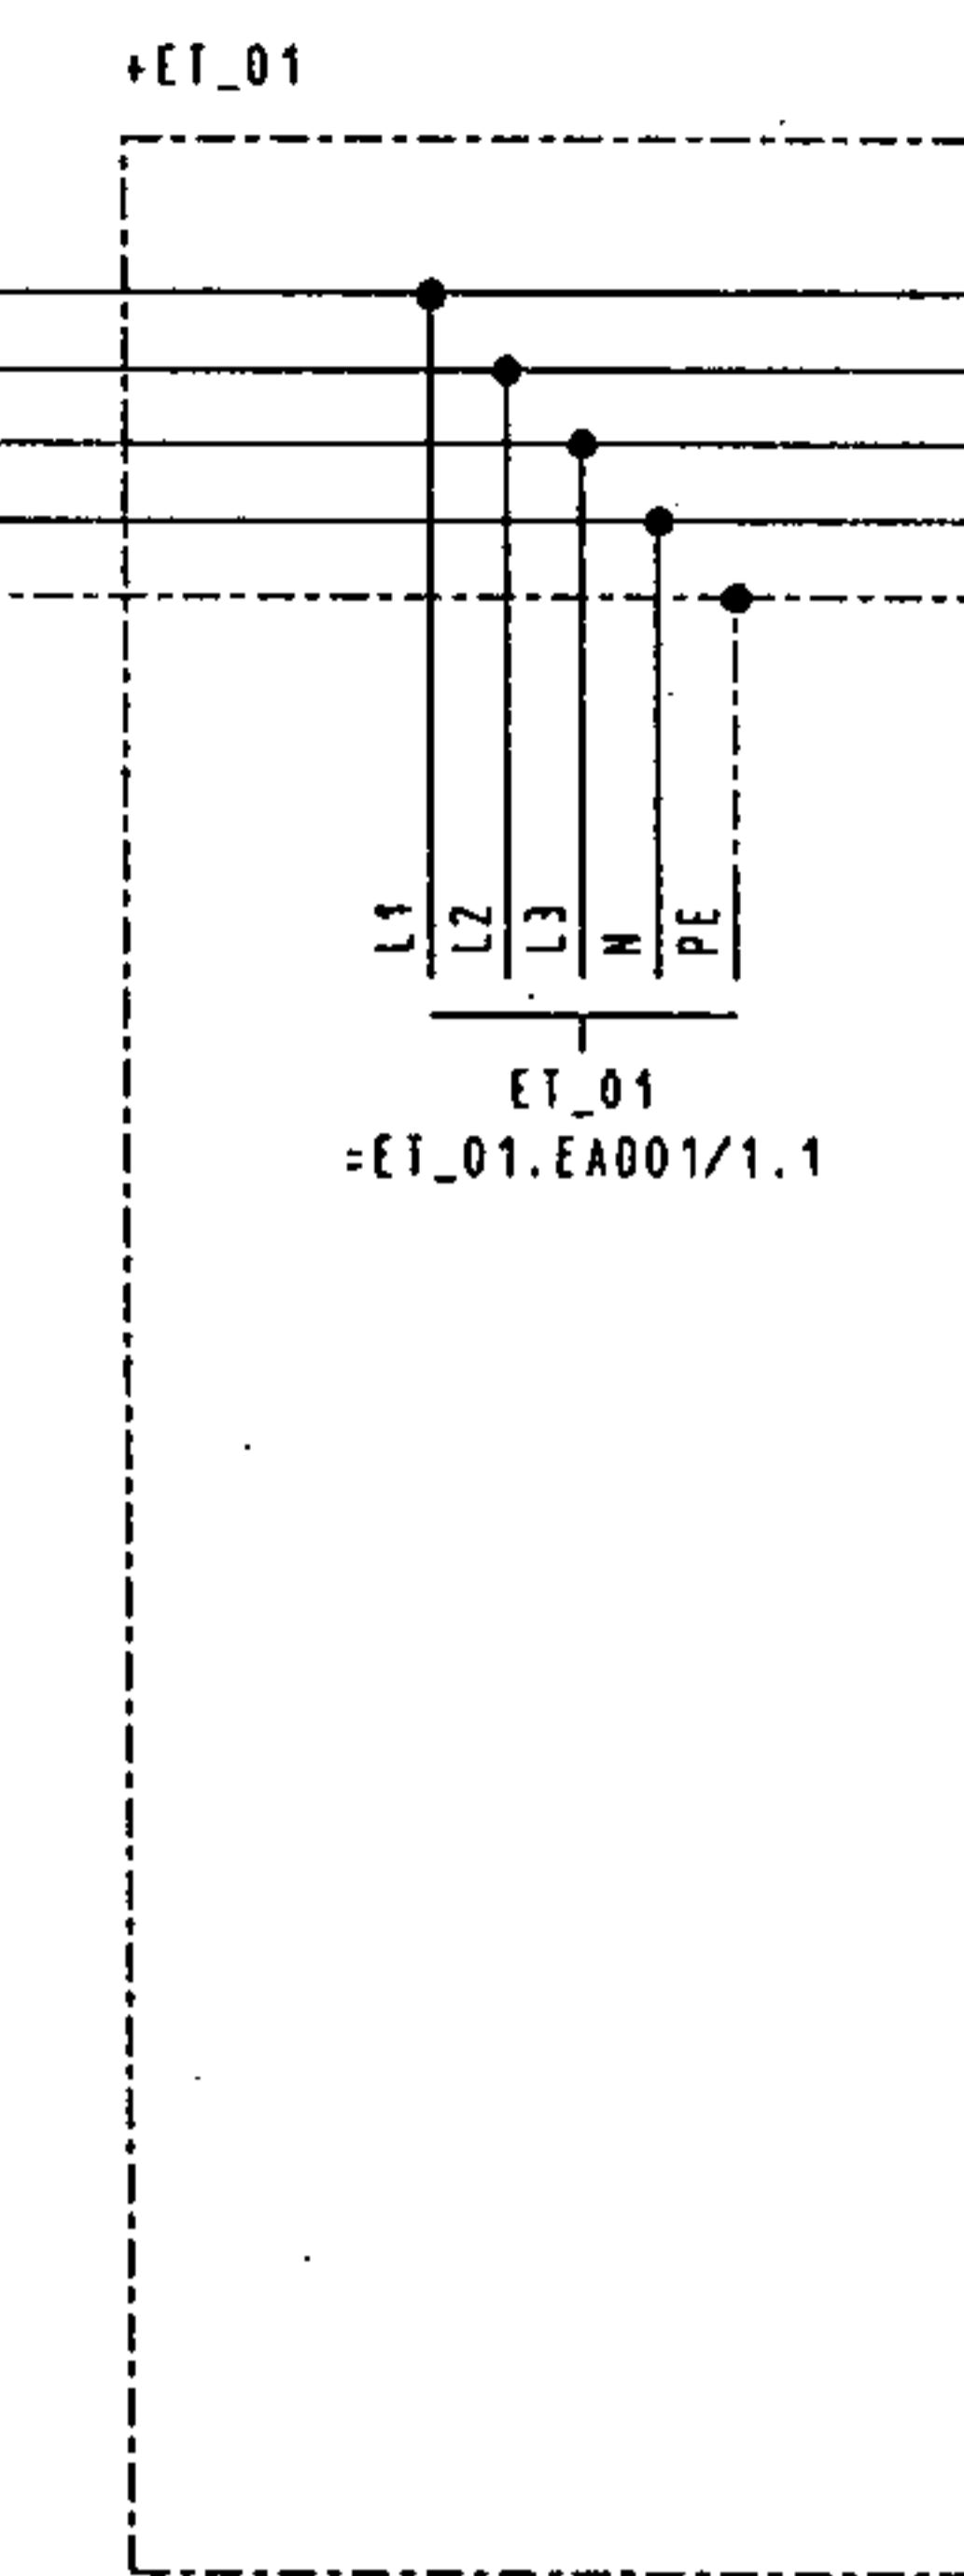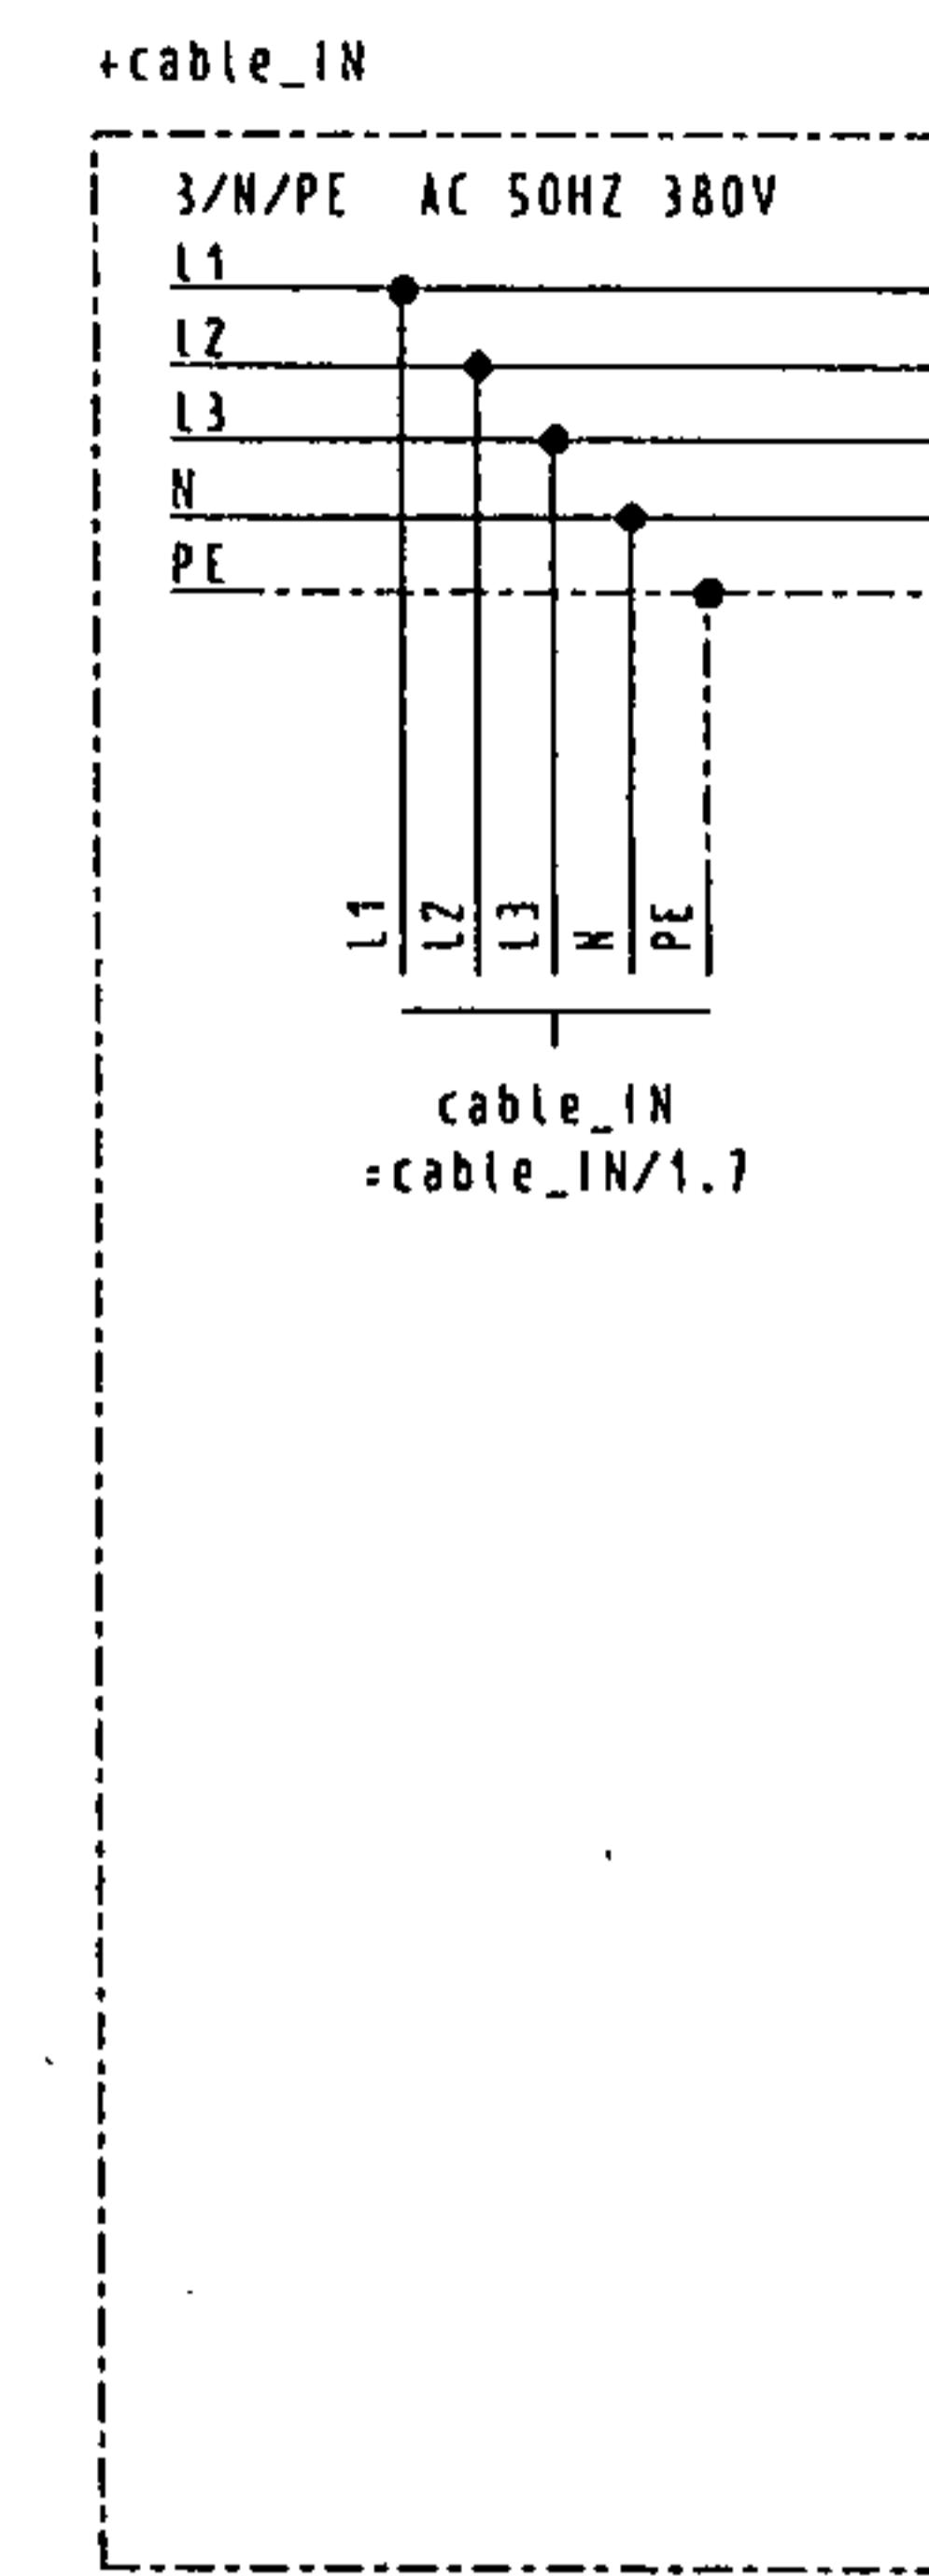

PLANT 011075
PROJECT K_DOKU_020
PLAN SSP1
GROUP

STANDARD-NR.
PROD.-STANDARD NO.




A	19.04.2002	Stö	DATE	05.04.2002	Khorasan Petrochemical	SIEMENS AG	Low Voltage Switchgear				
			COORD.	Stöcker	NPC		SIVACON				
			CONTR.	Popp							
REV. IND.	CHANGED	DATE	NAME	ISO	ORG./ REPL.F./ REPL.BY						
1	2	3	4	5	6	7	8				

(3)P29410-11075-S0501

SHEET 1
1 SH.


1	2	3	4	5	6	7	8
A							Nr. + 1 Incoming
B							2
C							3
D							4
E							5
F							6
G							7
H							8
I							9
J							10
K							WIRING
L							Auxiliary wiring H05V-K sw 1,5qmm


COPYING OF THIS DOCUMENT AND GIVING IT TO OTHERS AND THE USE OR COMMUNICATION
 OF THE CONTENT THEREOF ARE FORBIDDEN WITHOUT EXPRESS AUTHORITY. OFFENNERS
 ARE LIABLE TO THE PAYMENT OF DAMAGES. ALL RIGHTS ARE RESERVED IN THE EVENT
 OF THE GRANT OF A PATENT OR THE REGISTRATION OF A UTILITY MODEL OR DESIGN.
A
B
C
D
E
F

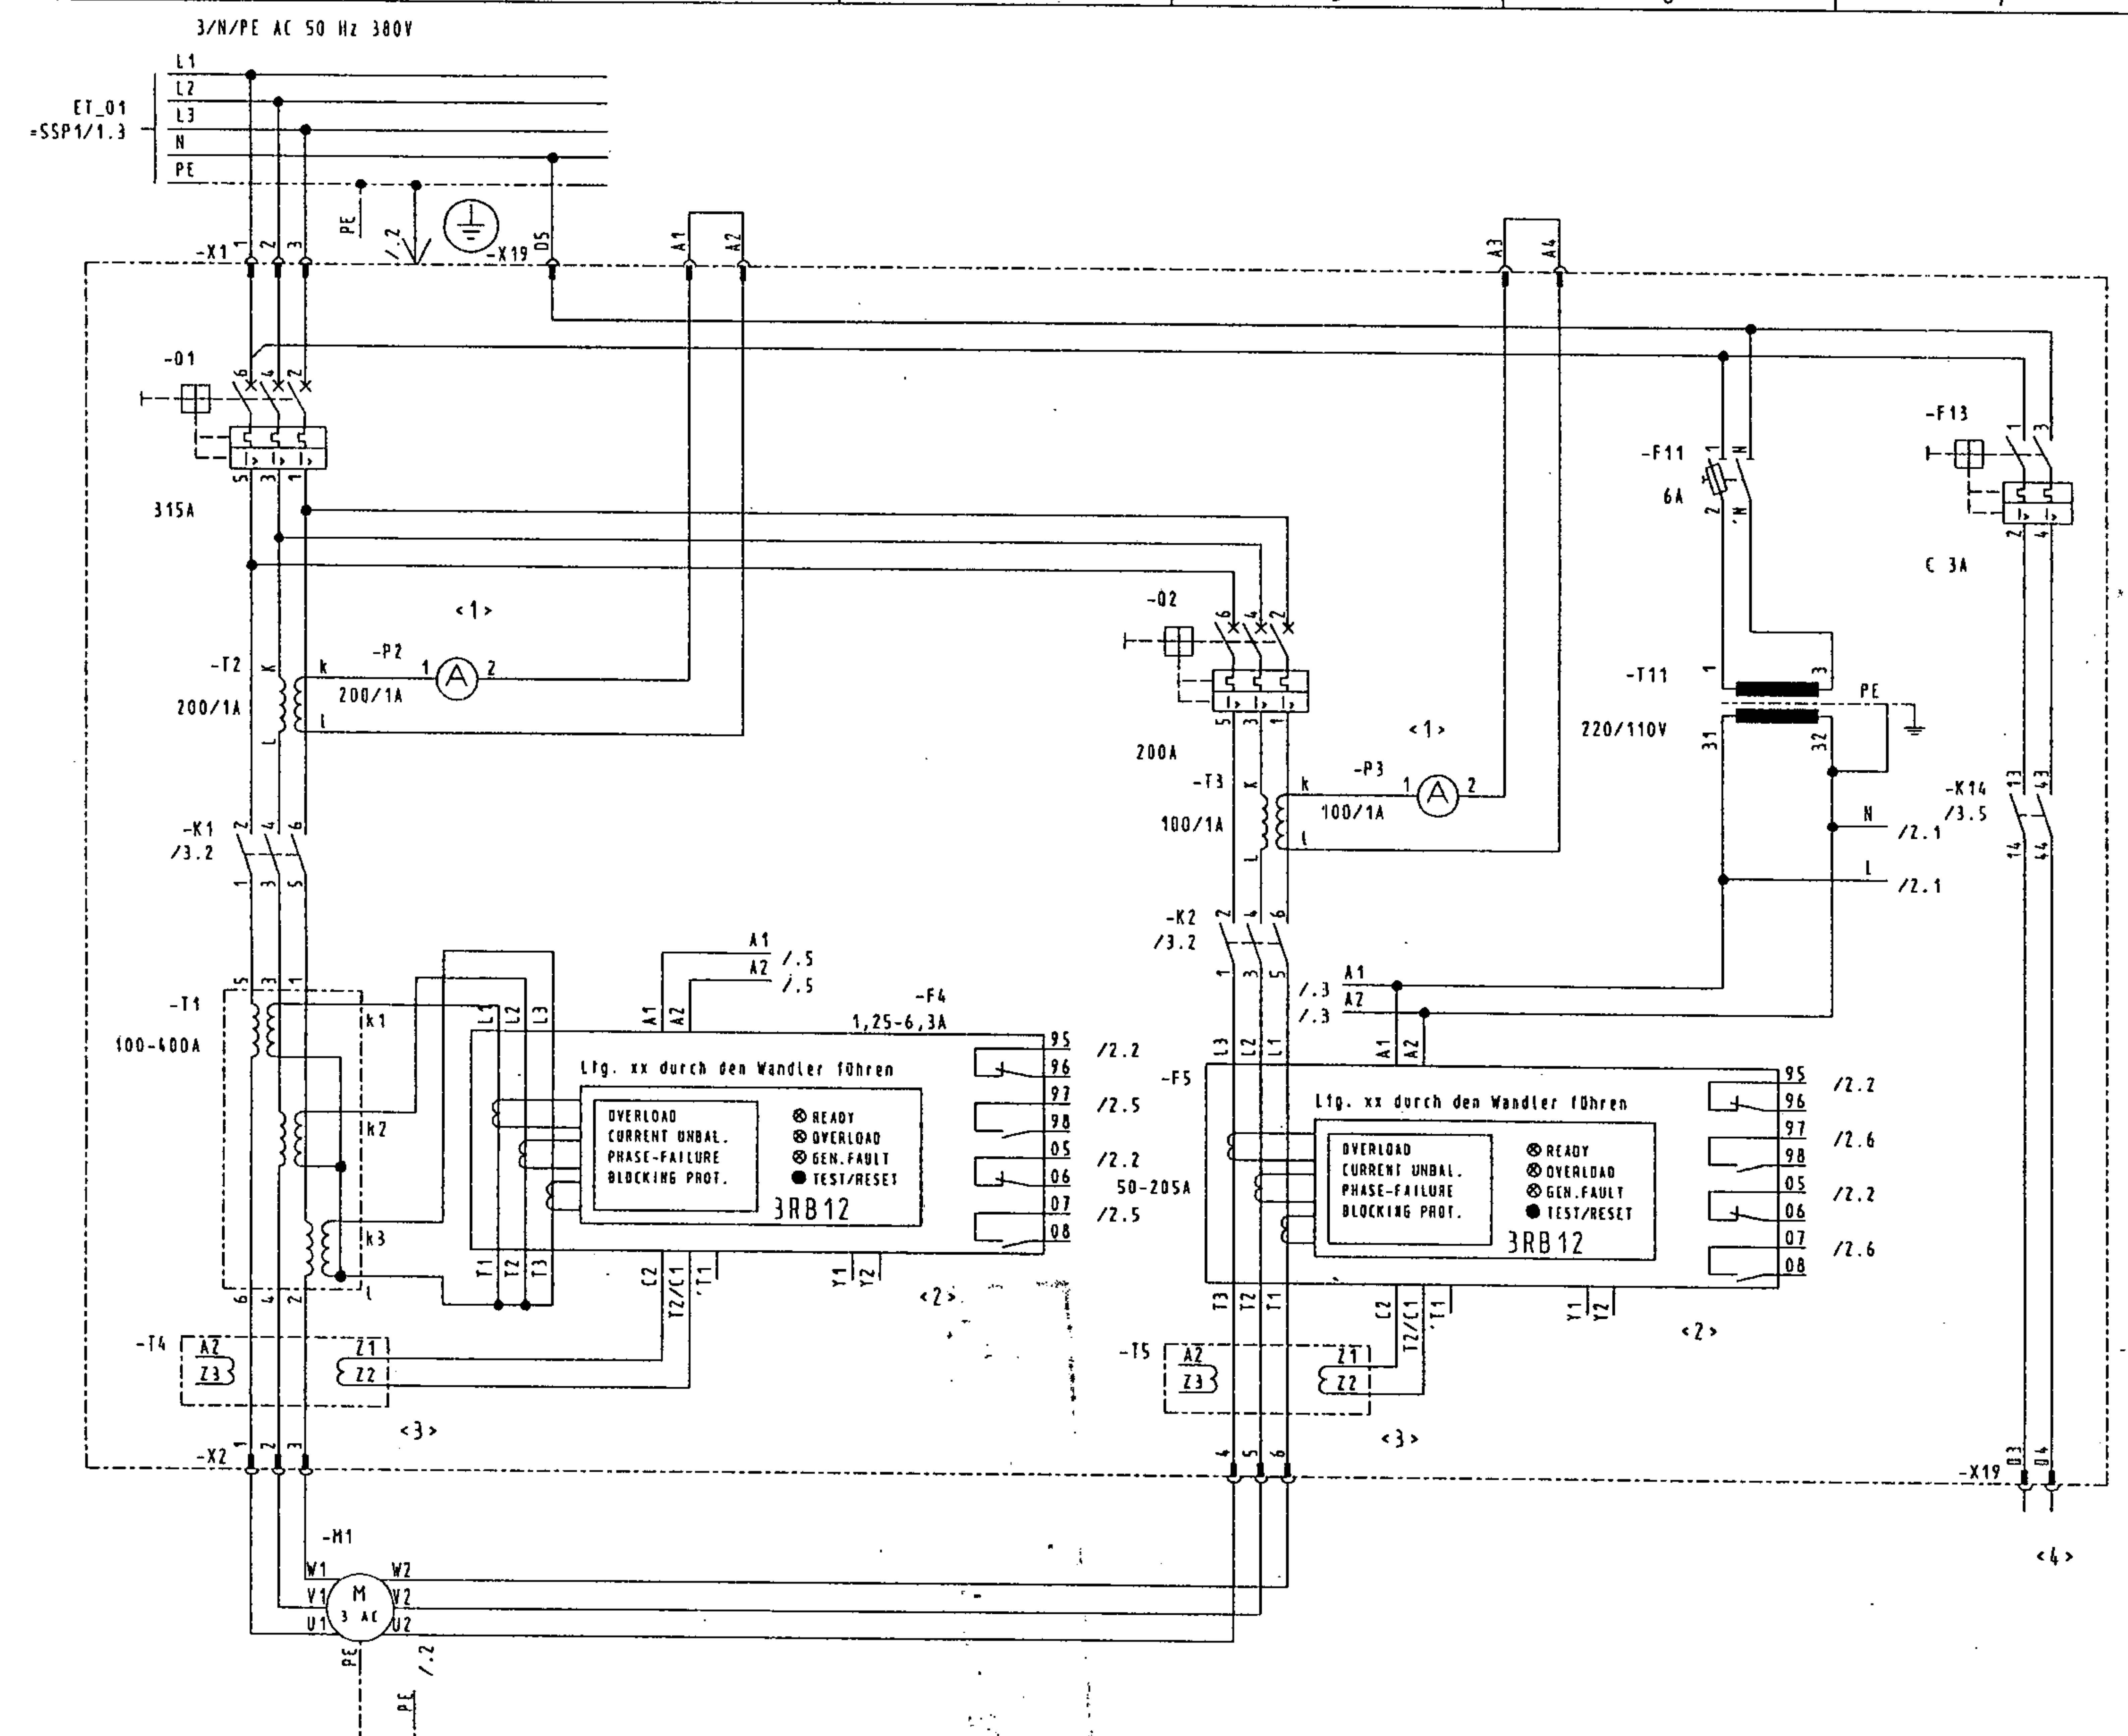



Nr.	
1	Current measuring
2	Overload
3	Earth Fault Monitoring
4	Heating
5	
6	
7	
8	
	WIRING
	Auxiliary wiring H05V-K sw 1,5mm²

B	17.05.2002	Stö	DATE	19.04.2002	Khorasan Petrochemical	SIEMENS AG SIVACON	Low Voltage Switchgear SIEMENS AG SIVACON	Z_speed	131P29410-11075-S1010	SHEET 1
A	19.04.2002	Stö	COORD.	Stöcker	NPC					
			CONTR.	Popp						
REV. IND.	CHANGED	DATE	NAME	ISO	ORG. / REPL.F. / REPL.BY	STROMLAUFPLAN				3 SH.
1	2	3	4	5	6	7	8			

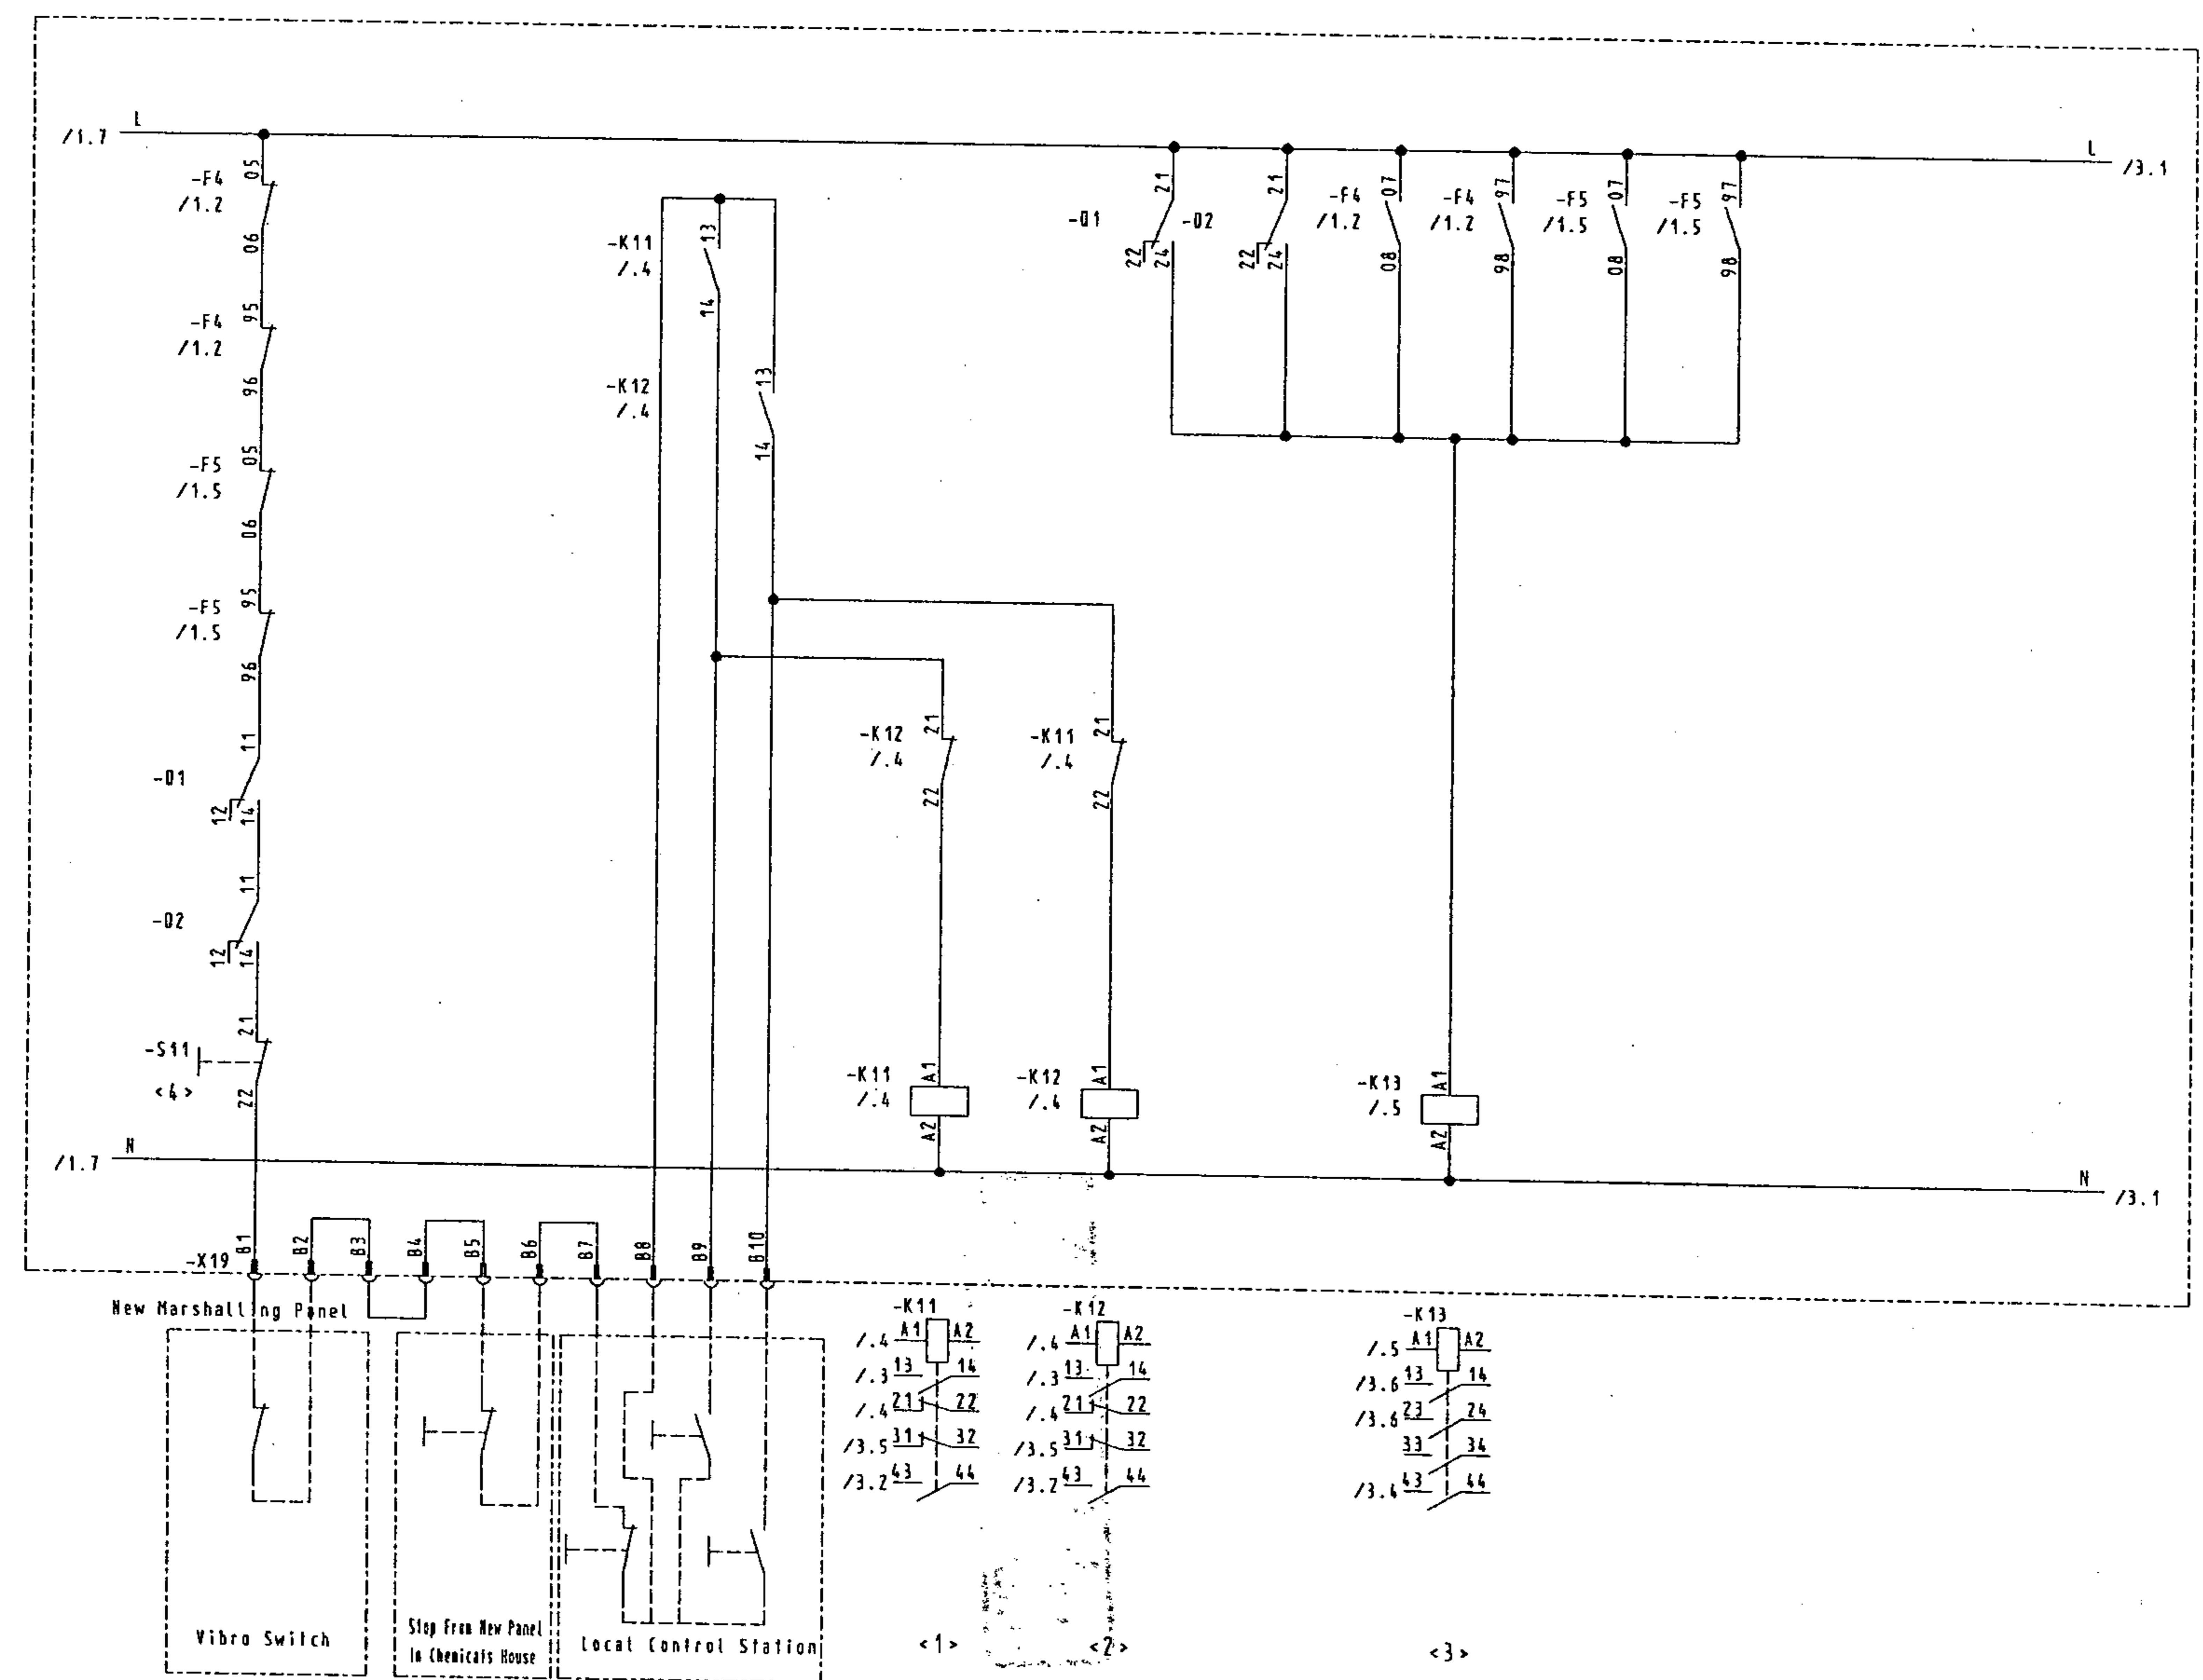

 

 

 

Parts list of 2_speed

Qty.	MRPD	order code	description	device sign	installation point
1	3VF4211-2DK41-0AC1		CIRCUIT-BREAKER, 3-POLE FOR PLANT PROTECTION IN=200A, ICU=70KA/415V WITH OVERCURRENT RELEASE AN N-REL. 1000-2000A, FIXED-MOUNTED W/O AUXILIARY RELEASE WITH 2 AUXILIARY SWITCHES WITH CONNECTING LEADS ACCESSORY F. 3VF4 CIRC.-BREAKER FRONT ROTARY DRIVE VERSION WITH SHAFT STUB W/O AUXILIARY SWITCH	-Q2	G
1	3VF9423-1JA00		CONTACTOR SIZE 8, 3-POLE AC-3, 110KW, 400/380V AUXILIARY CONTACTS 22 (2NO+2NC) AC OPERATION AC 110V 50HZ/AC 132V 60HZ		G

Date	29.05.02	NPC Khorasan Petrochemical	SIEMENS	Low-Voltage-Switchboard SIVACON 2_speed Parts list	P2941-W-P241-011075/020	=
Drawn.	dammann					+
Appr.						
Rev.	Remark	Date	Name	Norm	Orig./Repl. f./Repl. by.	Sh. No 1 4 Shs.

Parts list of 2_speed

...(continued)

Qty.	MRPD	order code	description	device sign	installation point
1		3SB3202-0AA41	COMPLETE UNIT, ROUND PUSHBUTTON WITH FLAT PUSHBUTTON GREEN, 1NO	-S11	I I
2		3SB3248-6BA20	COMPLETE UNIT ROUND IND. LIGHT W. CONCENTRIC RINGS INTEGRATED LED 110V AC RED WITH HOLDER	-H11,-H12	I FE
1		3SB3248-6BA30	COMPLETE UNIT ROUND IND. LIGHT W. CONCENTRIC RINGS INTEGRATED LED 110V AC YELLOW WITH HOLDER	-H13	I D
1		3SB3248-6BA40	COMPLETE UNIT ROUND IND. LIGHT W. CONCENTRIC RINGS INTEGRATED LED 110V AC GREEN WITH HOLDER	-H14	I C
1		3VF5211-2DK41-0AC1	CIRCUIT-BREAKER, 3-POLE FOR PLANT PROTECTION IN=315A, ICU=70KA/415V WITH OVERCURRENT RELEASE AN N-REL. 1575-3150A, FIXED-MOUNTED W/O AUXILIARY RELEASE WITH 2 AUXILIARY SWITCHES WITH CONNECTING LEADS ACCESSORY F. 3VF5 CIRC.-BREAKER FRONT ROTARY DRIVE VERSION WITH SHAFT STUB W/O AUXILIARY SWITCH	-Q1	G
1		3VF9523-1JA00	HANDLE WITH MASKING PLATE SPARE PART FOR ROTARY OPERATING MECHANISM 8UC62 12-1BD22		G
1		8UC6210-1BD			E

Proprietary data, company confidential. All rights reserved.
 Confidential information of the company. Tous droits réservés.
 Confidéncia de la empresa. Todos los derechos reservados.
 Informationen der Firma sind geschützt. Alle Rechte vorbehalten.

Weitergabe sowie Veröffentlichung dieser Unterlagen, Vervielfältigung und
 Mitteilung Ihres Inhalts nicht gestattet, sowohl nicht ausdrücklich zugelassen,
 sondern auch durch Verpflichtungen des Schutzrechts. Alle
 Rechte für den Fall der Patentverletzung oder Urheberrechtsverstössen vorbehalten.

Date	29.05.02	NPC Khorasan Petrochemical	SIEMENS	Low-Voltage-Switchboard SIVACON 2_speed	...continued Parts list	P2941-W-P241-011075/020	=
Drawn.	dammann						+
Appr.							
Rev.	Remark	Date	Name	Norm	Orig./Repl. f./Repl. by.		Sh. No 2 4 Shs.

Parts list of 2_speed ...**(continued)**

Qty.	MRPD	order code	description	device sign	installation point
1	3RB1246-1PG00		SOLID-STATE OVERLOAD RELAY WITH INTEGRATED THERMISTOR PROTECTION, 1.25 TO 6.3 A AC 110 TO 120V 50/60HZ EARTH-FAULT DETECTION BY CONNECTING AN EXTERNAL SUMMATION CURRENT TRANSFORMER 1NO/1NC (OVERLOAD THERMISTOR)	-F4	G
1	3UF1856-3DA00		CURRENT TRANSFORMER, 3-PHASE FOR MOUNTING ONTO CONTACTOR AND INSTALLING AS A SINGLE UNIT 400A / 1A, 0.1VA	-T1	G
1	AMS:21000-70000-90200		AMPEREMETER 72X72 FOR AC WITH MOVING-IRON MECHANISM SCALE, 90 DEGREES; BLACK FRONT CURR.TR.FORM. SEC. 1A ,0 TO 200	-P2	I A
1	MBS:ASK31.3 200/1;1;2,5		CURRENT TRANSFORMER 200/1A;CL.1;2;5VA	-T2	G
1	3VF9524-1JA10		ACCESSORY F. 3VF5 CIRC.-BREAKER BUSBAR CONNECTION PIECES FOR FRONT CONNECTION (1 SET = 3 ITEMS)		G
1	3UL2202-1A		RESIDUAL CURRENT DEVICE COMPON. SUMMATION CURR. TRANSF. W/O PICK-UP DELAY WINDOW 65 MM RATED FAULT CURRENT 0.3 A	-T4	N
1	4AM5242-4TJ10-0FA0		1-PH. SITAS-TRANSFORMER CONTROL-/INSULATING TRANSF. PN = 0,63 KVA VDE/UL/CSA PRI 230+/-5% V SEC 110 EN 61558-2-1, -2-2, -2-4 PROTECTION IP00 SCREW -CONNECTION	-T11	N

Proprietary data. Company confidential. All rights reserved.
Confidential à titre de secret d'entreprise. Tous droits réservés.
Comunicação empresarial reservada. Todos os direitos reservados.
Confidencial como secreto industrial. Reservados todos los derechos.

Weitergabe sowie Veröffentlichung dieser Unterlagen und
Rechte für den Fall der Patentverletzung oder Urheberrechtsverstößung vorbehalten.

			Date	29.05.02	NPC Khorasan Petrochemical	SIEMENS	Low-Voltage-Switchboard SIVACON 2_speed	... (continued) Parts list	P2941-W-P241-011075/020	=
			Drawn.	dammann						+
			Appr.							
Rev.	Remark	Date	Name	Norm						Sh. No 3
					Orig./Repl. f./Repl. by.					4 Shs.

Parts list of 2_speed

...(continued)

Qty.	MRPD	order code	description	device sign	installation point
3		3RH1122-1AF00	CONTACTOR RELAY, 2NO+2NC, AC 110 V, 50 HZ, SCREW CONNECTION, SIZE S00	-K11,-K12,-K14	N
1		3RH1140-1AF00	CONTACTOR RELAY, 4NO, AC 110 V, 50 HZ, SCREW CONNECTION, SIZE S00	-K13,	N
1		5SX2203-7	N-TYPE AC MIN.CIRC.-BREAK.400V 6KA, C CHARACTERIST.,2-POLE, 3A	-F13	
2		5SG7753	N-TYPE MINIZED FUSE SWITCH FOR NEOZED FUSE LINK 2-16A	-F11	N
2		5SE2206	NEOZED FUSE LINK 400V GL, SIZE D01, 6A	-F11	N

Proprietary data, company confidential. All rights reserved.
 Confidential à titre de secret d'entreprise. Tous droits réservés.
 Comunicado como secreto empresarial. Reservados todos los derechos.


Weitergabe sowie Veröffentlichung dieser Unterlage, Verwertung und
 Mitteilung Ihres Inhalts nicht gestattet, soweit nicht ausdrücklich zuge-
 standen. Zuwidrig andlungen verpflichten zu Schadensersatz. Alle
 Rechte für den Fall der Patentverletzung oder Urheberrechtsverstössen vorbehalten.

Date	29.05.02	NPC Khorasan Petrochemical	SIEMENS	Low-Voltage-Switchboard SIVACON 2_speed	P2941-W-P241-011075/020 ...(continued) Parts list	=
Drawn.	dammann					+
Appr.						
Rev.	Remark	Date	Name	Norm	Orig./Repl. f./Repl. by.	Sh. No 4 4 Shs.

A
B
C
D
E
F

COPYING OF THIS DOCUMENT AND GIVING IT TO OTHERS AND THE
COMMUNICATION OF THE CONTENTS THEREOF ARE FORBIDDEN
WITHOUT EXPRESS AUTHORITY. OFFENDER AND HIS ATTORNEY
ARE SUBJECT TO SUIT FOR PUNITIVE DAMAGES. ALL RIGHTS
ARE RESERVED. IN THE EVENT OF A PATENT OR OTHER
RIGHTS OWNED BY THE COMPANY BEING INVOLVED, THE
INFRINGEMENT WILL BE TREATED AS A CRIMINAL OFFENSE.

ET-Projekt: KHORASAN
ET-Plan: UR-MAIN
ET-Gruppe: V-4101AM/BM

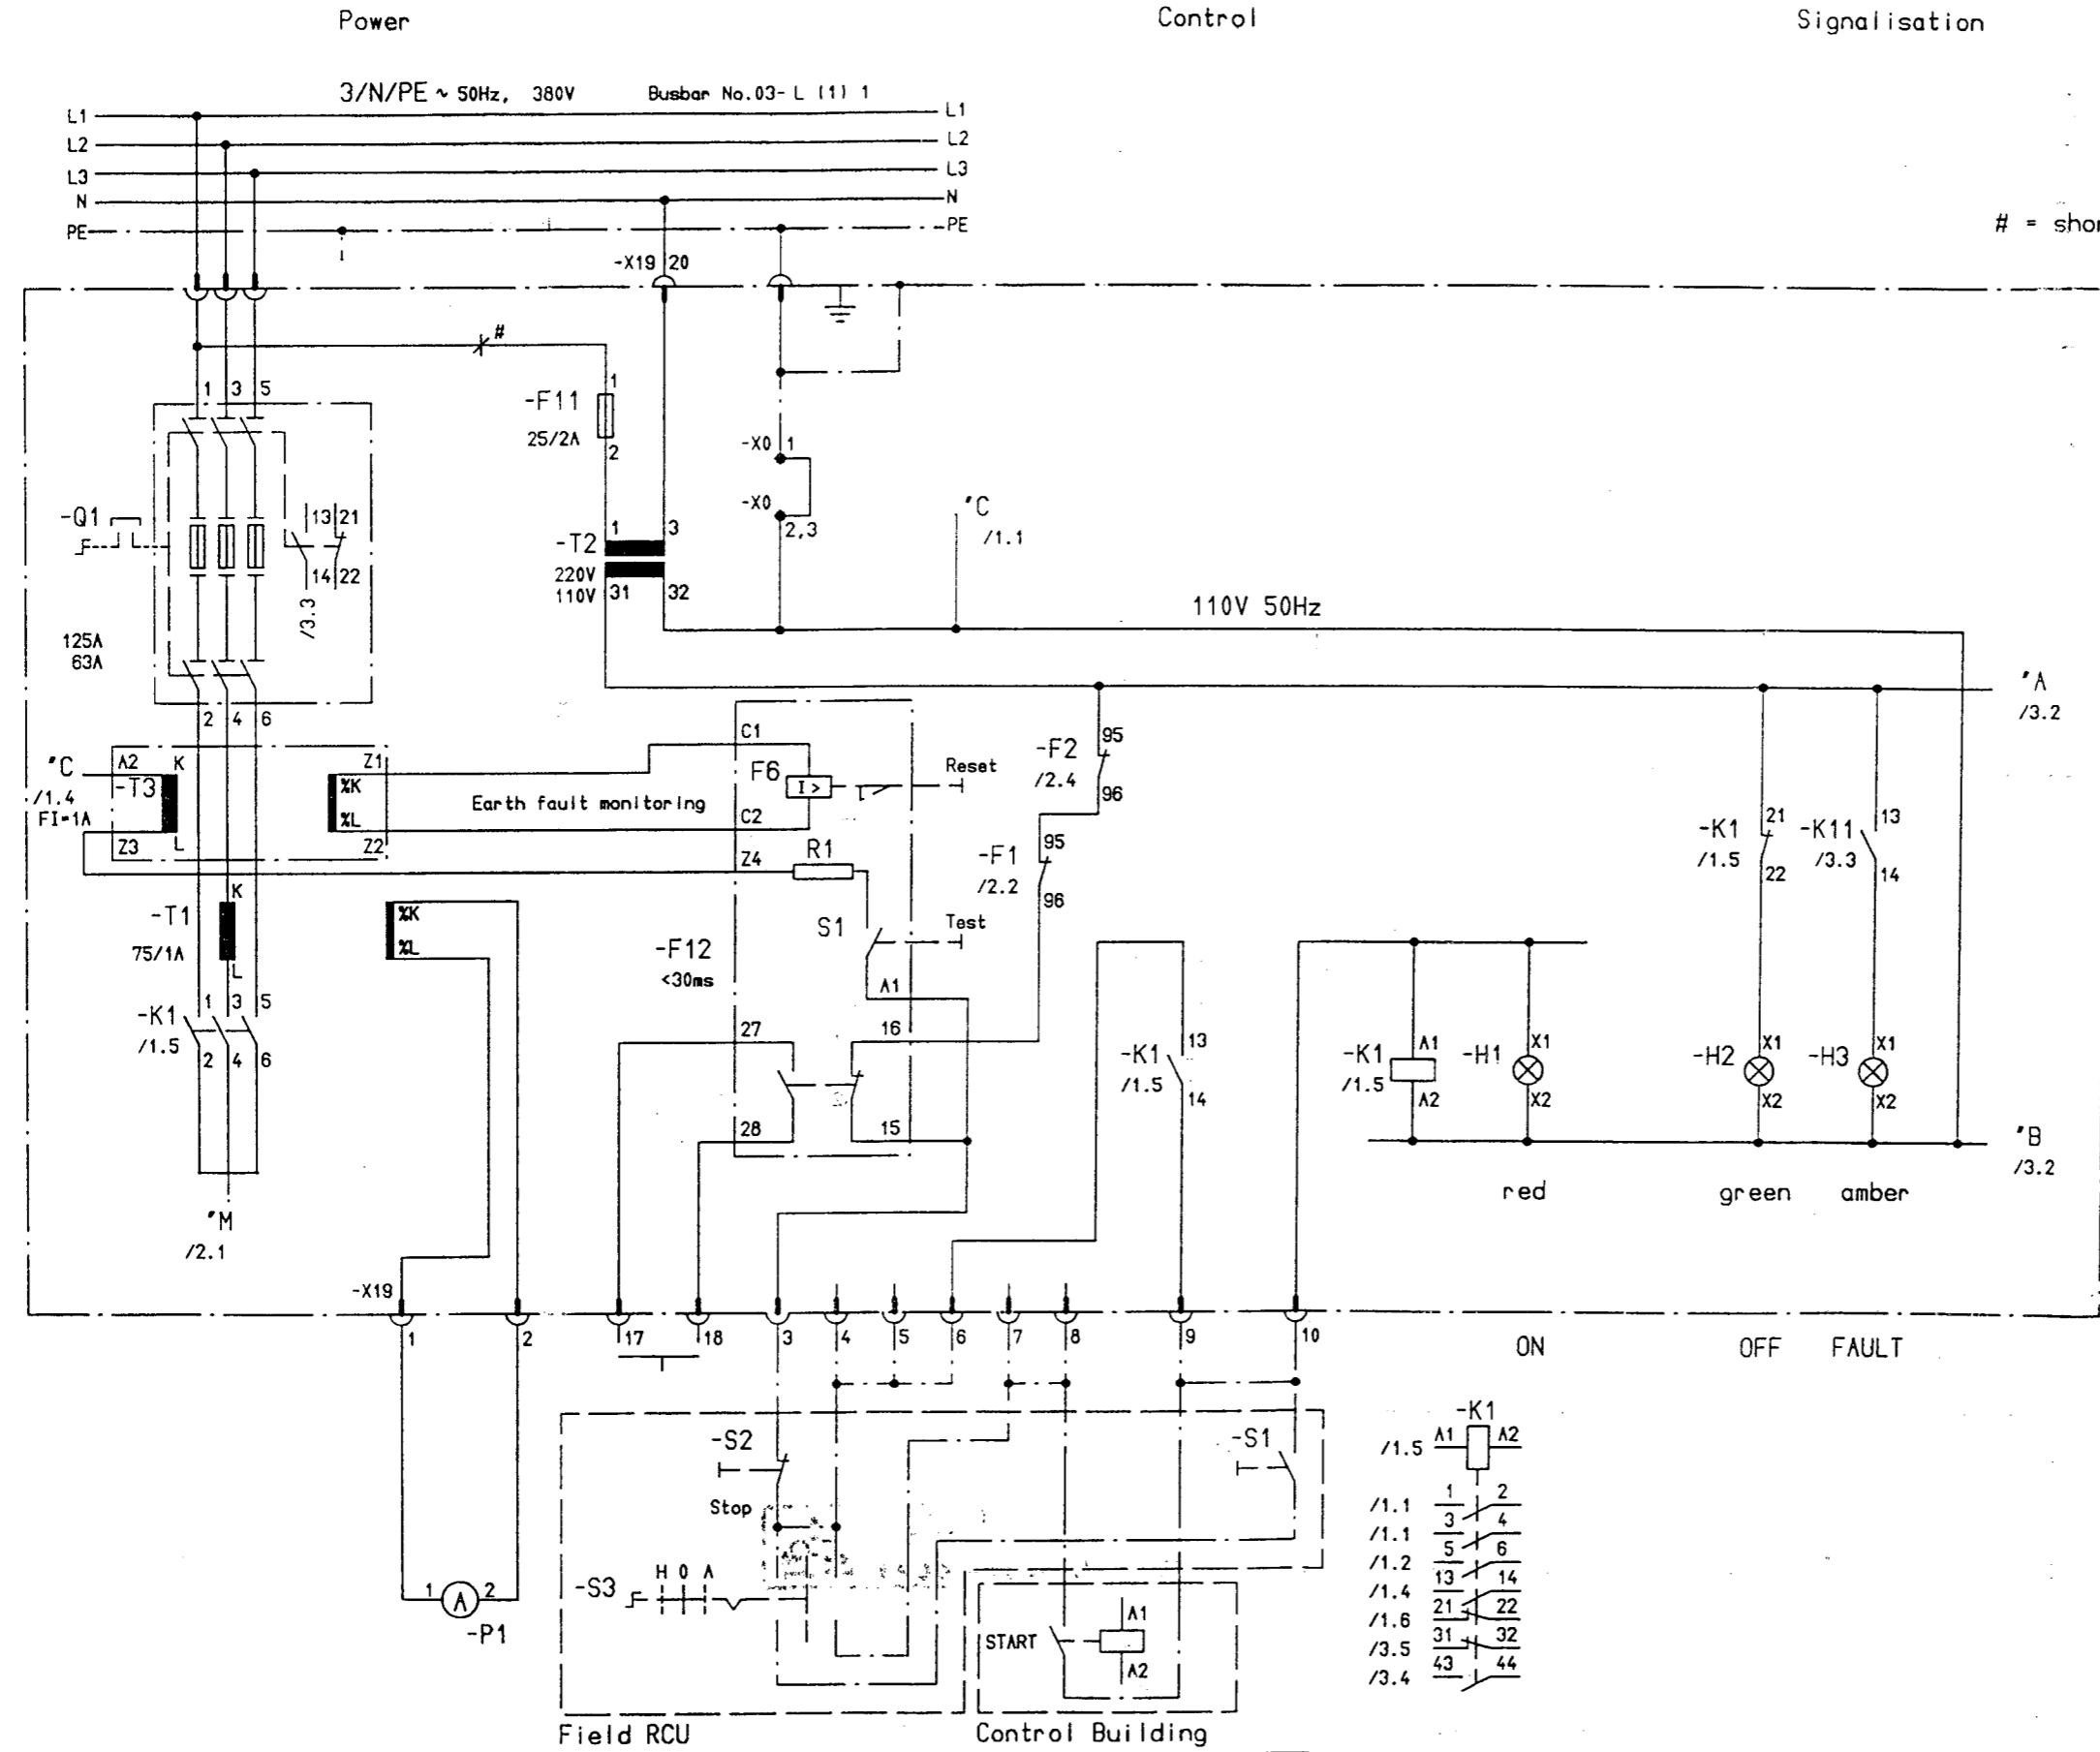

<input checked="" type="checkbox"/> KELLOGG	JOB No. 5429
<input type="checkbox"/> V	ITEM No. _____
PURCHASE ORDER No. B4SN0050	
REQUISITION No. 5429-4102-N321-01	
DATA GROUP No. A3	
VENDOR DOCUMENT No. 634002-E2024-S056	
VENDOR DISPOSITION:	
<input checked="" type="checkbox"/> CERTIFIED FINAL AND COMPLETE AT REV R1	
<input type="checkbox"/> CERTIFIED FINAL EXCEPT AS INDICATED	
SIGNED	DATE 00.11.94
MWK DISPOSITION:	
<input type="checkbox"/> REJECT <input type="checkbox"/> COMMENTS AS NOTED	
<input checked="" type="checkbox"/> NO COMMENTS <input type="checkbox"/> NOT REVIEWED	
SIGNED	DATE 20 Dec 94
KELLOGG REVIEW AND COMMENTS SHALL NOT BE ASSUMED TO INDICATE EITHER APPROVAL	
RESPONSIBILITY OR LIABILITY FOR ACCURACY AND COMPLETENESS OF THIS DOCUMENT OR TO ALTER ANY CONTRACTUAL TERMS AND CONDITIONS	
KHPC DOCUMENT No. KHY-N41G3-23 REV B	

R1	AS BUILT	10.94	RE	DATE	06.04.94	KHORASAN PETROCHEMICAL COMPANY	MAIN 380V SWITCHBOARD	Typical A5-2	S = V-4101AM/BM
B	CUBICLE-NO.	08.06.94	FR	DRAWN	OCHS-OLTmanns	BOJNURD, IRAN	SCRAPER MOTORS		+ H4
A	125A	14.04.	FI	APPR.	THIELE	UREA PLANT			
REVISION	REMARKS	DATE	NAME	NORM	ORIG./REPL. F./REPL. BY	Siemens AG	Circuit diagram	(3) G34002-E2024-S056-R1	SHEET 1 3 SH.


Power

Veröffentlichung dieser Vorlage, Verwendung und Mitteilung Ihres Inhalts nicht gestattet, soviel nicht ausdrücklich zugestanden. Zuwiderhandlungen verpflichten zu Schadensregie. Alle rechten vorbehalten, insbesondere für den Fall der Patentierung oder des Design.

ET-Projekt: KHO RASAN
ET-Plan: UR-MAIN
ET-Gruppe: V-4101AM/BM

Copying of this document and giving it to others, the contents thereof are forbidden use or communication of the contents thereof are forbidden without express authority. Offenders are liable to the payment of damages. All rights are reserved in the event of damage. All rights are reserved in the event of a patent or the registration of a utility model or design.

= short circuit proof wiring

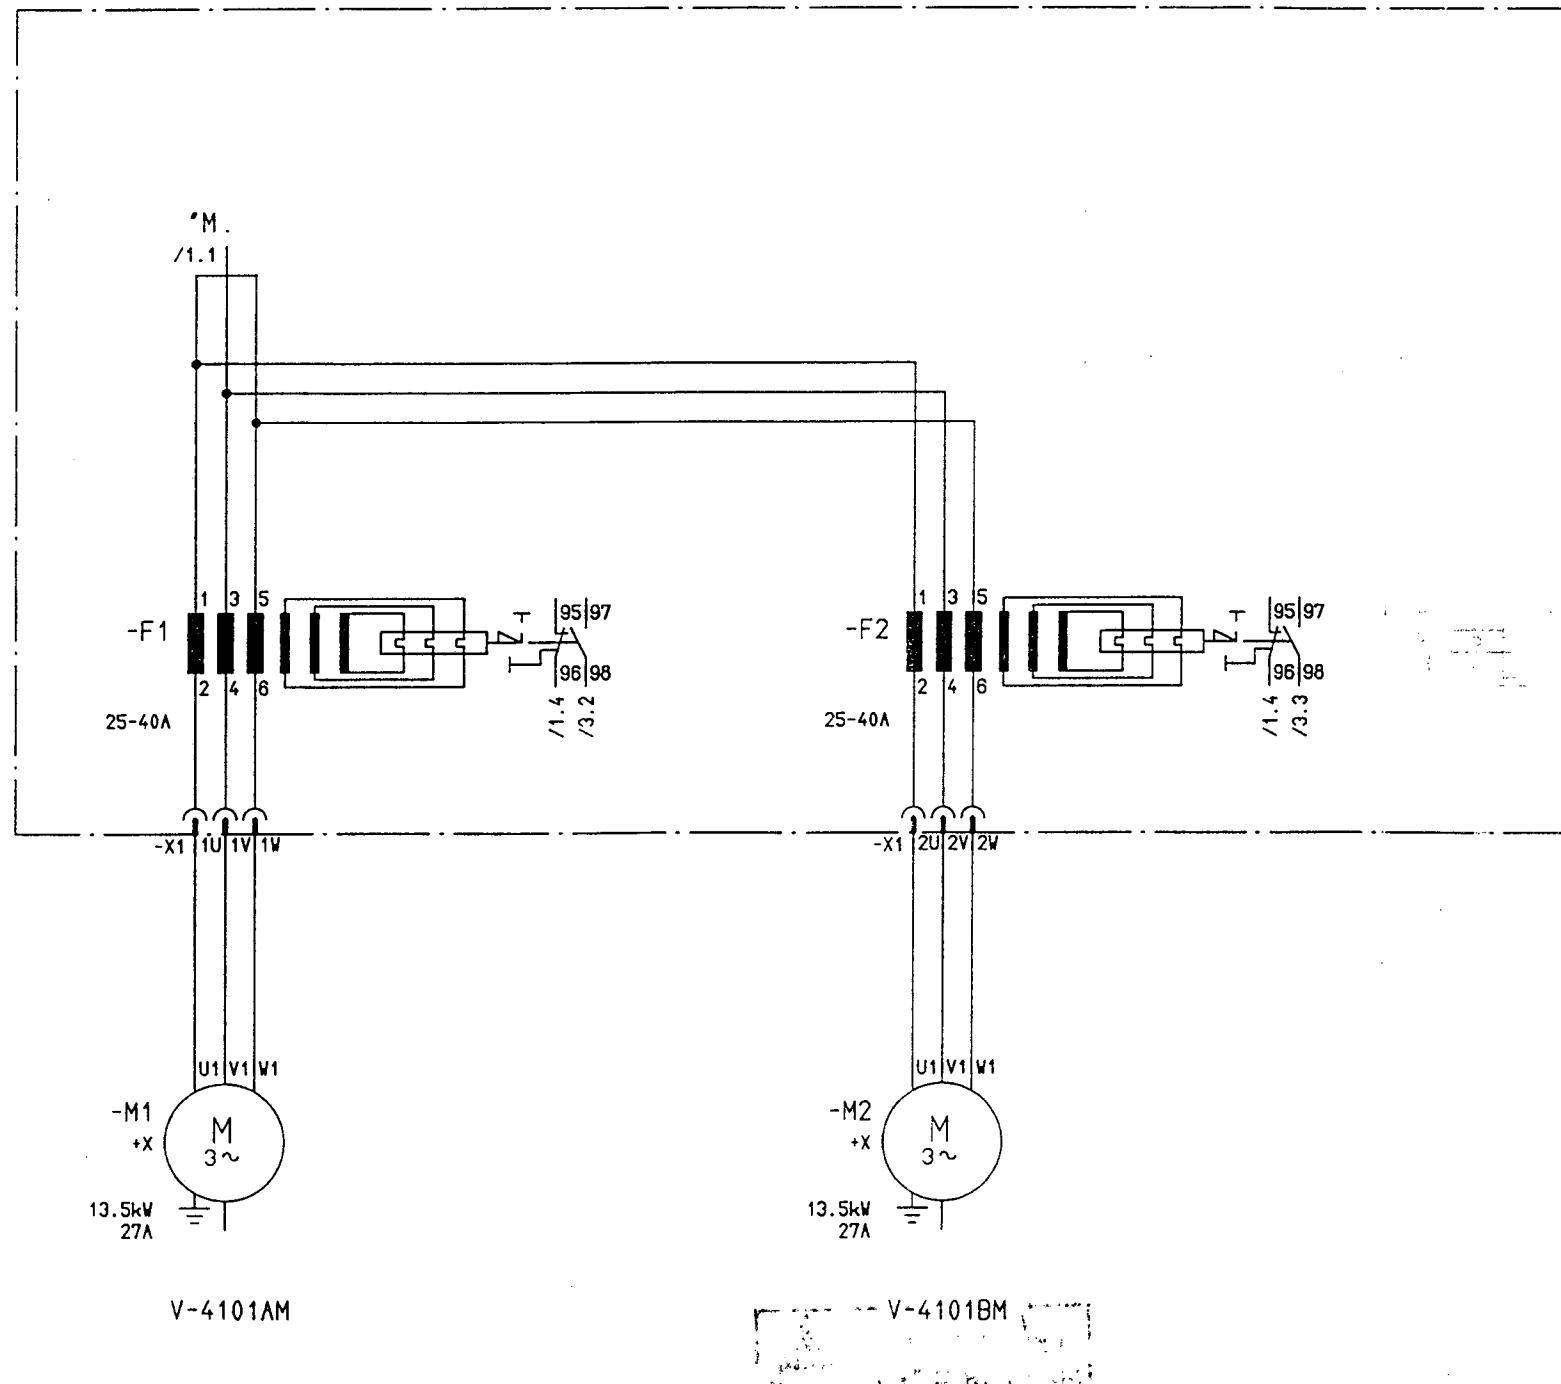

KELLOGG	JOB No. 5429
V	ITEM No. _____
PURCHASE ORDER No. B4SN0050	
REQUISITION No. 5429-4102-N321-01	
DATA GROUP No. A3	
VENDOR DOCUMENT No. 634002-E2024-S058	
VENDOR DISPOSITION:	
<input checked="" type="checkbox"/> CERTIFIED FINAL AND COMPLETE AT REV <i>R1</i>	
<input type="checkbox"/> CERTIFIED FINAL EXCEPT AS INDICATED	
SIGNED	DATE <i>08.11.94</i>
MWK DISPOSITION:	
<input checked="" type="checkbox"/> REJECT <input type="checkbox"/> COMMENTS AS NOTED	
<input checked="" type="checkbox"/> NO COMMENTS <input type="checkbox"/> NOT REVIEWED	
SIGNED	DATE <i>08.11.94</i>
KELLOGG REVIEW AND COMMENTS SHALL NOT BE ASSUMED TO INDICATE EITHER APPROVAL, RESPONSIBILITY OR LIABILITY FOR ACCURACY AND COMPLETENESS OF THIS DOCUMENT OR TO ALTER ANY CONTRACTUAL TERMS AND CONDITIONS	
KHPC DOCUMENT No. REV _____	

R1	AS BUILT				DATE		RE		DRAWN		OCHS-OLTMANNNS		KHORASAN PETROCHEMICAL COMPANY		Siemens, AG		MAIN 380V SWITCHBOARD		Typical A5-2		S = V-4101AM/BM					
	CUBICLE-NO.	08.06.94	FR	DRAWN	OCHS-OLTMANNNS	APPR.	THIELE	RE	DATE	NAME	NORM	UR-E	BOJNURD, IRAN	UREA PLANT	Siemens, AG	MAIN 380V SWITCHBOARD	SCRAPER MOTORS	Circuit diagram	1	2	3	4	5	6	7	8
A	-F1, -F2	14.04.	F1	APPR.	THIELE																					
REVISION	REMARKS	DATE	NAME	NORM																						

(3) G34002-E2024-S056-R1



SHEET 2
3 SH.

Copying of this document and giving it to others and the use or communication thereof, are forbidden without express authority. Offenders are liable to the payment of damages. All rights are reserved in the event of the grant of a patent or the registration of a utility model or design.

Weitergabe sowie Vervielfältigung dieser Unterlage, Verwertung und Mittelung ihres Inhalts nicht gestattet, sofern nicht ausdrücklich zugestanden. Zum Verhandlungsverpflichten zu Schadensersatz. Alle Rechte vorbehalten, insbesondere für den Fall der Patenterteilung oder GHE-Eintragung.

ET-Projekt: KHORASAN
ET-Plan: UR_MAIN
ET-Gruppe: V-4101AM

Control

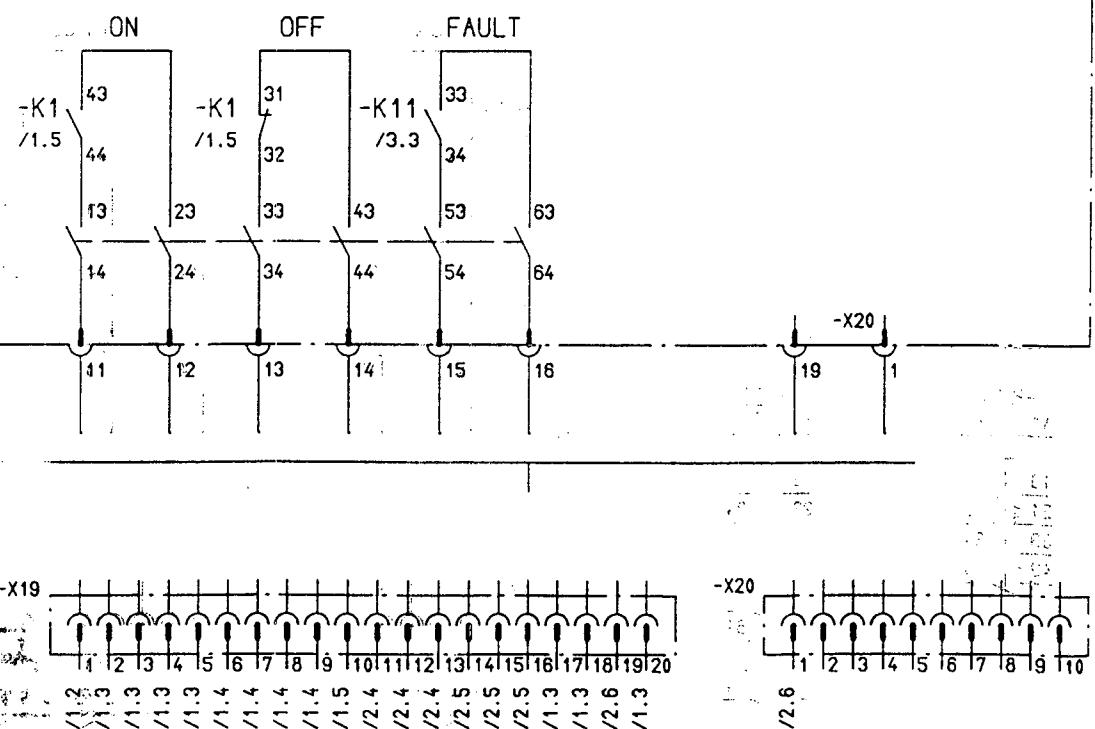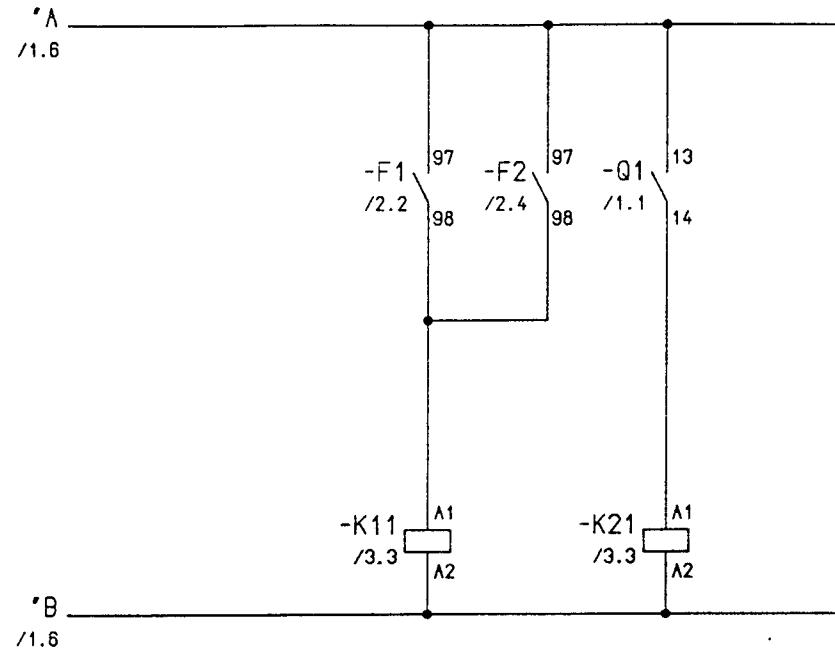

R1	AS BUILT	10.94	RE	DATE	06.04.94	KHORASAN PETROCHEMICAL COMPANY BOJNURD, IRAN	Siemens AG	MAIN 380V SWITCHBOARD SCRAPER MOTORS	Typical A5-21	S = V-4101AM/BM	
			DRAWN	OCHS-OLTMANNS						+ H4	
A	CUBICLE-NO.	08.06.94	FR	APPR.	THIELE	UREA PLANT					SHEET 3
REVISION	REMARKS	DATE	NAME	NORM		ORIG./REPL. F./REPL. BY		Circuit diagram		(3) G34002-E2024-S056-R1	3 SH.